


土地利用竣功図

縮尺, 1:200

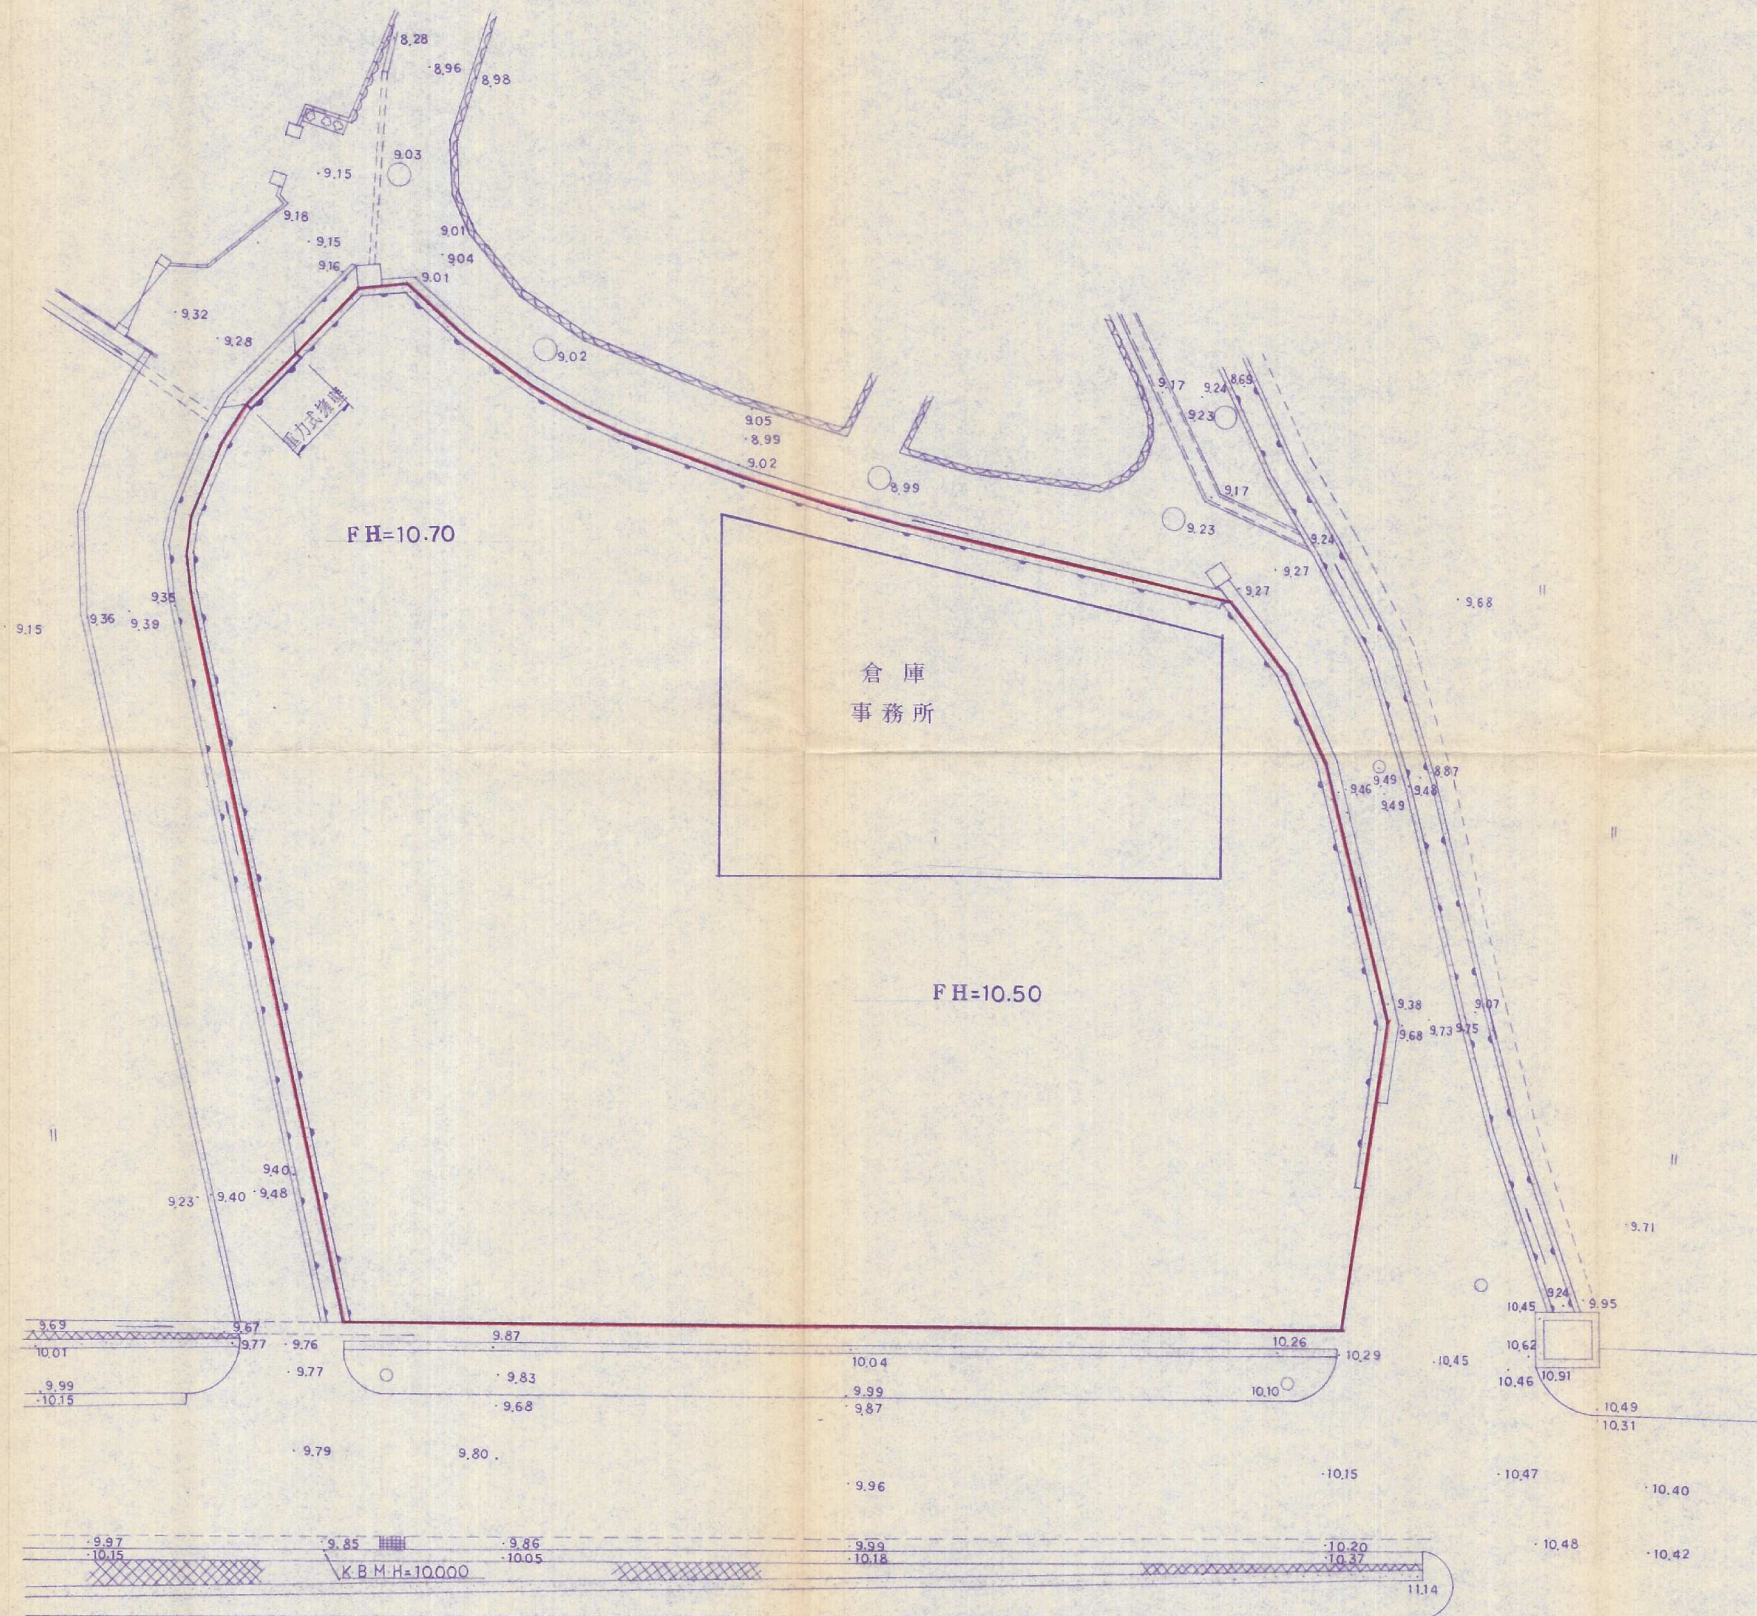

北九州市小倉北区馬場3丁目3-37
高尾設計事務所 (代)511-4067

承認 設計 担当
[] [] [] []

縮尺
1:200
設計年月日

工事名称 八幡西区馬場山
図面名称

宅地造成工事
土地利用竣功図

No. 4

8-57