
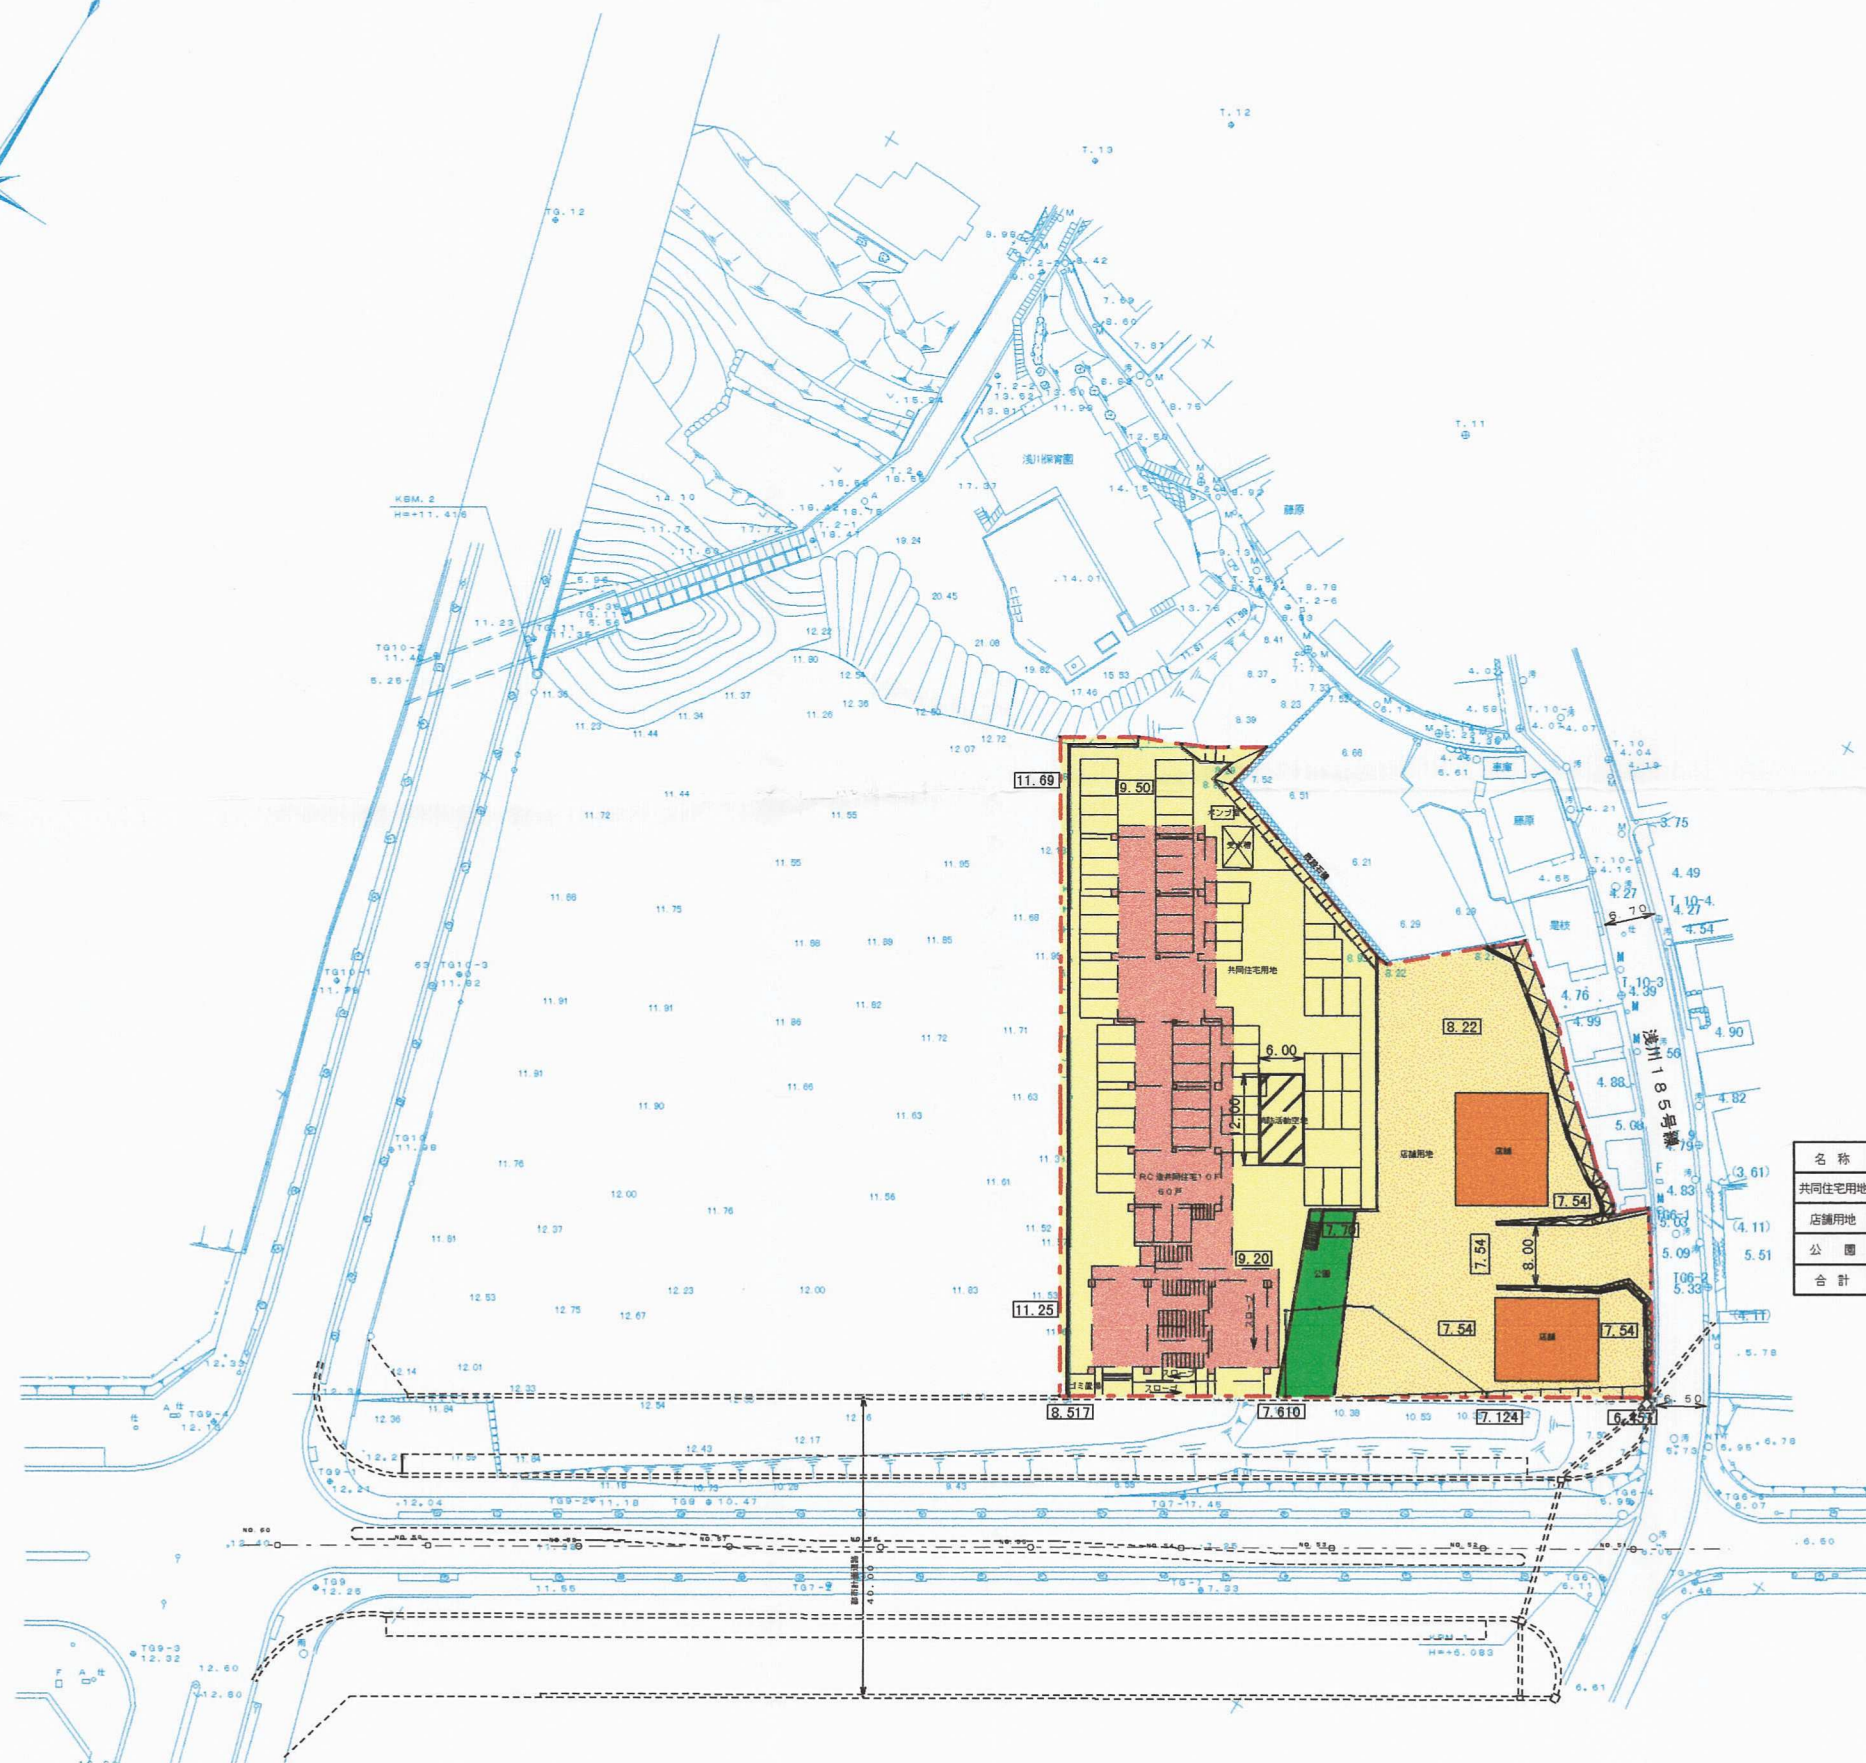


# 土地利用平面図 S=1:2000

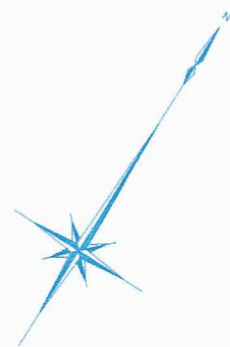

凡 例

名 称	色 別	面 積 (m <sup>2</sup> )	比 例 (%)	摘 要
共同住宅用地	黄色	3,127.19	60.57	
店舗用地	オレンジ	1,869.36	36.21	
公 園	緑色	166.48	3.22	
合 計		5,163.05	100.00	

## 竣工図面

事業主	株式会社 なかやしき		
開発区域 の地名	北九州市八幡西区浅川地内		
図 面 種 別	土 地 利 用 平 面 図		
図 面 番 号	縮 尺	設 計 年 月 日	
	S=1:2000		
設 計 者	株式会社 第一調査設計 TEL (093) 693-0945		