



至産業医大

土地利用計画図 s: 1/250

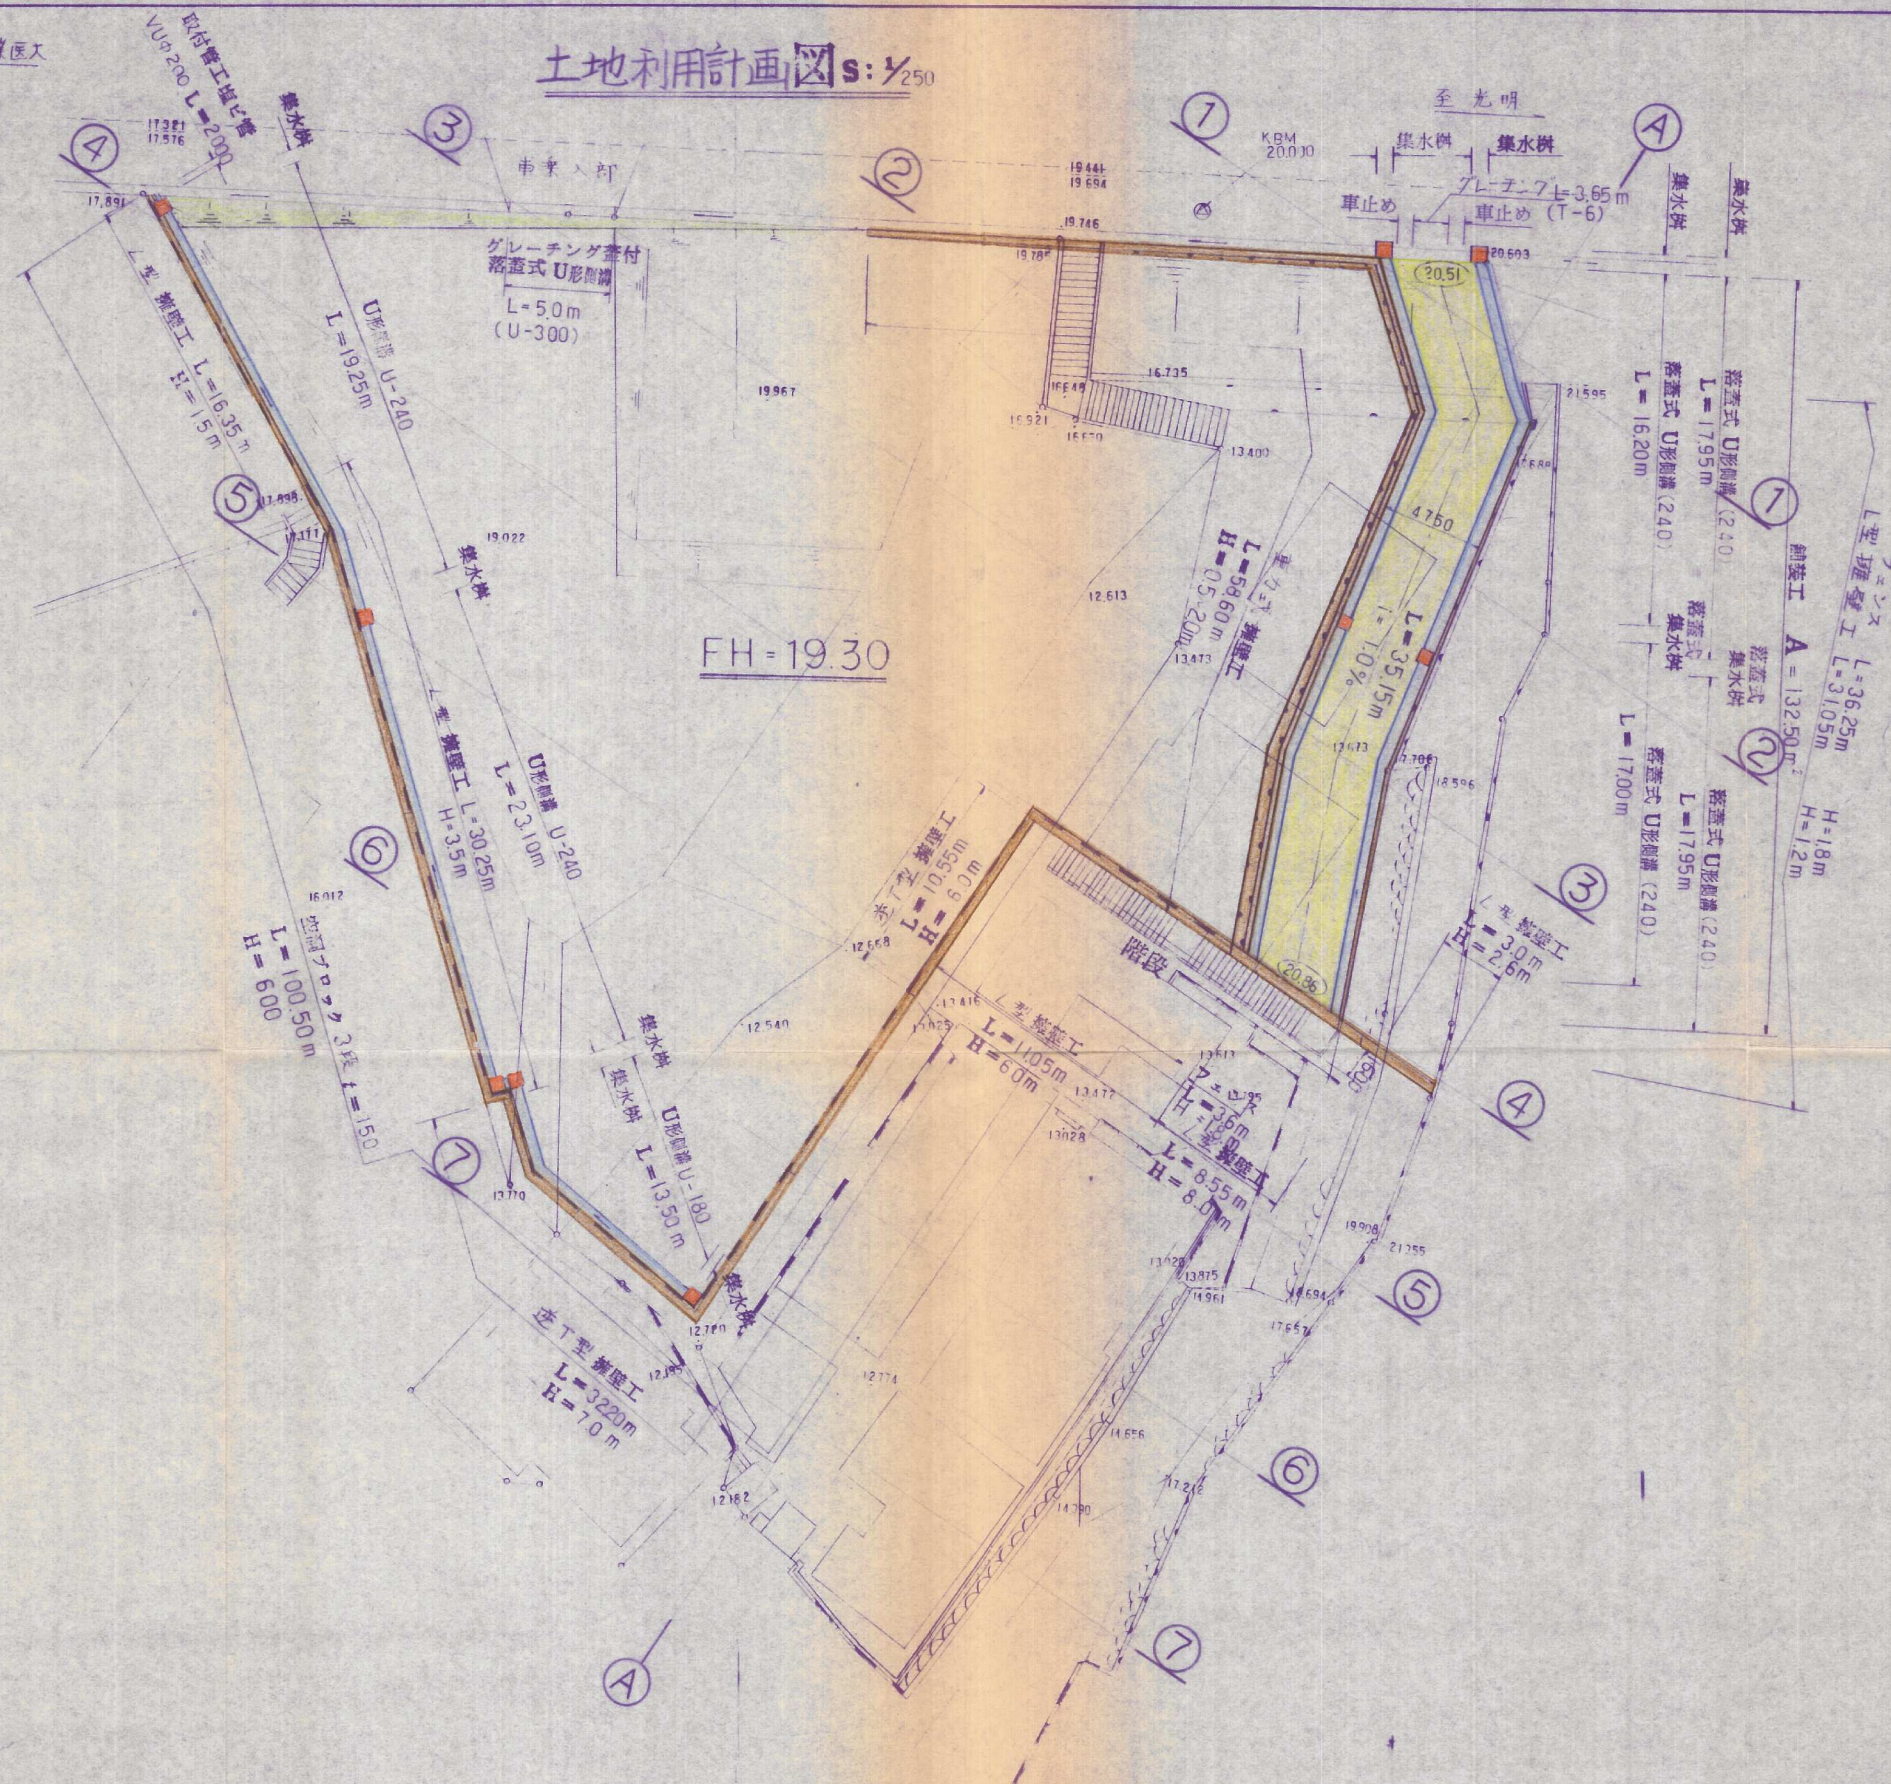

竣工図

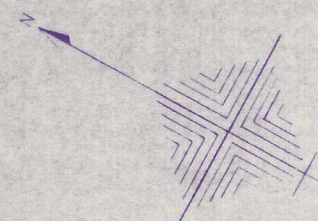

中和建設工業株式会社

福岡県福岡市中央区天神2-1-1 電話 092-3311111

CHUWA CONSTRUCTION CO., LTD.

1級建築士事務所
福岡県知事登録

1級建築士登録

承認

審査

検閲

設計

工事名

丸尾町造成工事

図面名

土地利用計画図

縮尺

S:1/250

S:1/

18

枚の内

図面番号

6