




真北はTOMIO式 愛知県建築士会  
真北測定器による

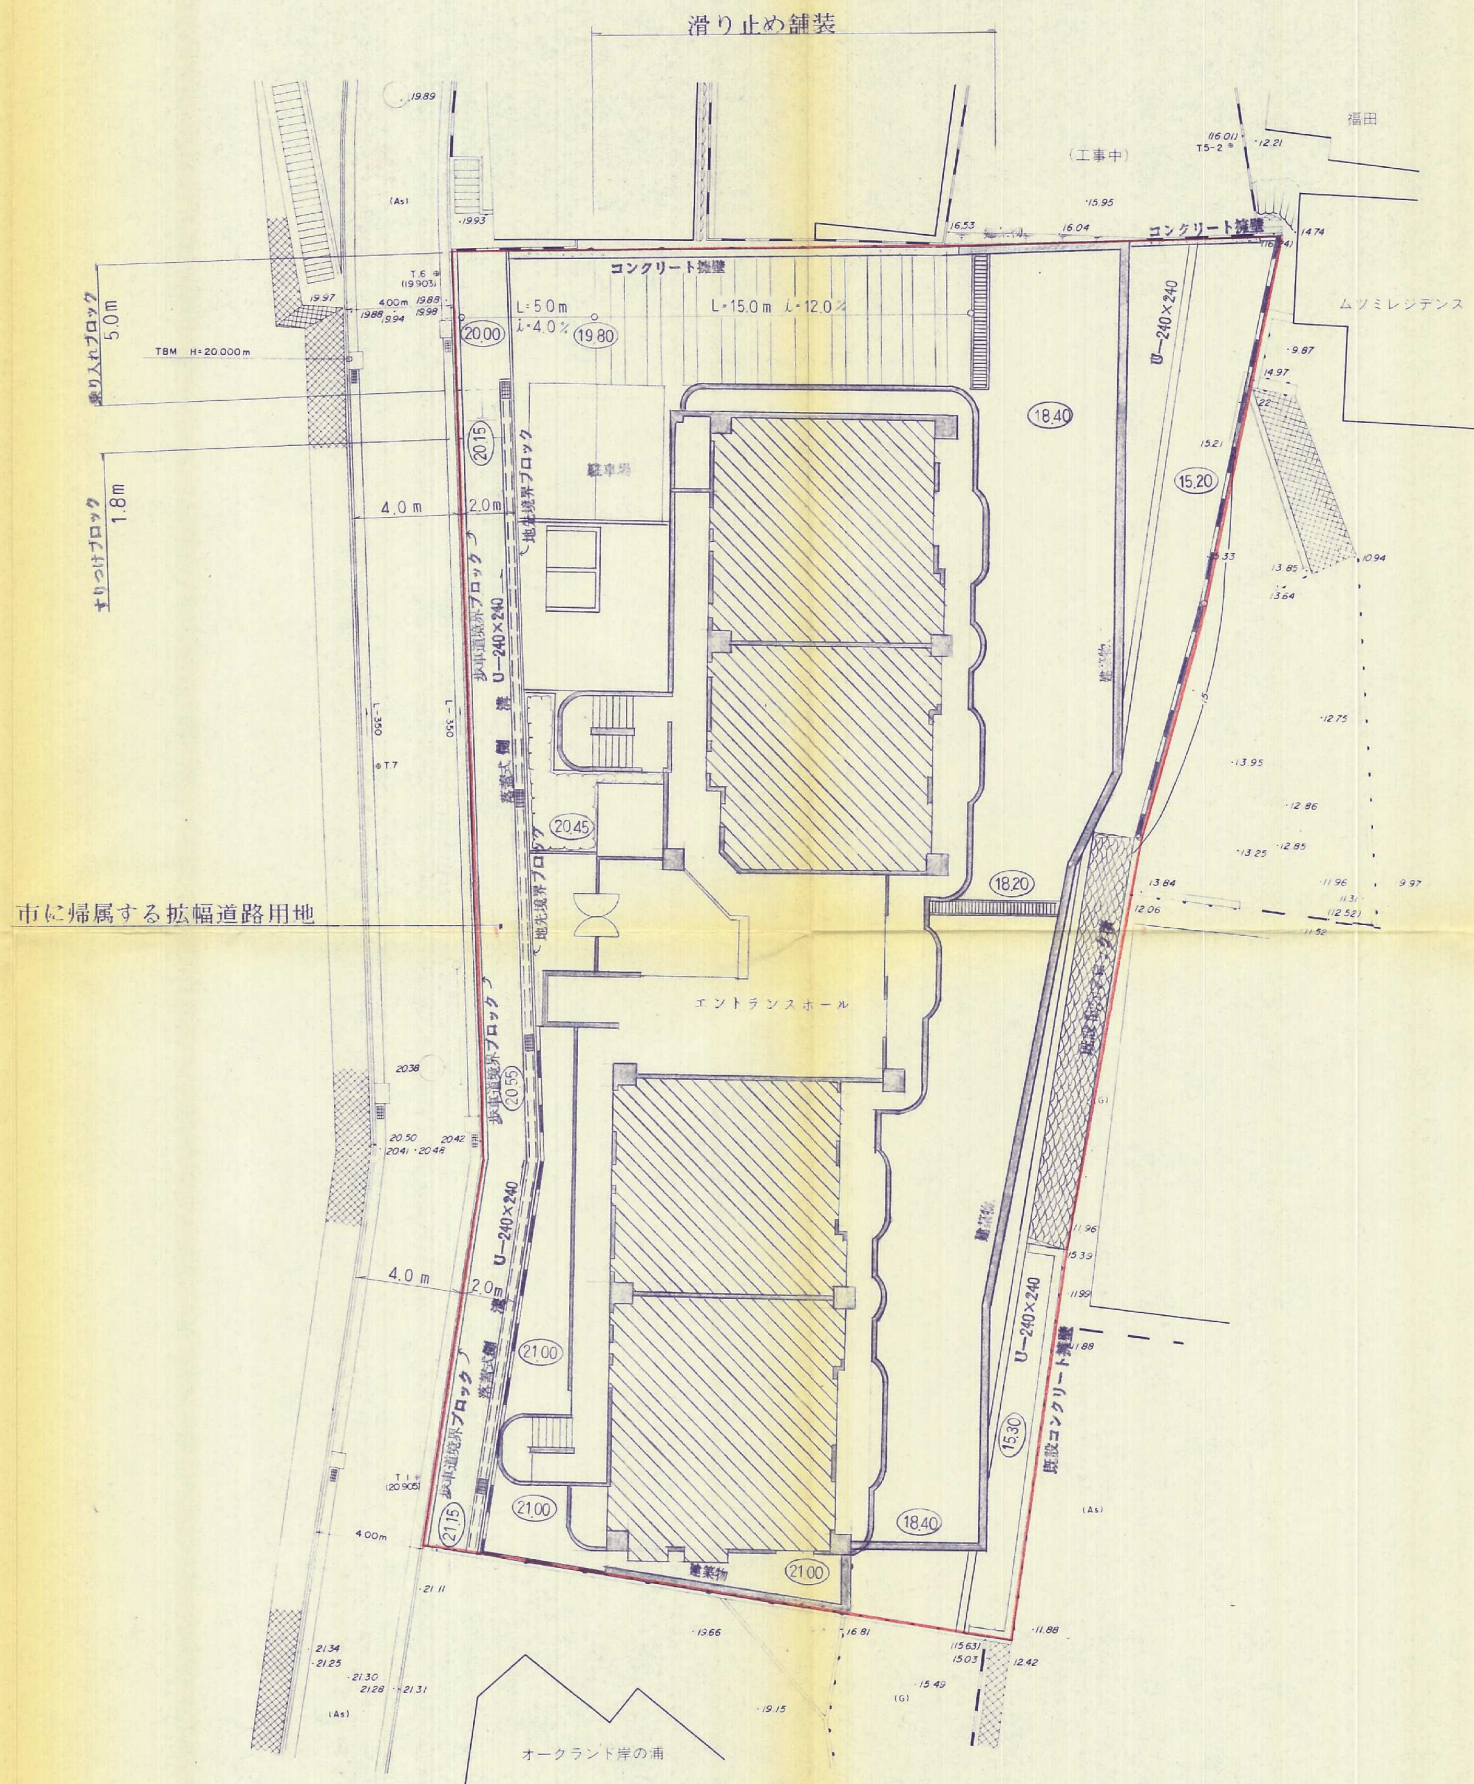

申請建物	
鉄筋コンクリート造7階建	
分譲共同住宅	29戸

図面名称	土地利用竣工図	
縮尺	1/200	平成2年1月18日～27日測量
工事名称	北九州市八幡西区岸の浦2丁目地内	
測量業者登録 第 11224号	(株)都市計画設計事務所 TEL 092-521-8870	
図面番号	3	担当者