


土地利用竣功図

縮尺, 1:250

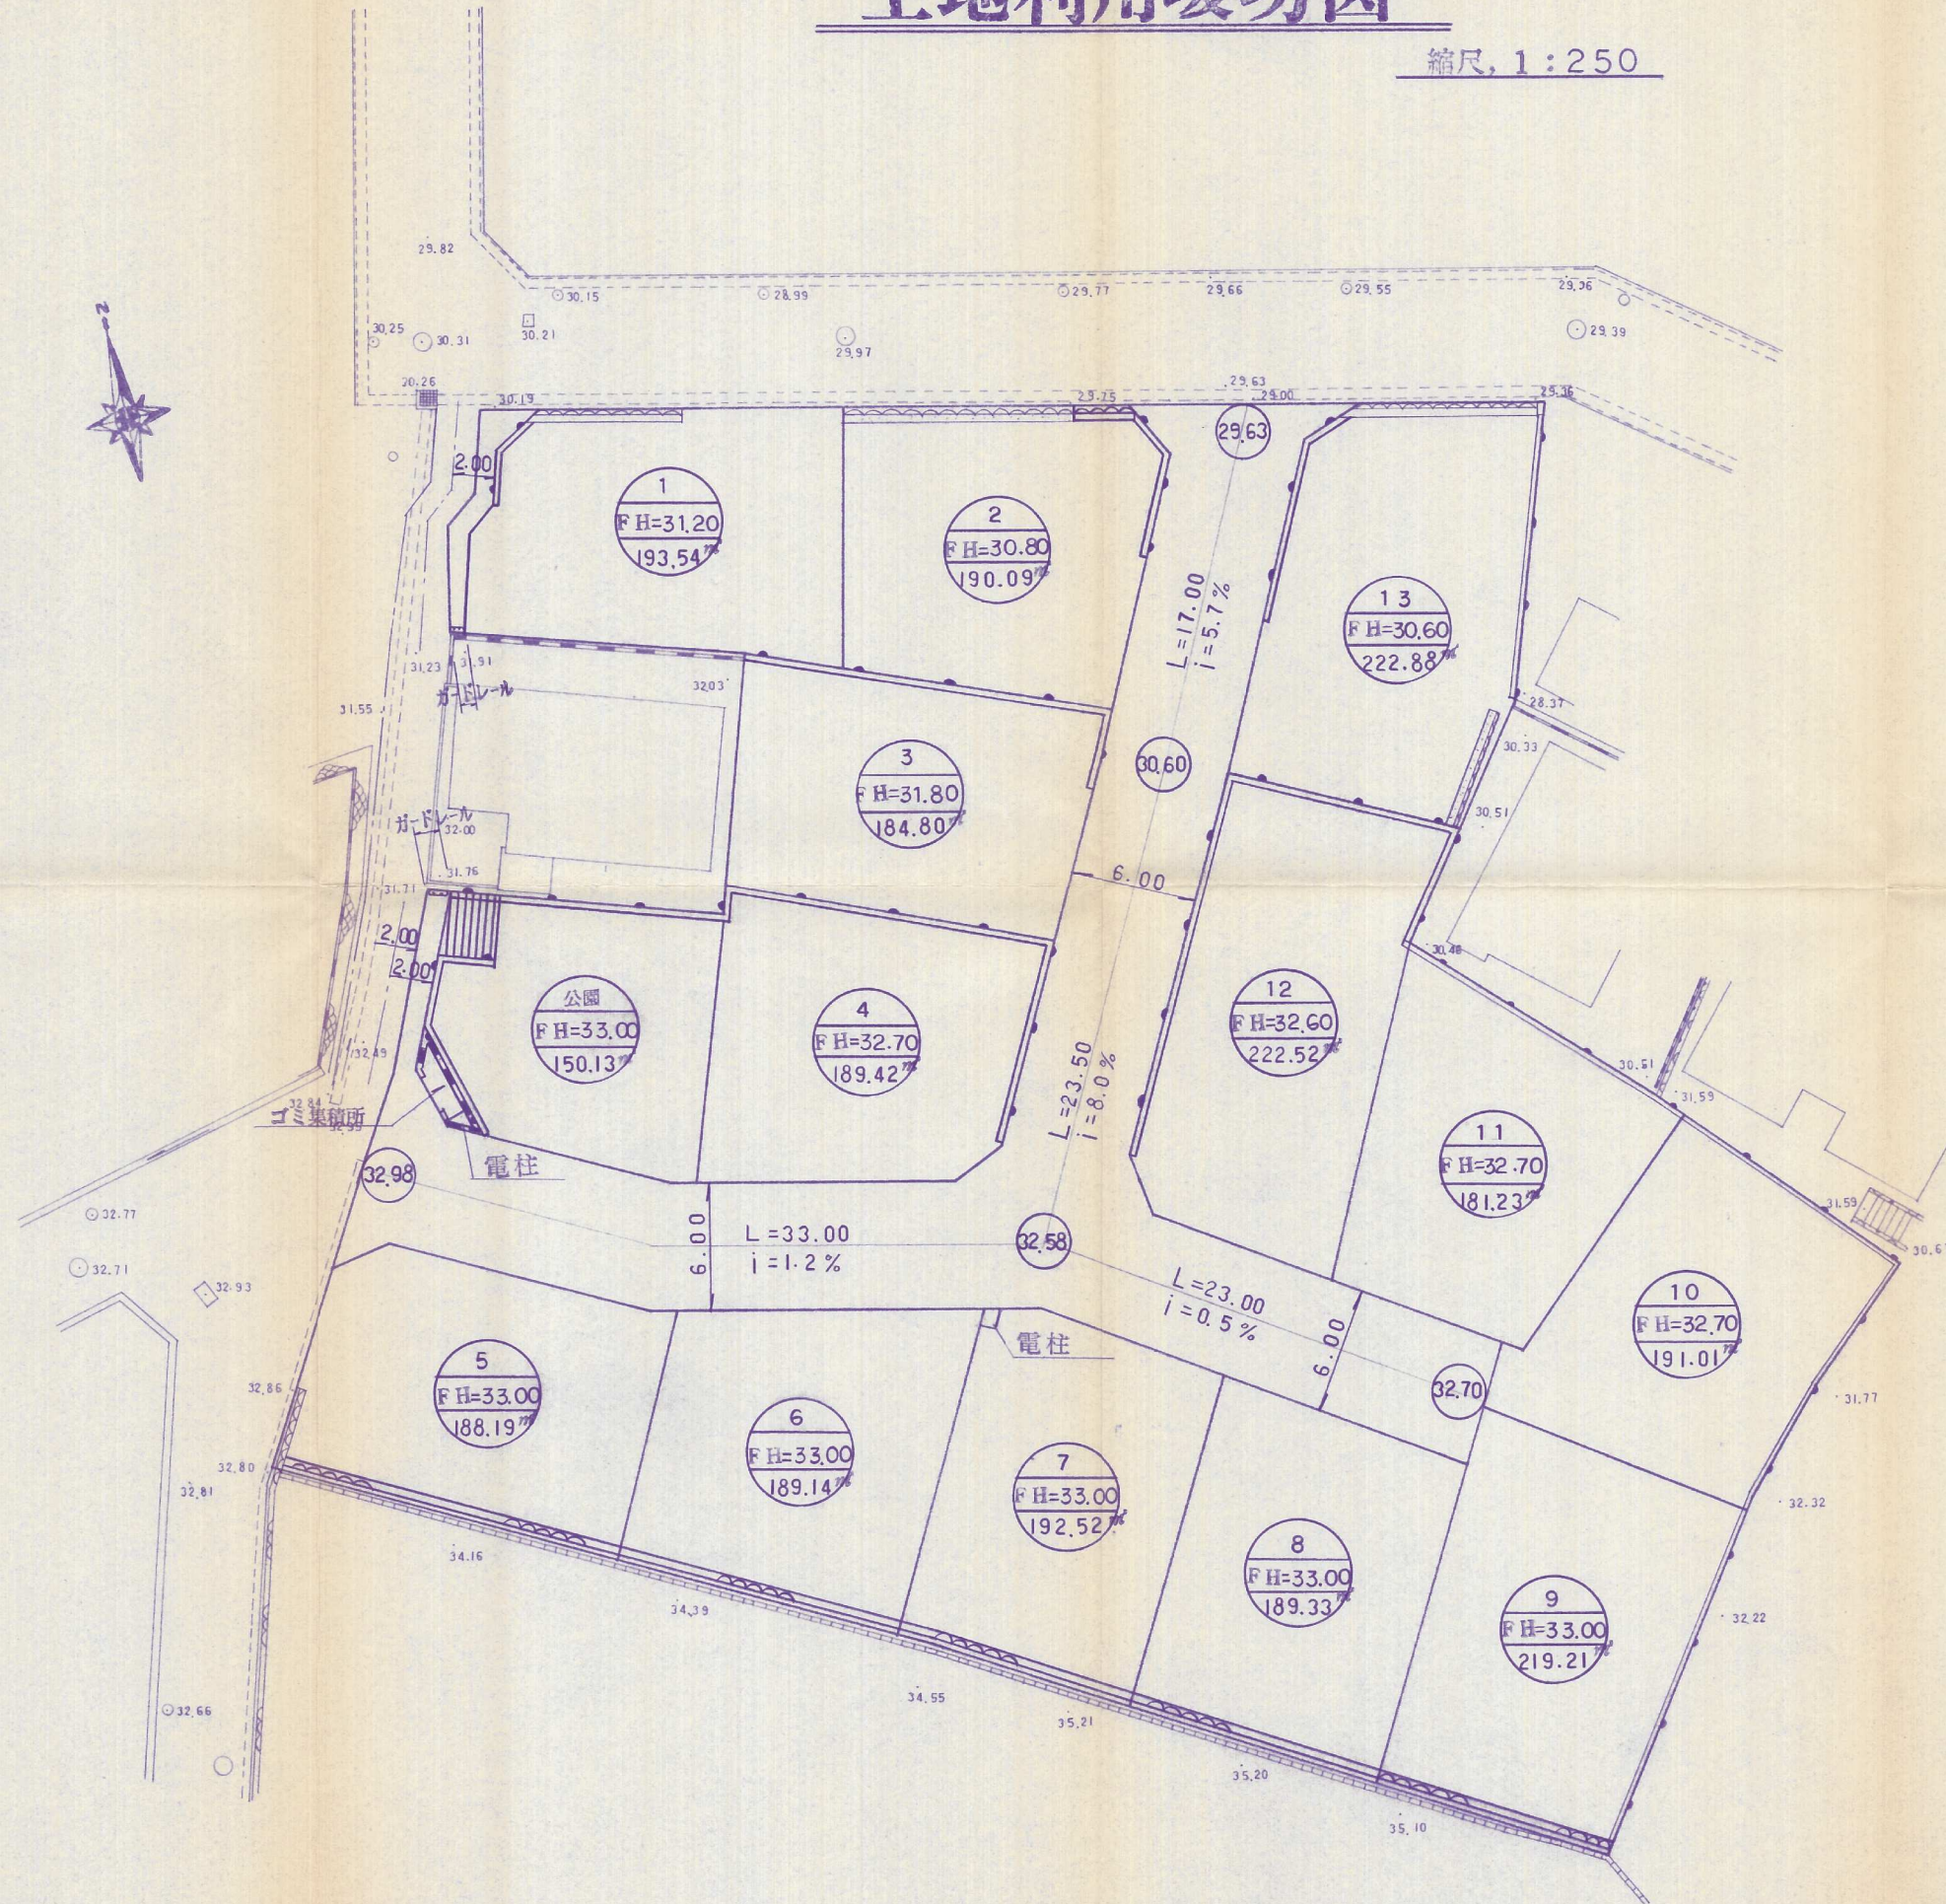

開発者	☎ 511-8855	第一交通産業株式会社
開発区域の地名	八幡西区馬場山西	
図面種別	土地利用竣功図	
図面番号	6	縮尺 1:250
設計者	北九州市小倉北区馬場3丁目3-37(有)高尾設計事務所	設計年月日
	(代)511-4067 氏名	