


# 造成平面図 S = 1 : 250

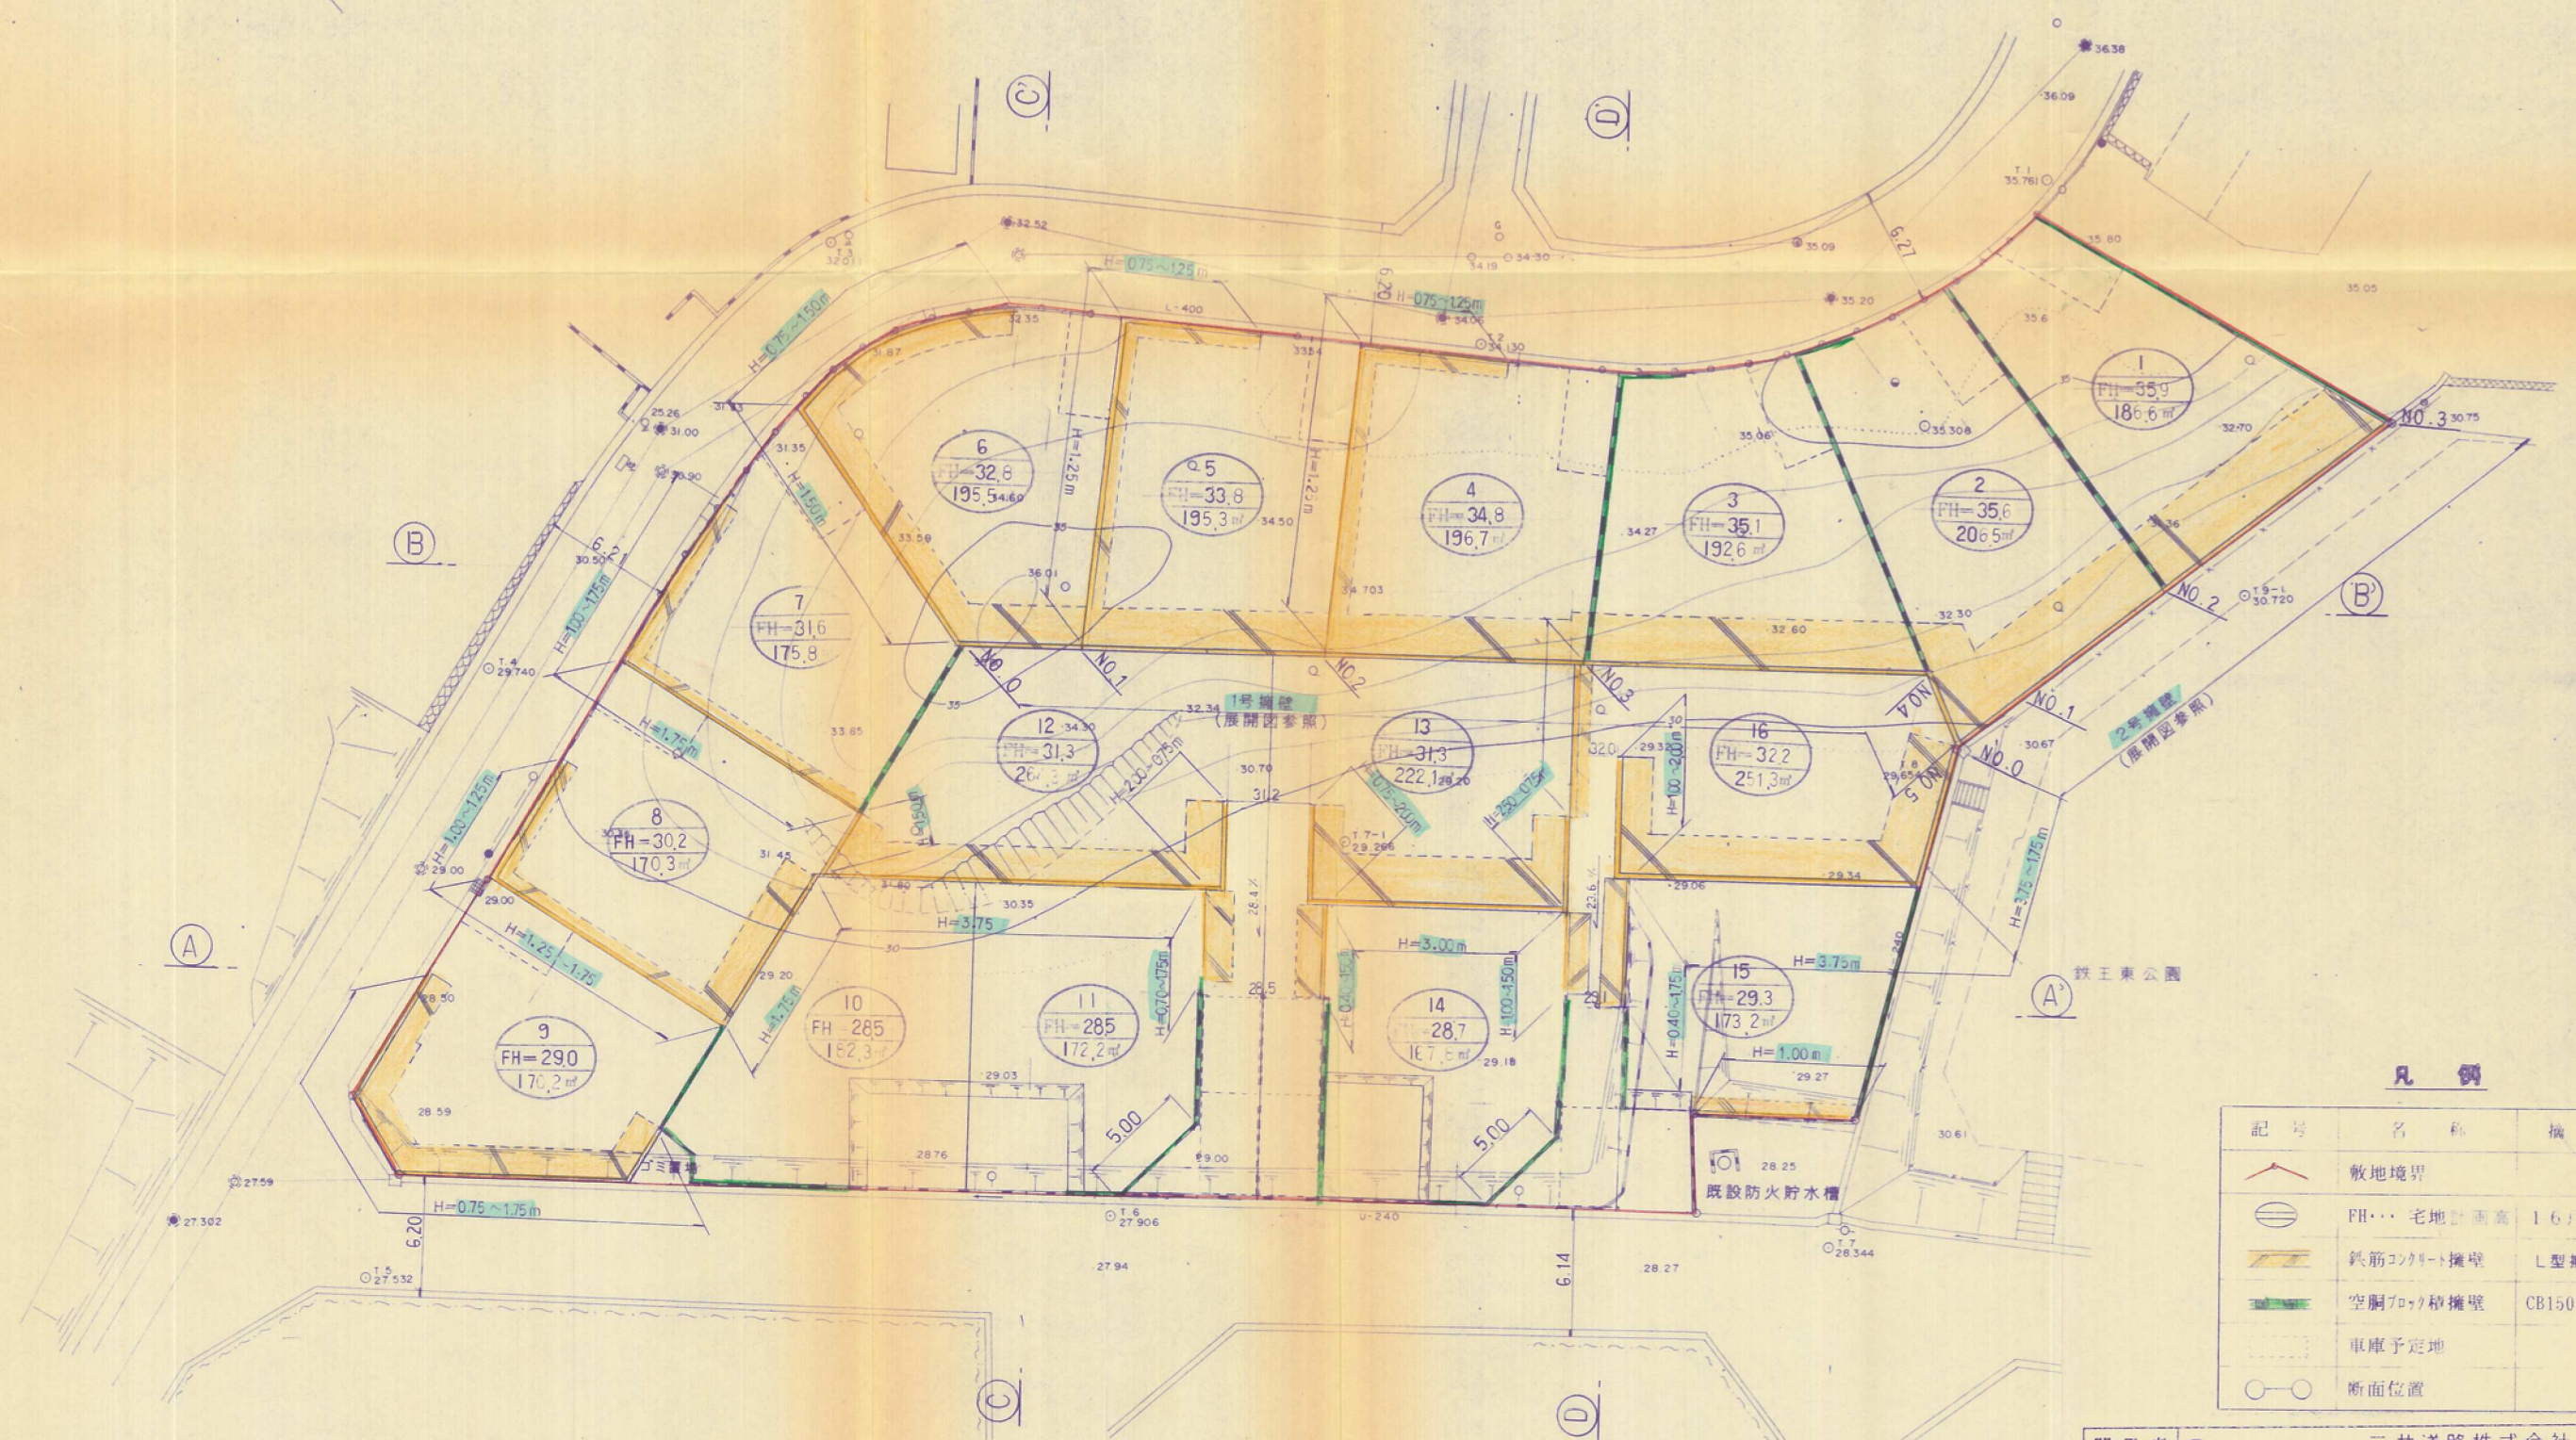

## 凡 例

記号	名 称	摘 要
	敷地境界	
	FH... 宅地計画高	1.6戸
	鉄筋コンクリート擁壁	L型擁壁
	空洞ブロック擁壁	CB150 H≦0.6m
	車庫予定地	
	断面位置	

開発者	三井道路株式会社		
開発区域の地名	八幡西区鉄王1丁目10-7		
図面種別	造成平面図		
図面番号	縮 尺	設計年月日	
	1/250	平成8年5月	
設計者	092 コンサルタント モリ株式会社	氏名 森田 清 己	
	712-2048		

竣工図面