


土地利用平面図 S=1:250

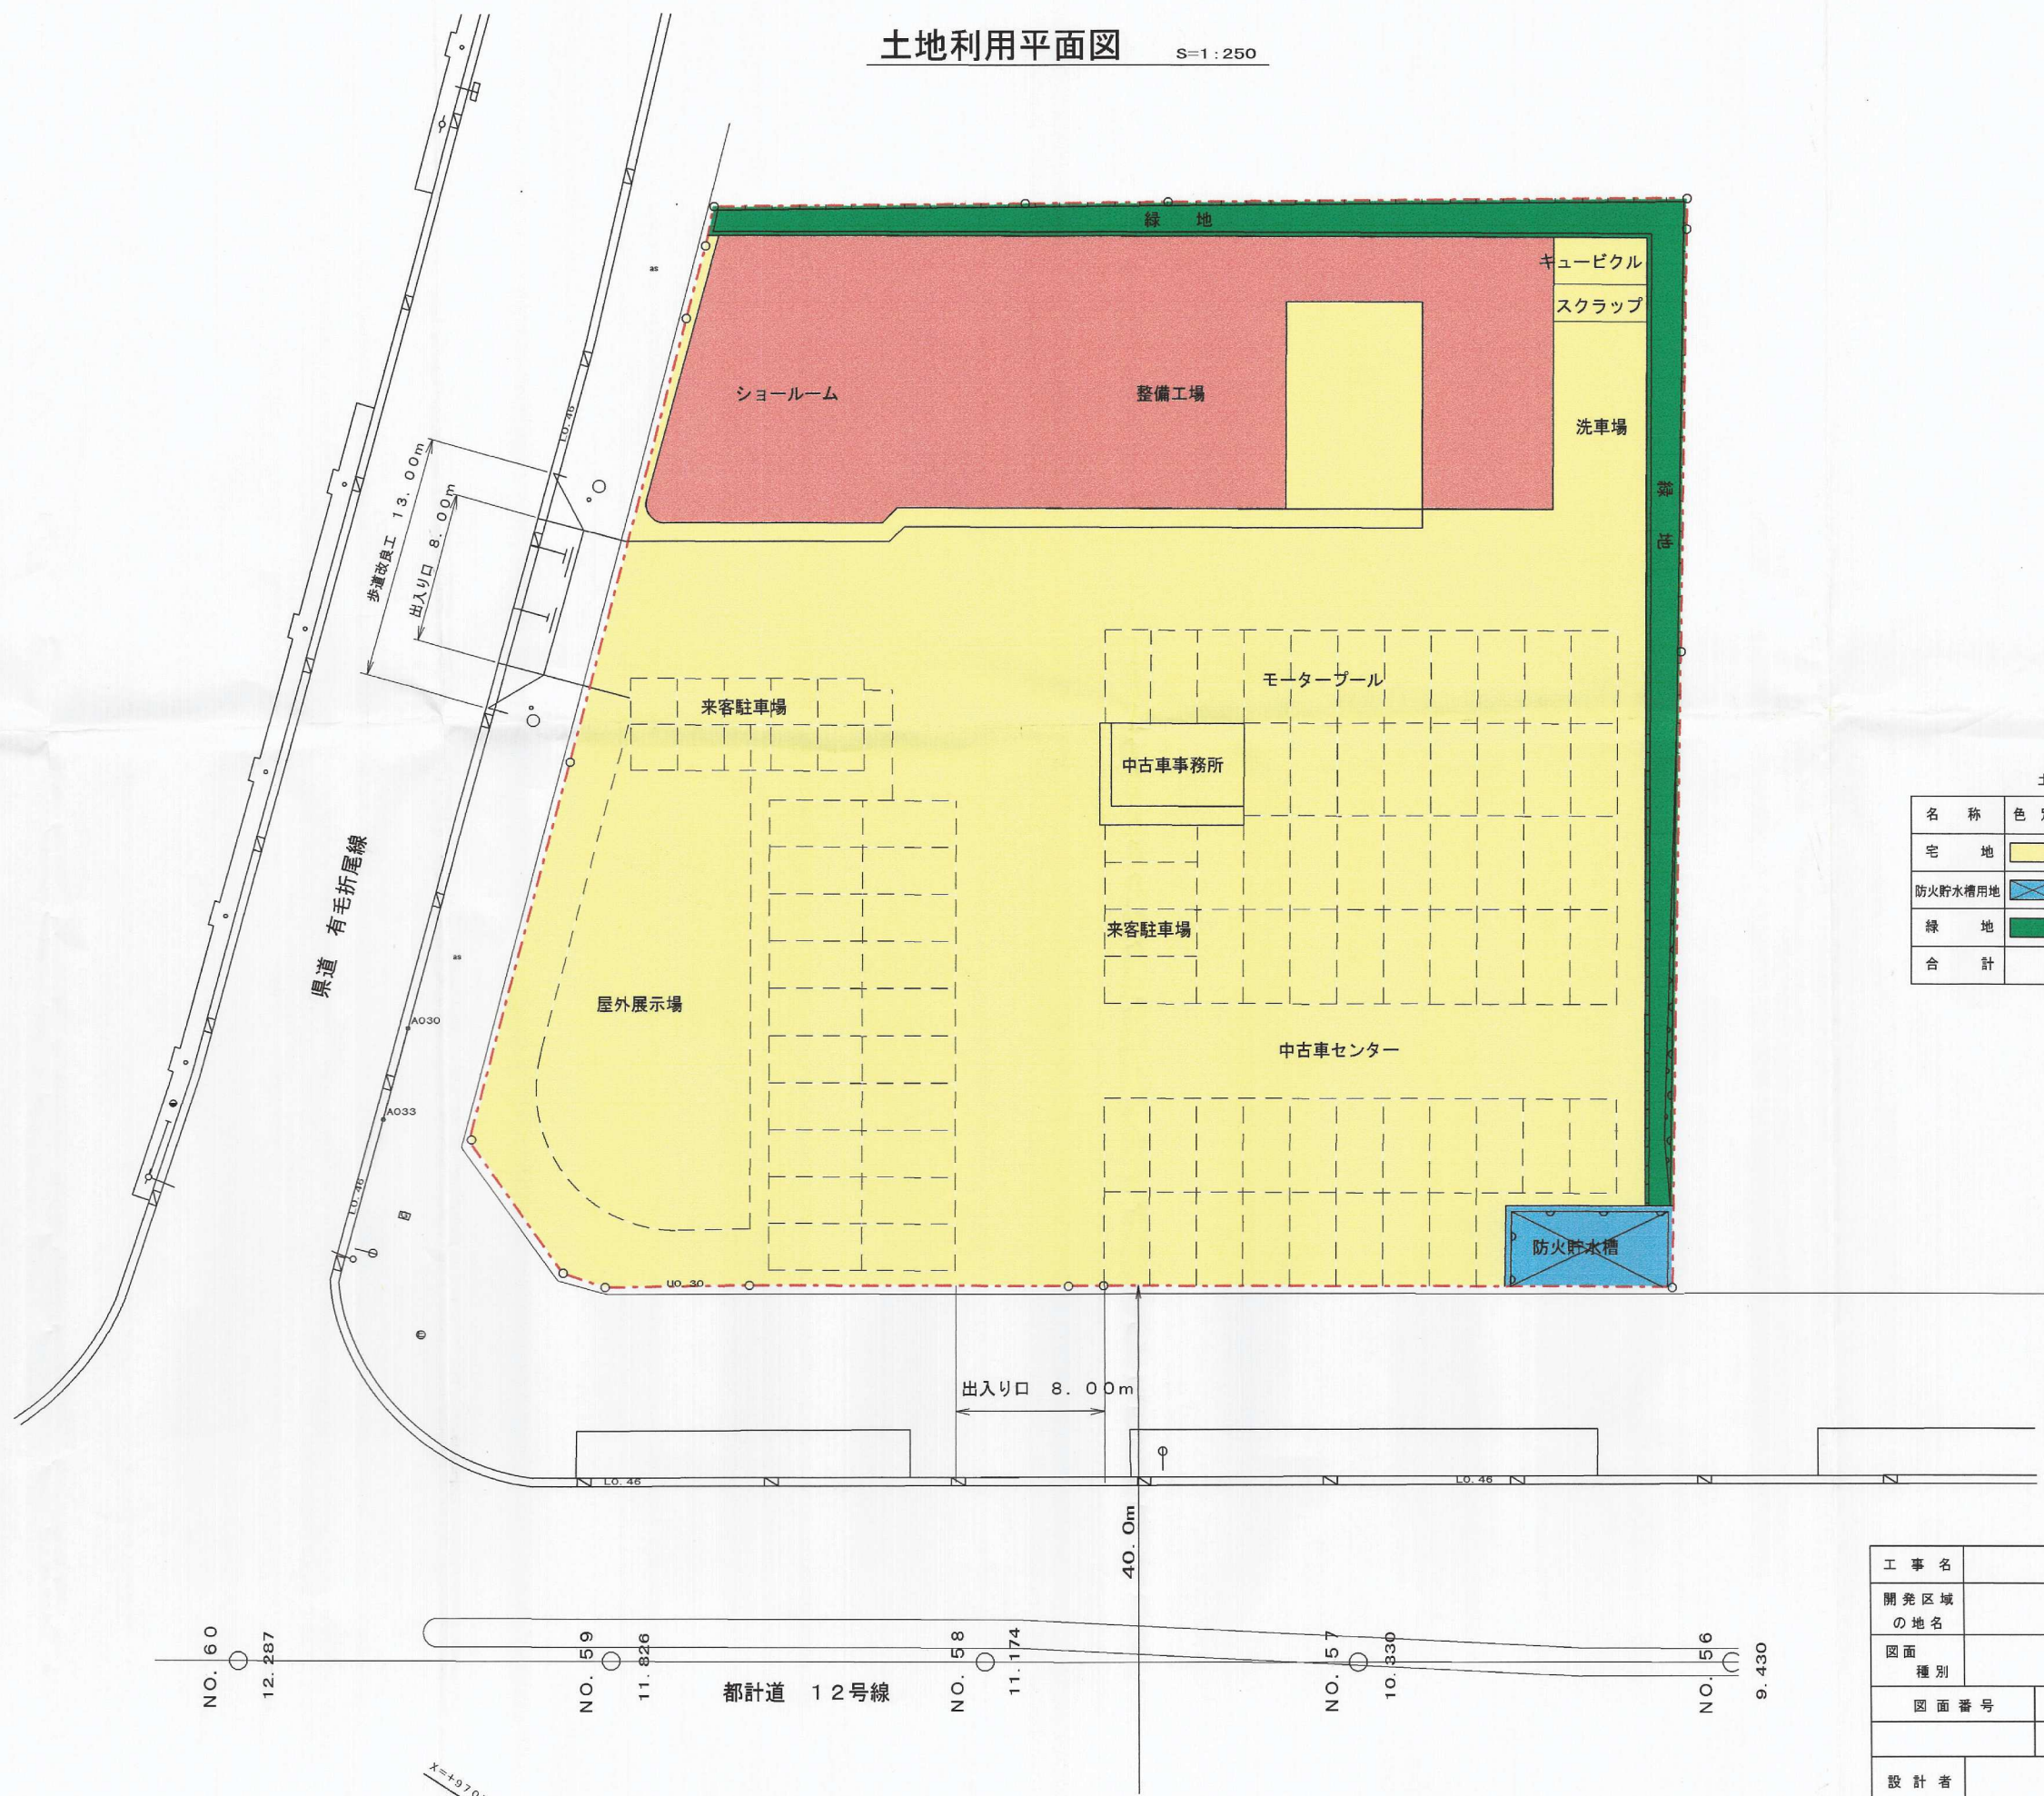

土 地 利 用 計 画 表				
名 称	色 別	面 積 (㎡)	比 率 (%)	摘 要
宅 地		3,178.69	93.61	
防火貯水槽用地		33.84	1.00	40t
緑 地		183.11	5.39	
合 計		3,395.64	100.00	

竣 工 図 面

工 事 名	日産プリンス福岡浅川店新築工事		
開 発 区 域 の 地 名	北九州市八幡西区浅川地内		
図 面 種 別	土地利用平面図		
図 面 番 号	縮 尺	設 計 年 月 日	
	1 : 2 5 0		
設 計 者	株式会社 第一調査設計 TEL (093) 693-0945		