


土地利用計画図 S=1/250

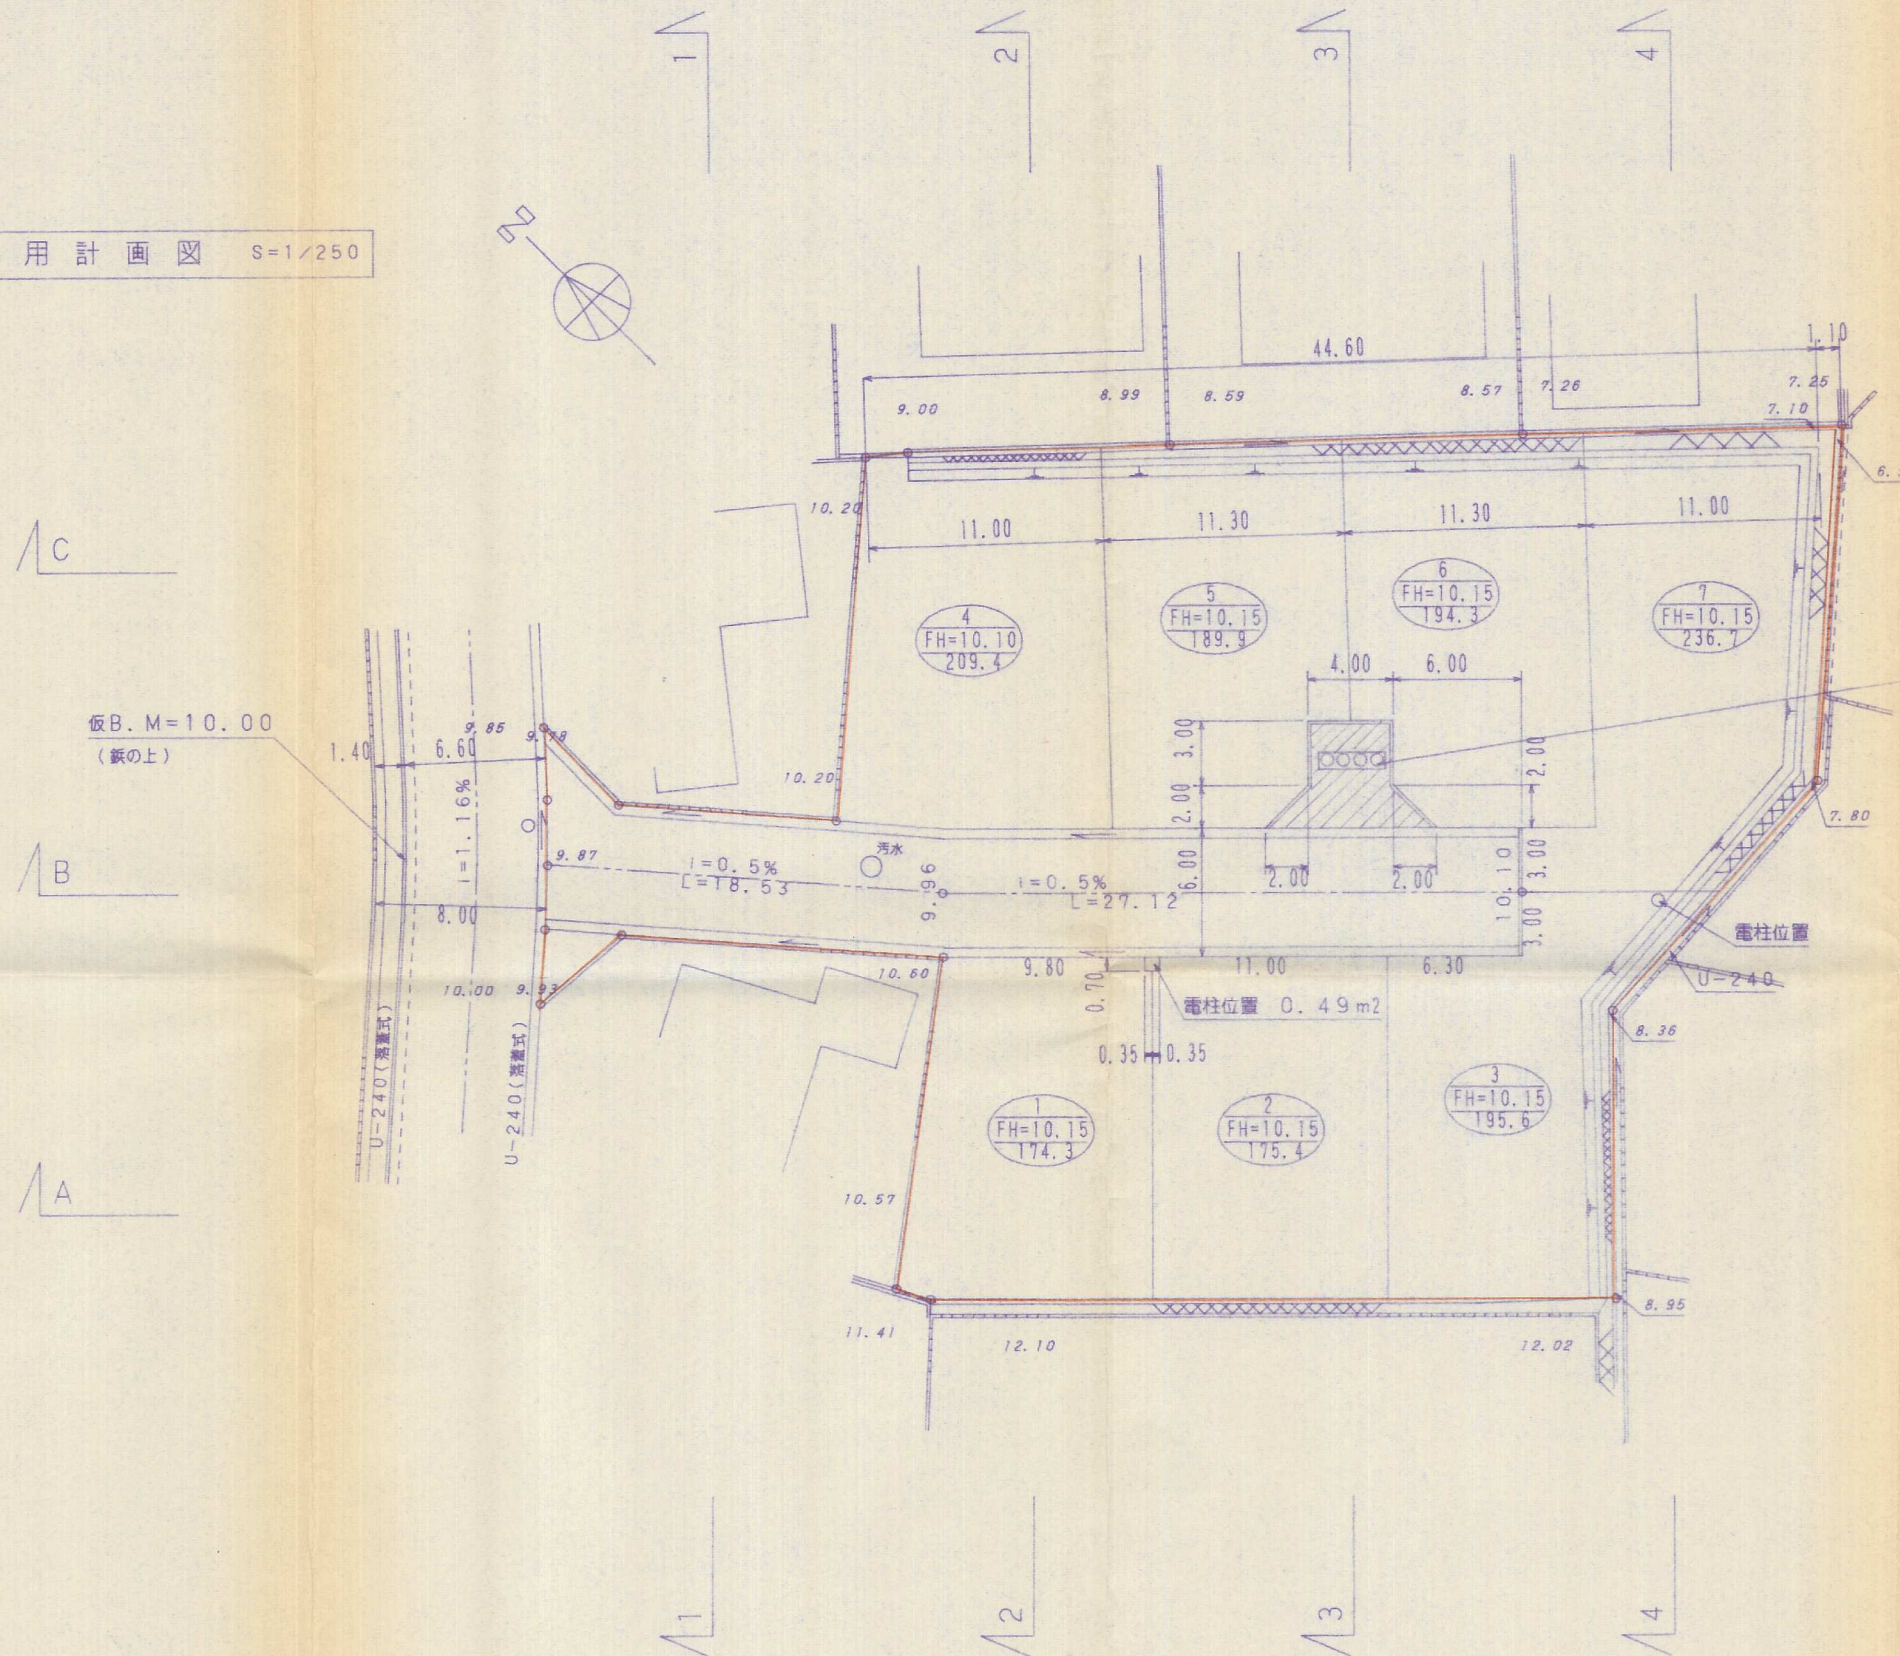

斜線部分はゼブラ表示
溶着ペイントで路面表示
〇〇〇〇は「転回広場」と文字表示

8-31

竣工 図面
市-8-31

開発者	TEL 093 613 2131	平山 信義
開発区域 の地名	北九州市八幡西区泉ヶ浦一丁目	875-2 876-3 867-4 867-5 867-78 867-448 867-449
図面 種別	土地利用計画図	
図面番号	縮尺	設計年月日
4	1/250	
設計者	(有) 三宝企画設計事務所 北九州市八幡西区黒崎三丁目16-14	
	1級建築士 国武 辰男	TEL 093 645-6062