
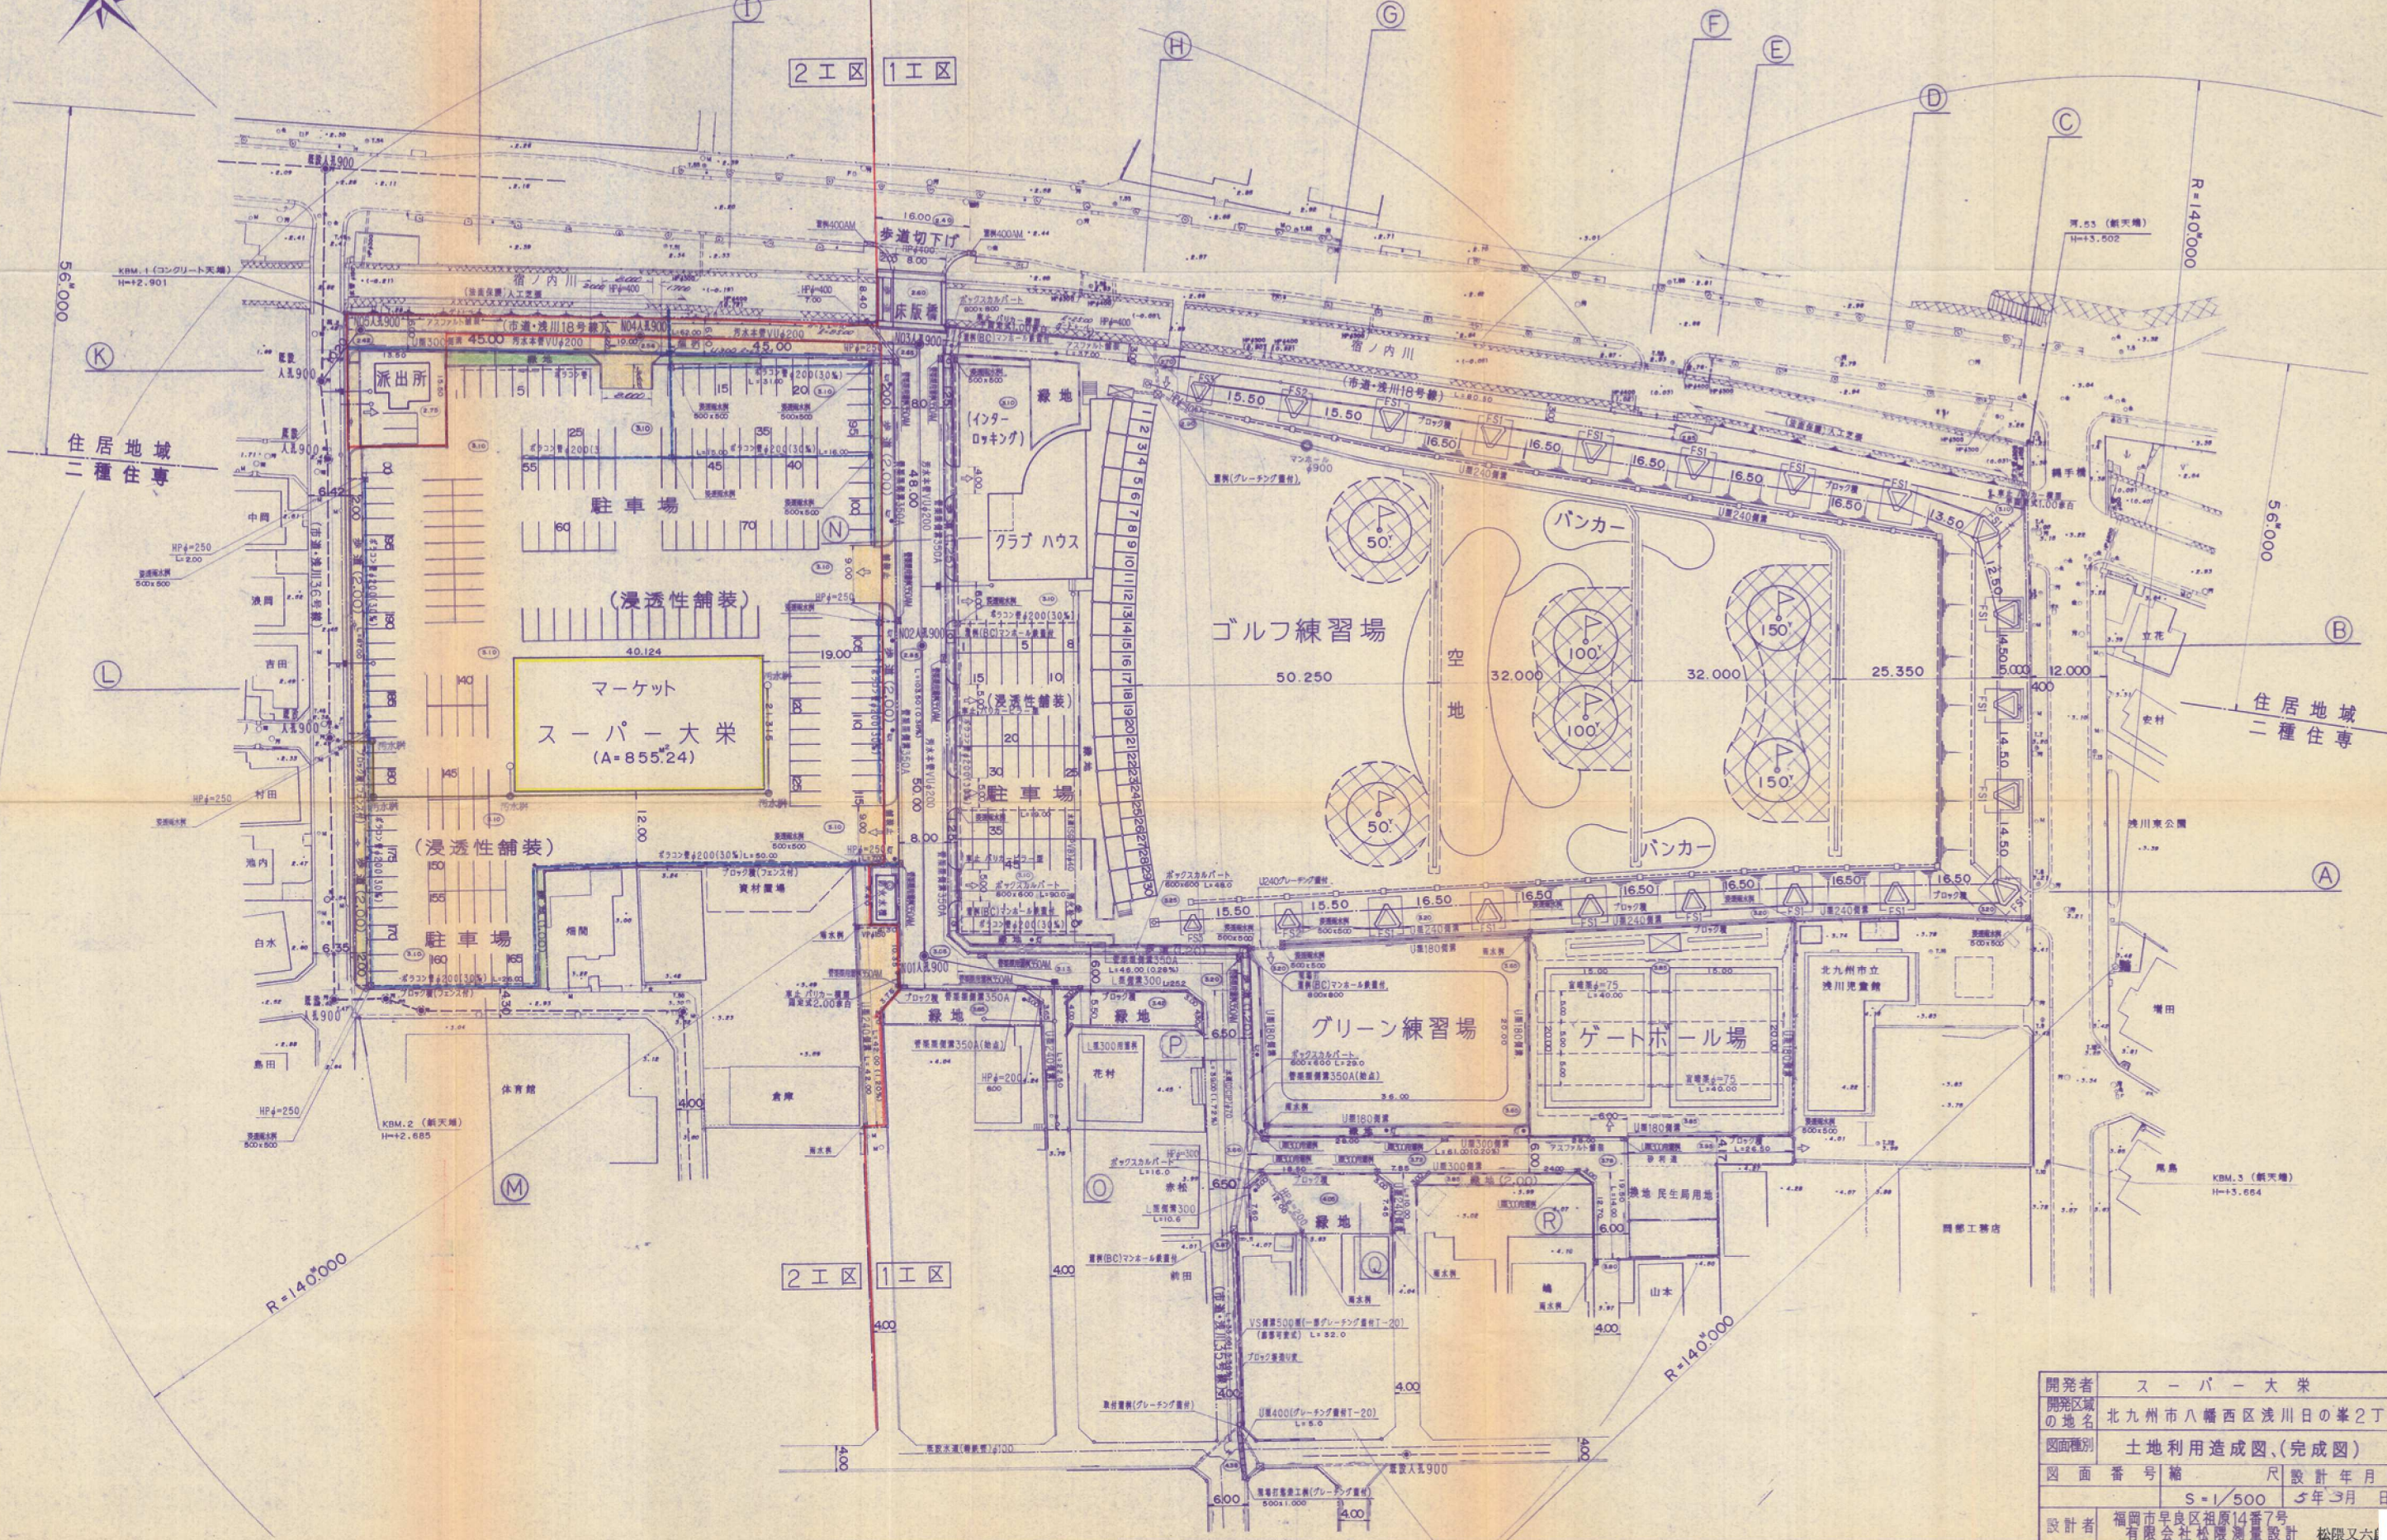


# 平面図 S=1:500

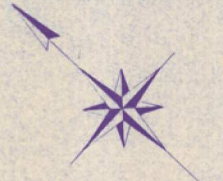

開発者	スーパード栄
開発区域の地名	北九州市八幡西区浅川日の峯2丁目
図面種別	土地利用造成図、(完成図)
図面番号	縮尺設計年月日
設計者	S=1/500 5年3月日
	福岡市早良区祖原14番7号 有限会社松隈測量設計 松隈又六