


土地利用計画平面図 S=1:200

土地利用計画表

名 称	色 別	面 積 (㎡)	比 率 (%)	摘 要
宅 地	共同住宅	718.26	32.6	3F(12戸) 自転車置場20台
	道 路	955.99	43.4	事業主管理 幅員7.0m 駐車場16台
	法 面	523.70	23.8	事業主管理
	ゴミ置場	4.50	0.2	
合 計		2,202.45	100.0	

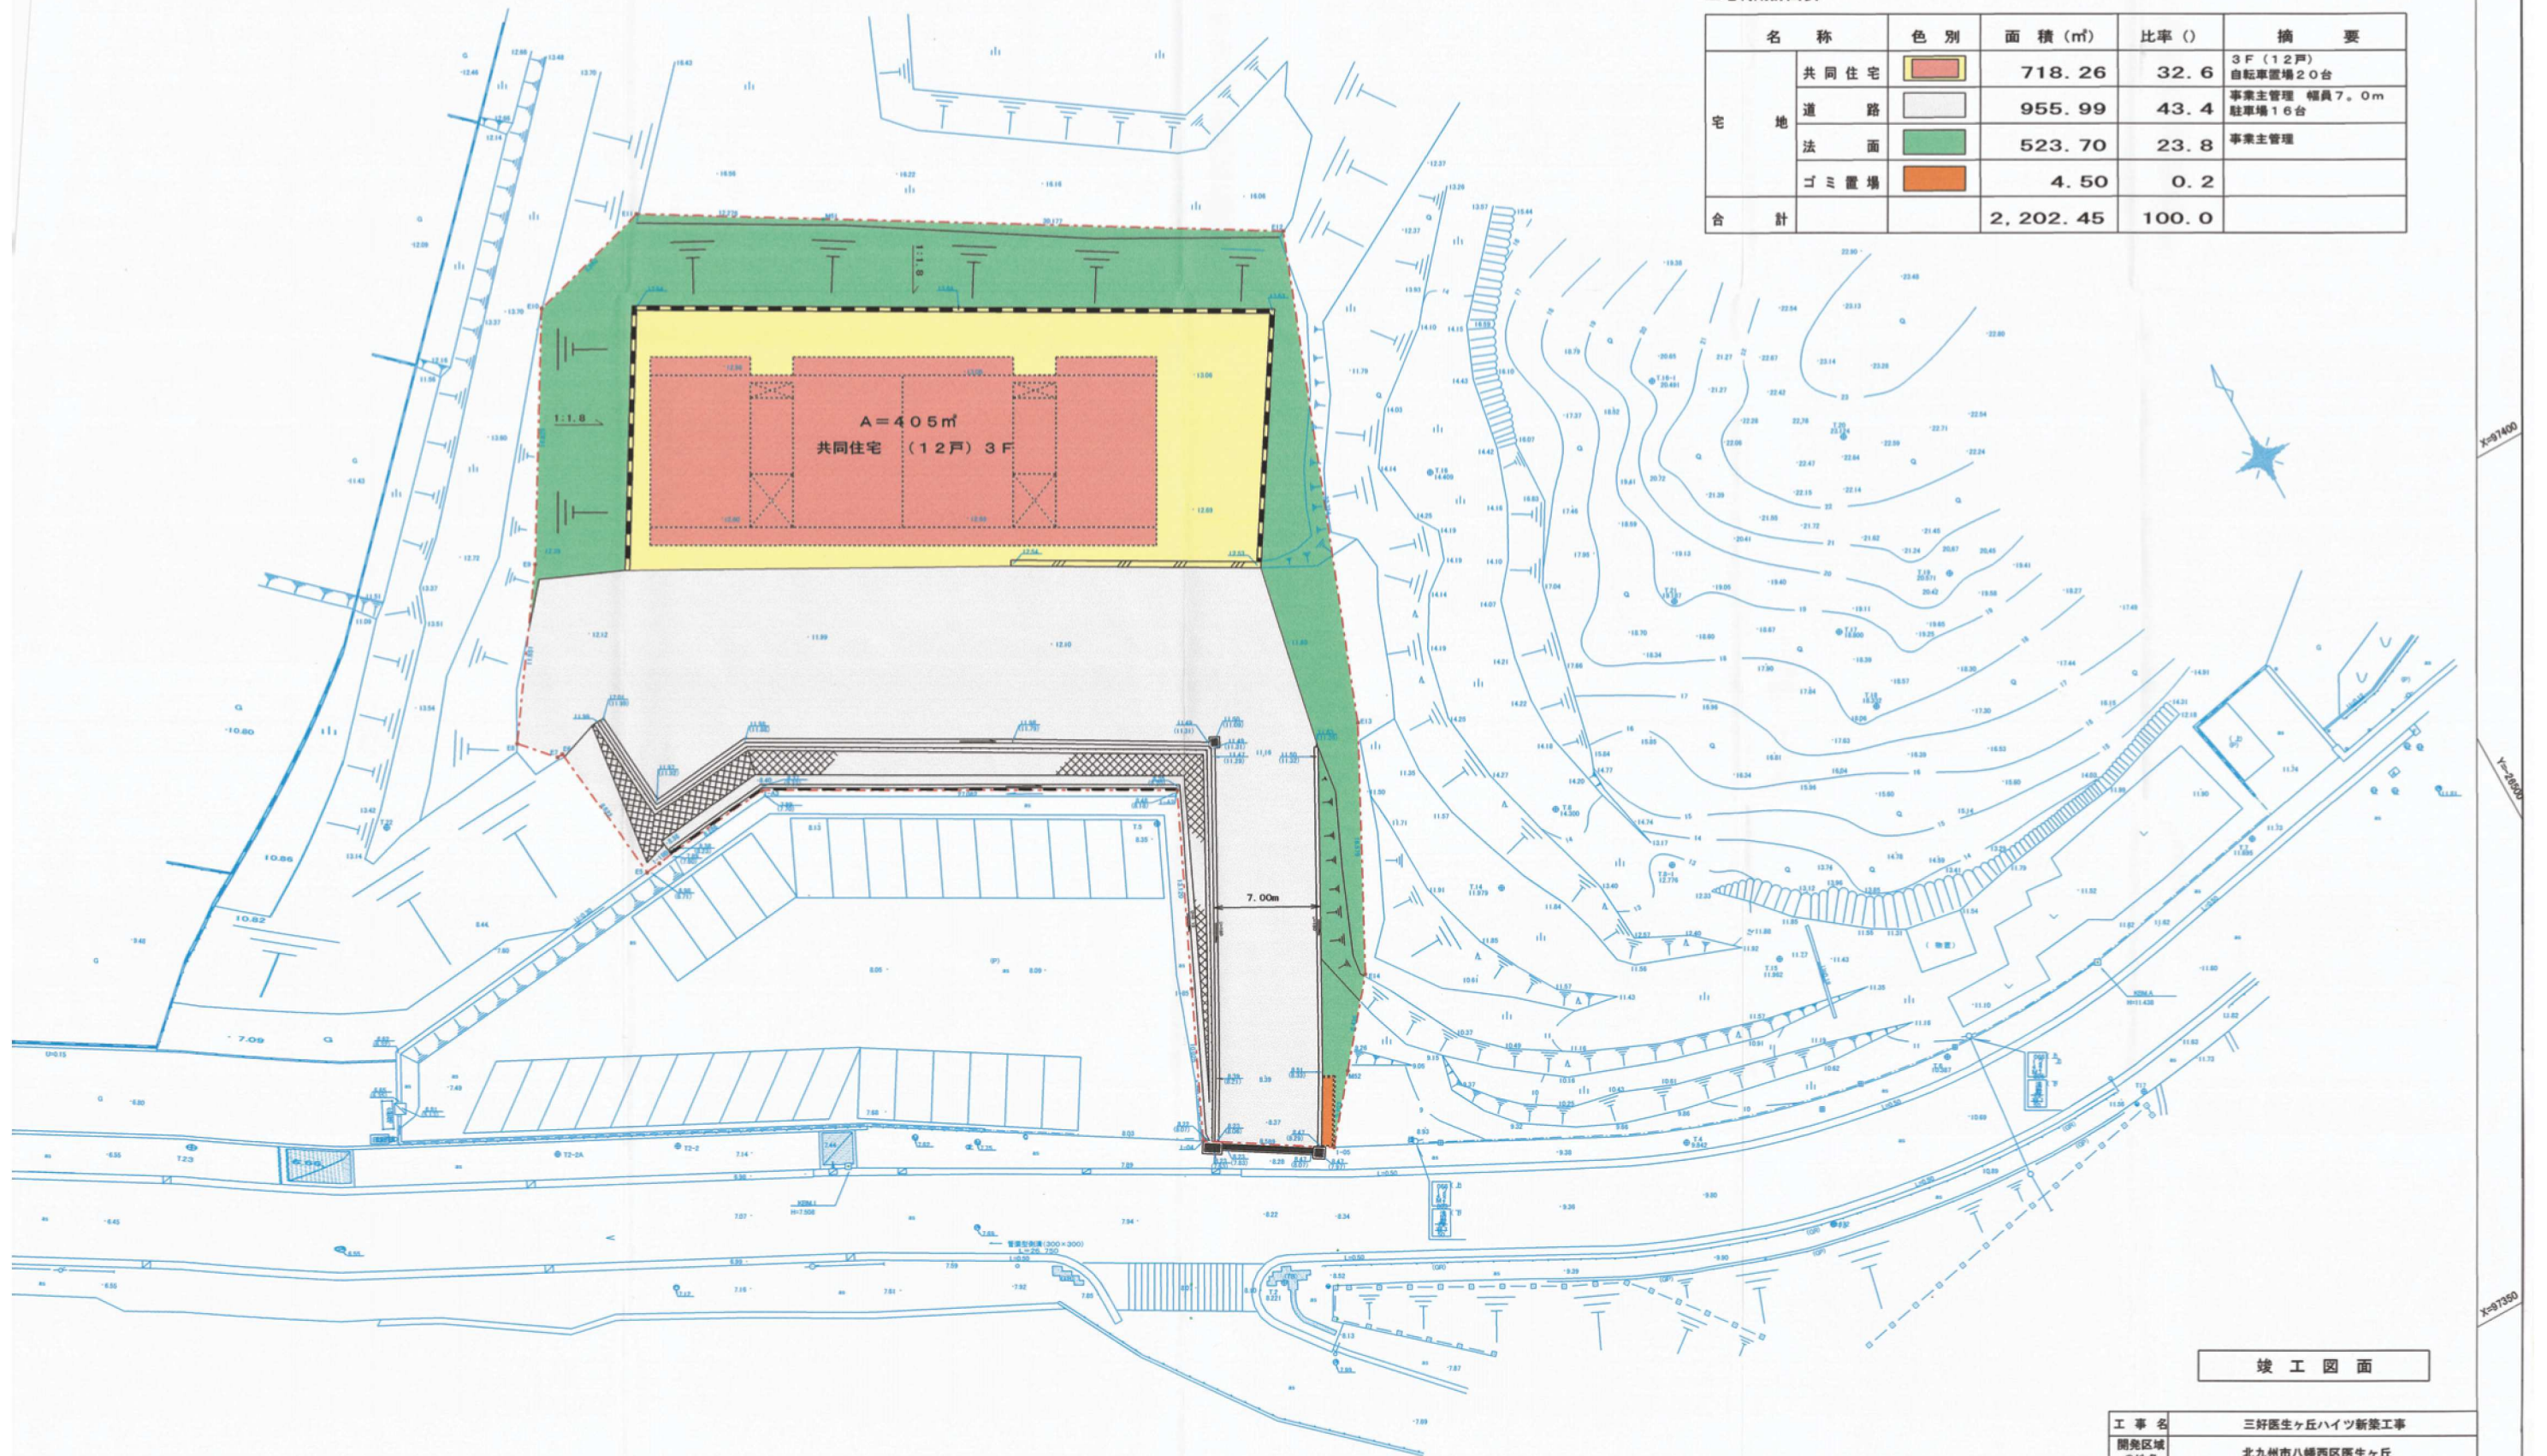

竣工図面

工 事 名	三好医生ヶ丘ハイツ新築工事		
開発区域 の地名	北九州市八幡西区医生ヶ丘		
図面 種別	土地利用計画平面図		
図面番号	縮 尺	設 計 年 月 日	
	1:200		
設 計 者	株式会社 第一建築設計 TEL (083)-693-0945		