
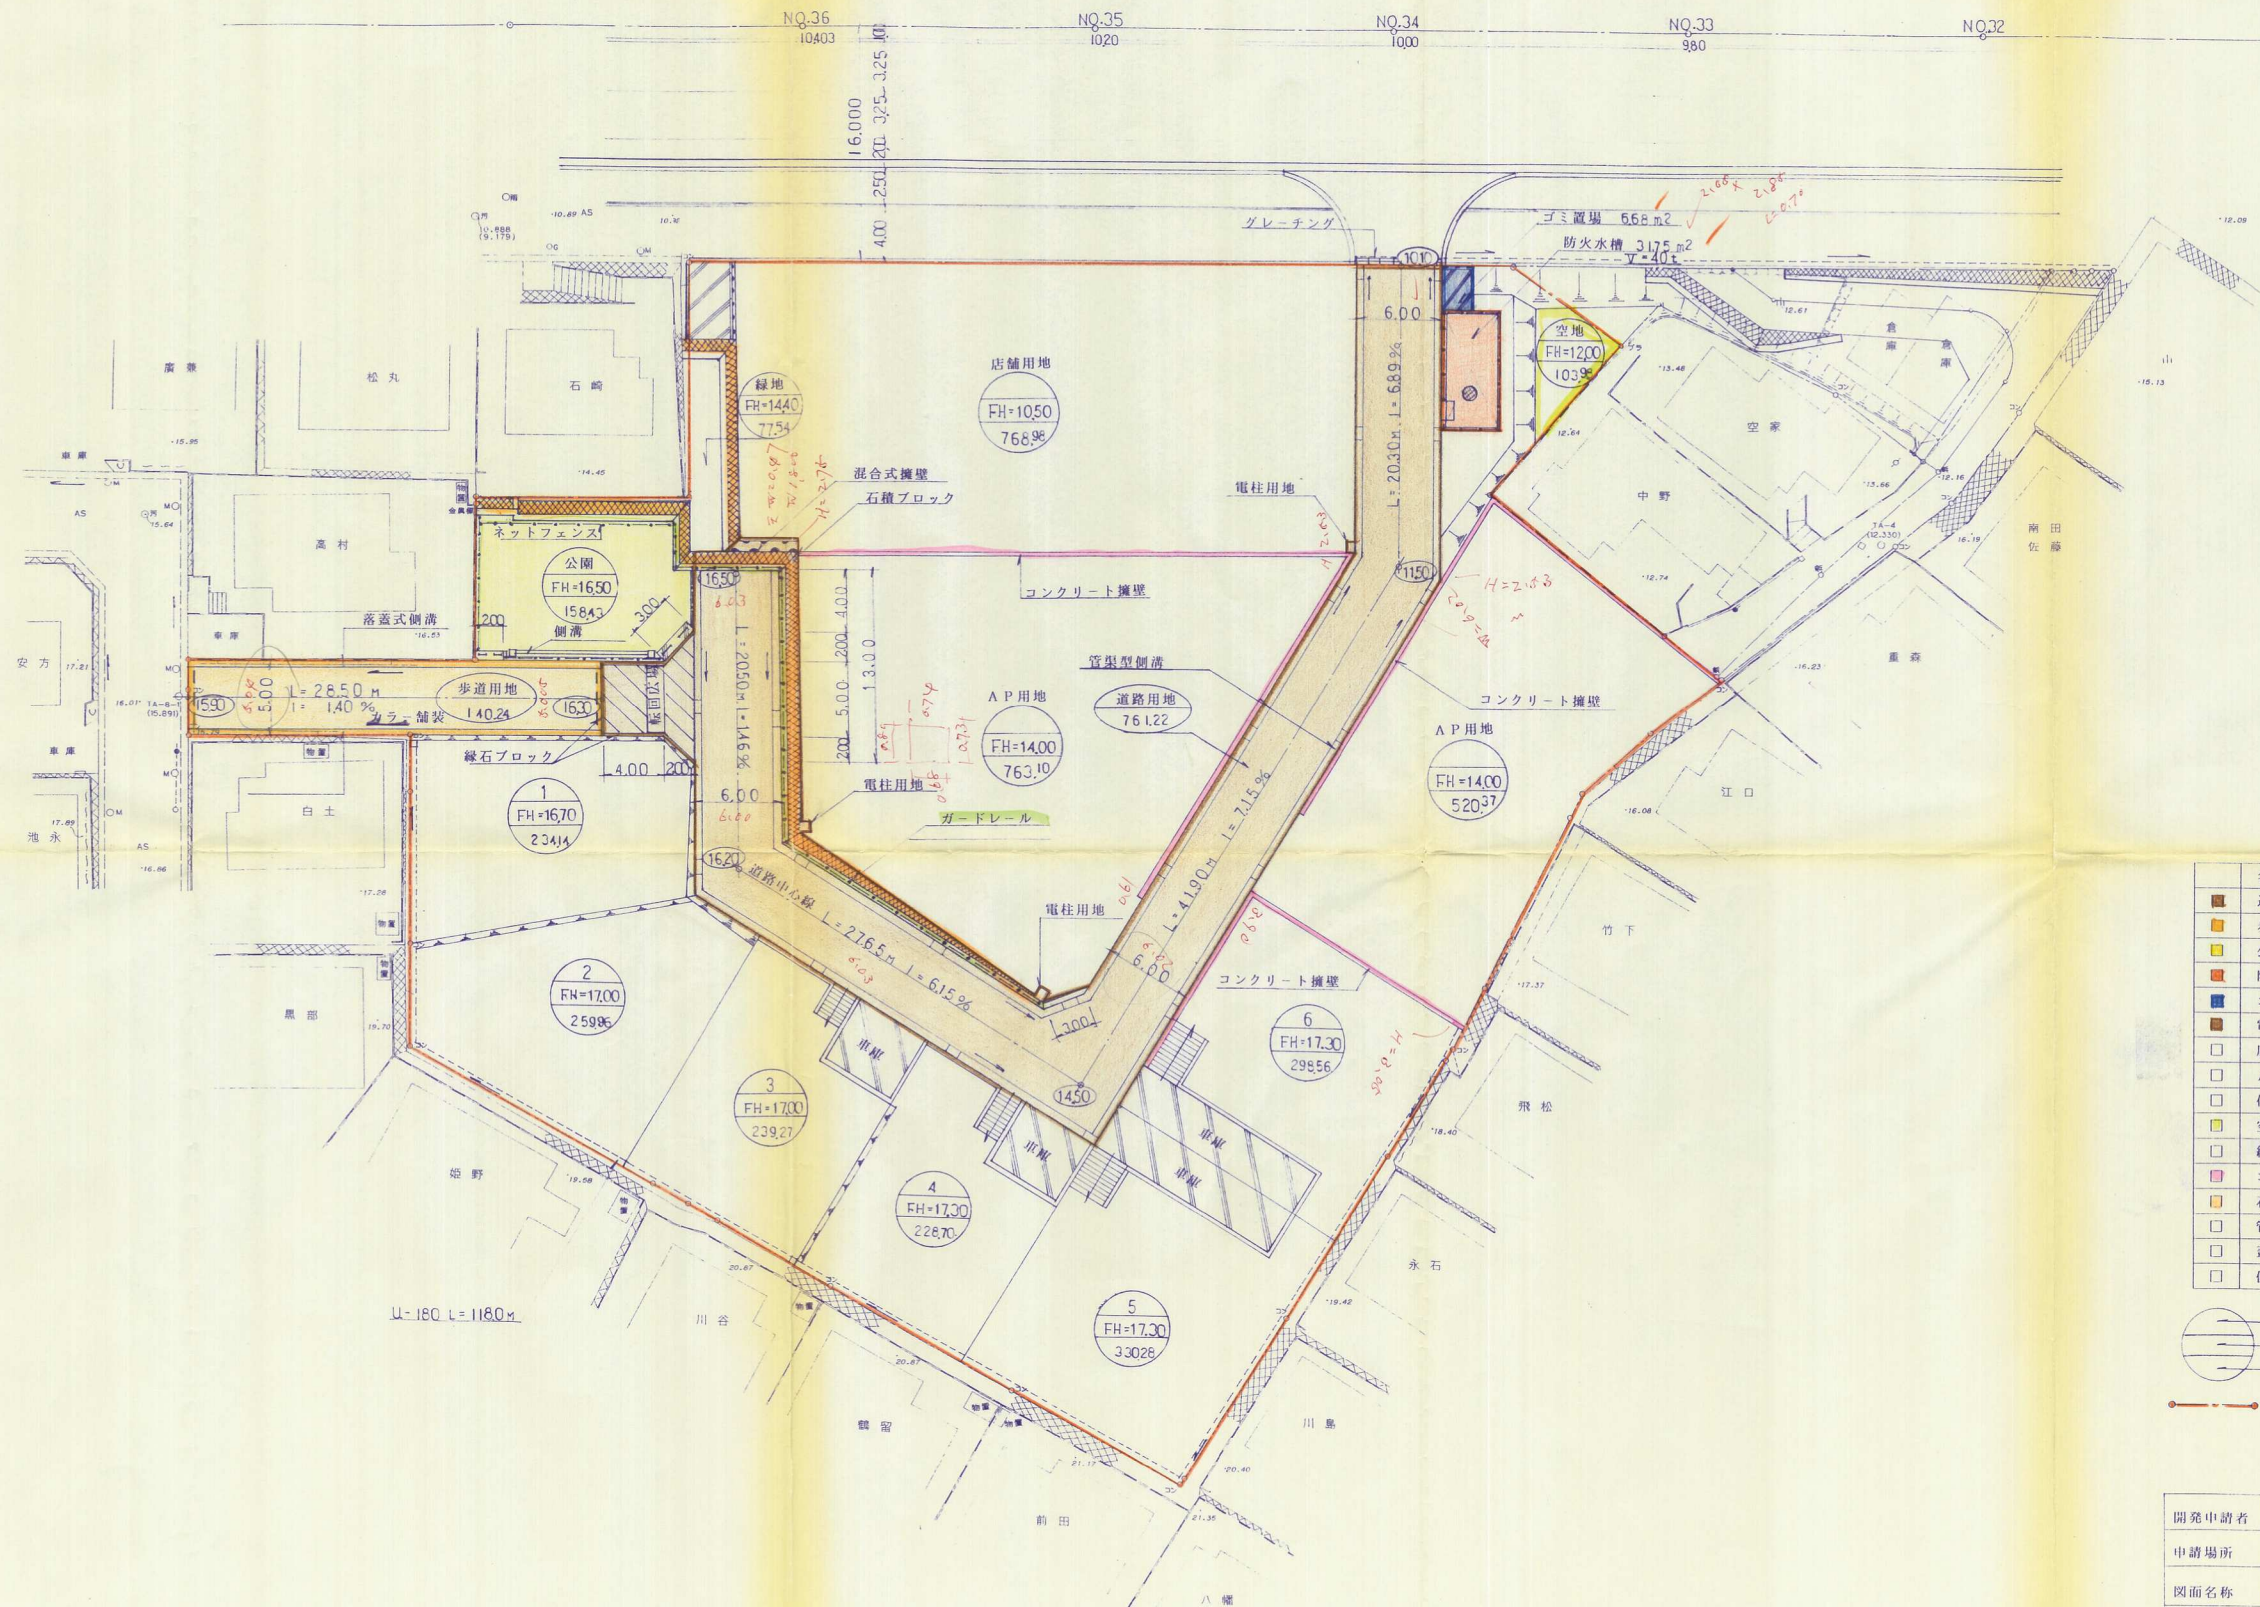


平面図

(北九州市八幡西区浅川一丁目地内外)

NO. 35
OH=12.38
FH=10.200

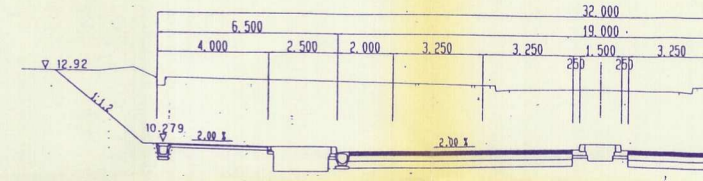

凡例

名称	面積	比率
道路用地	915.46	
歩道用地		
公園用地	158.89	
防火水槽用地	31.75	
ゴミ置場用地	6.68	
電柱用地		
店舗用地		
AP用地		
住宅用地		
空地(多目的用地)		
緑地		
コンクリート擁壁		
石積ブロック		
管渠型側溝		
蓋側式側溝		
側溝		

宅地番号
宅地計画高
宅地面積

開発区域境界線

完成図

開発申請者	村田 隆弘 外 3 名		
申請場所	北九州市八幡西区浅川 1 丁目 3 3 0 - 3 外		
図面名称	土地利用計画図		
縮尺	作成年月日	図面番号	
S 1/250			
設計者	日研開発株式会社 監 (093) 619-38		