


土地利用計画図 S=1:250

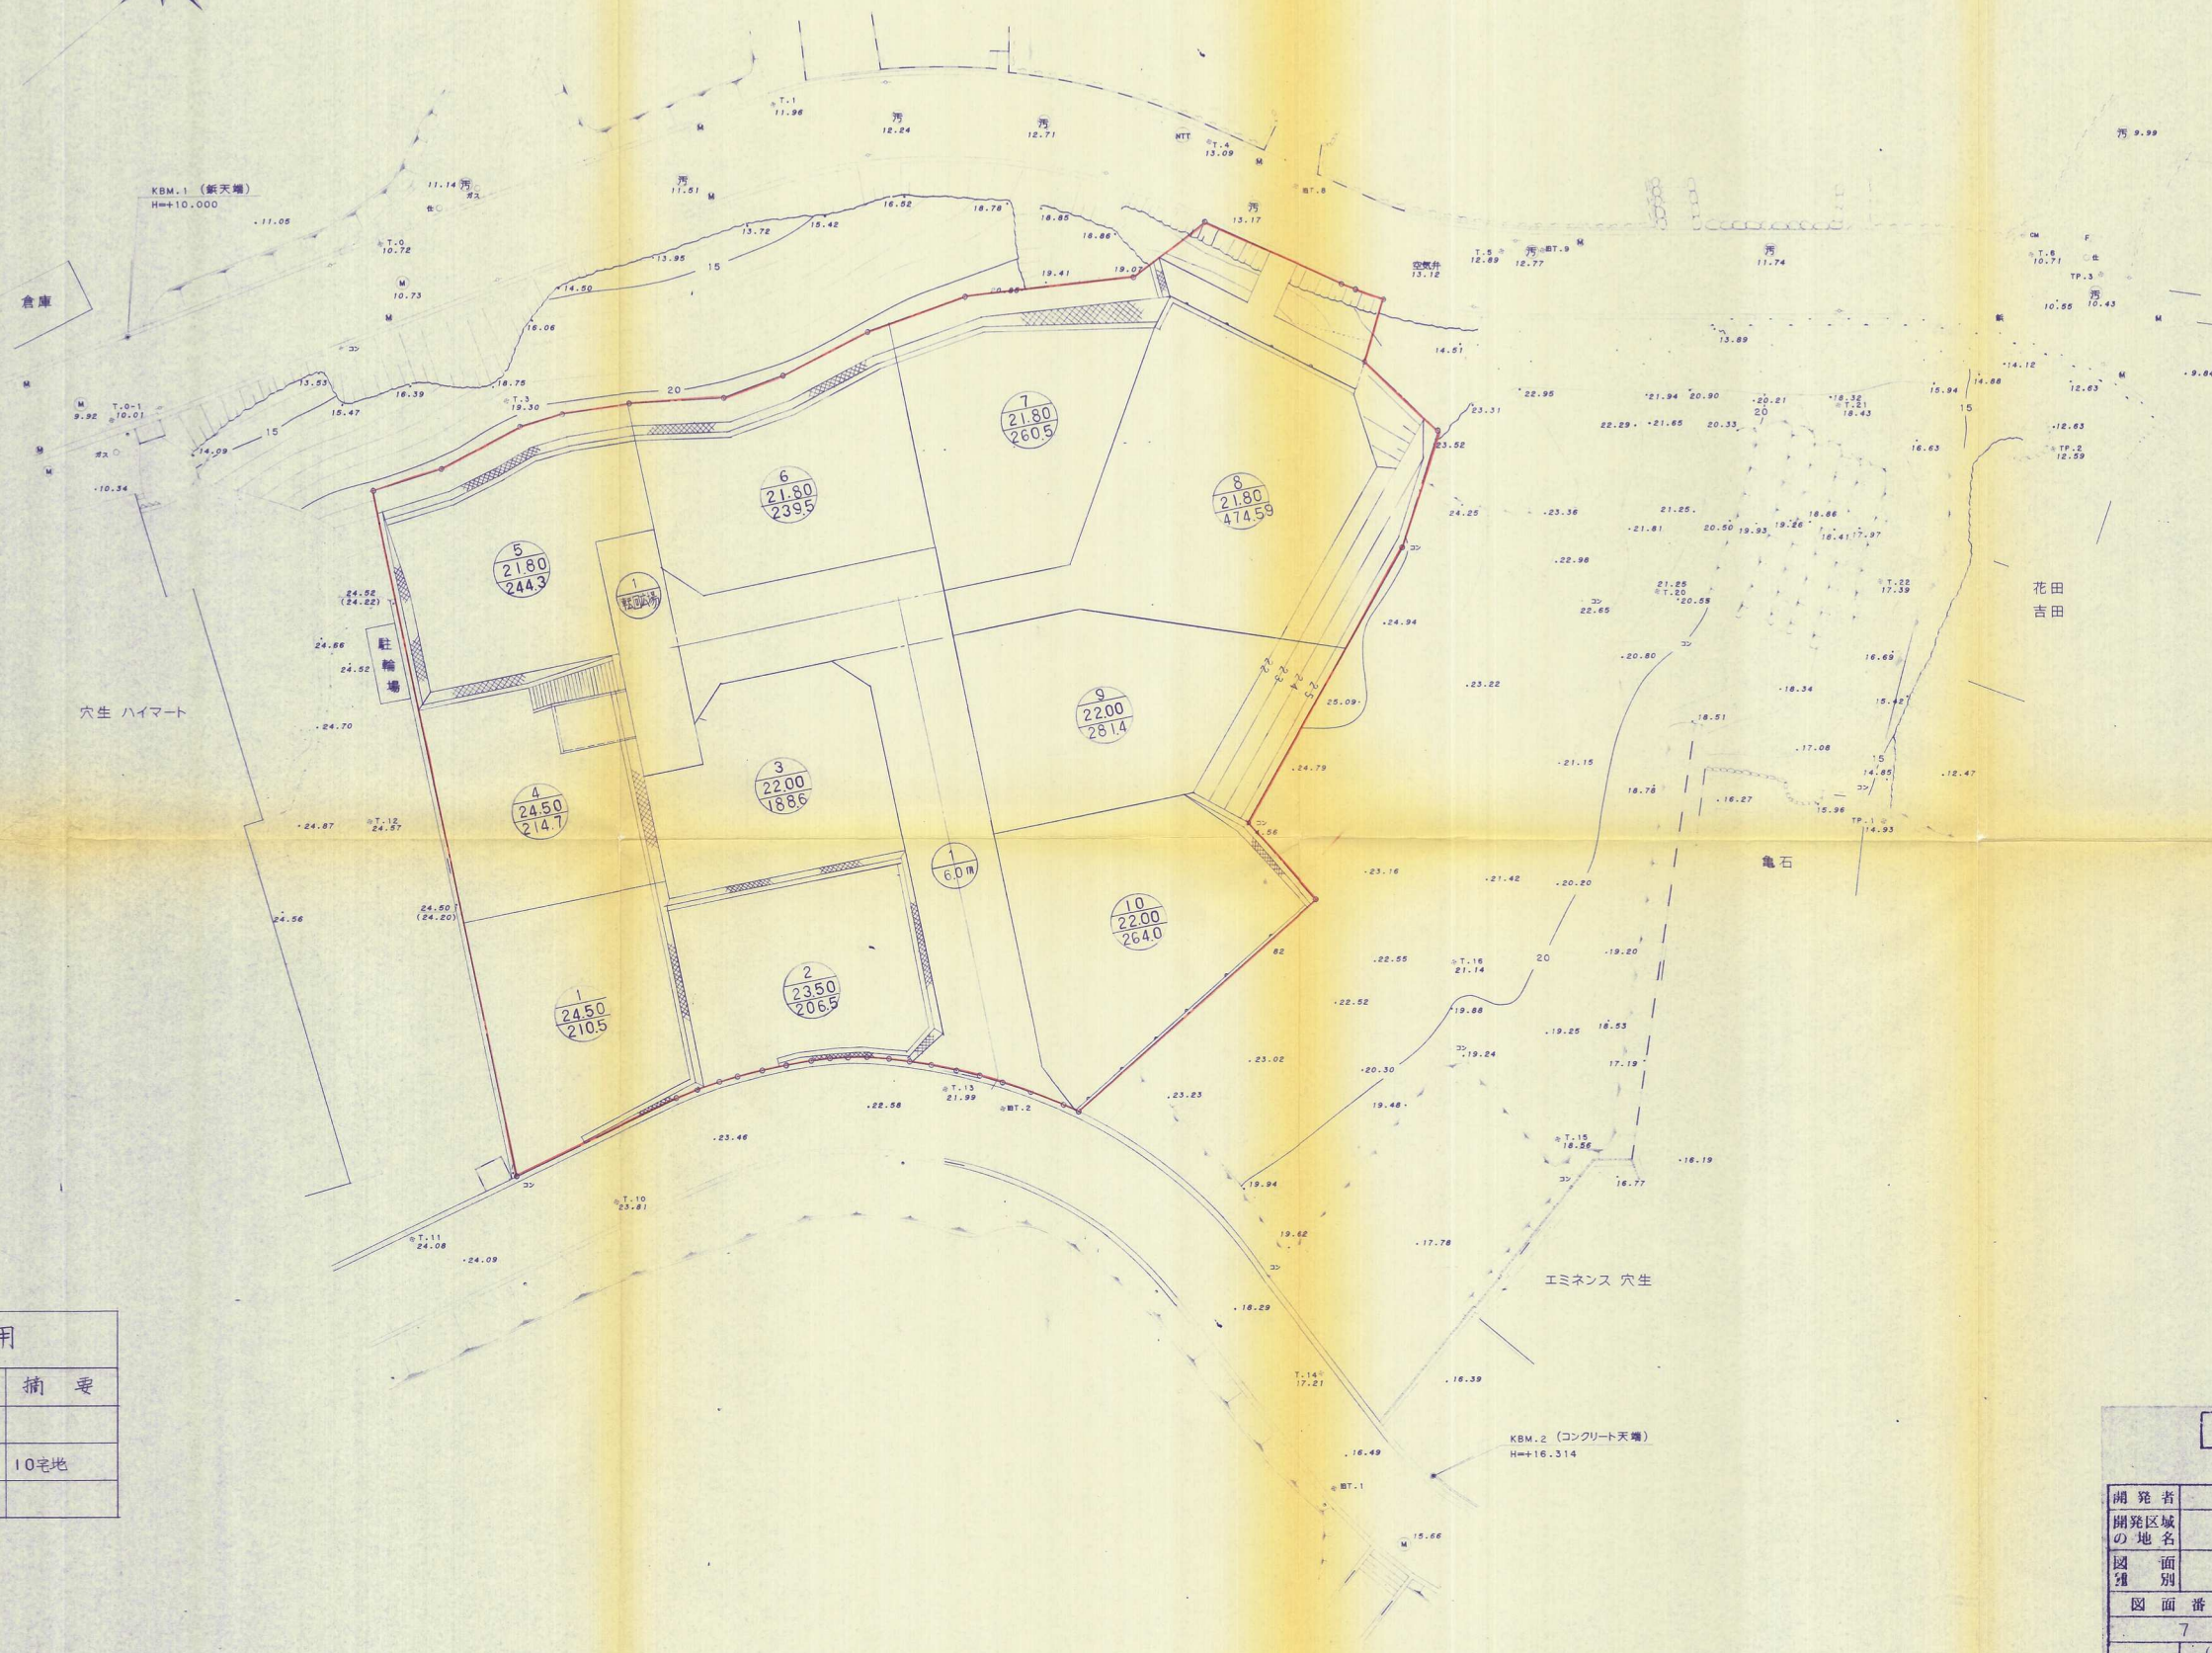

土地利用

種別	面積	摘要
道路	365.44	
宅地	2584.56	10宅地
開発区域	2950.00	

竣工図

開発者	(093)631-3035 明和工業園		
開発区域の地名	北九州市八幡西区穴生二丁目		
図面別	土地利用計画図		
図面番号	7	縮尺	1:250
設計年月日	平成7年6月		
設計者	(093)582-1413 堀太平洋設計 氏名		