



道路及び堤防との境界線

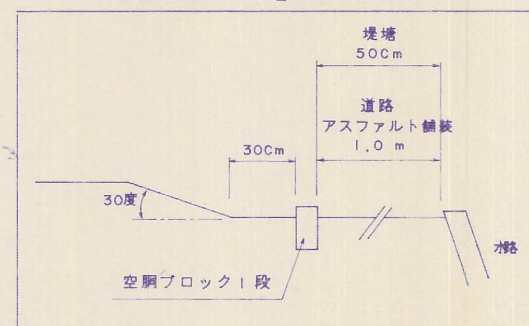

宅地の道路側仕上げ

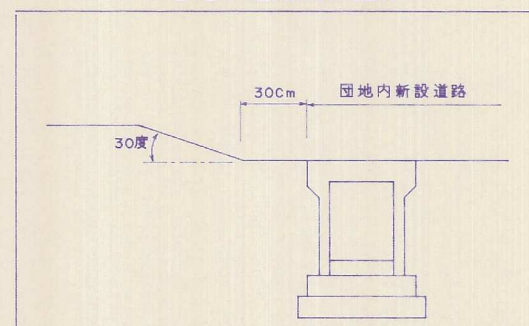

## 竣工図

開発者	株式会社 ダイオー		
開発区域の地名	北九州市八幡西区上上津役二丁目 926-1 926-6.947		
図名種別	造成計画平面図、土地利用計画図		
図面番号	縮尺	設計年月日	担当
NO 5	S=1/250	平成 10年 4 月 24 日	
設計者	北九州市小倉南区下城野1丁目16番11号 有限会社 アサオ TEL093-922-3848		