
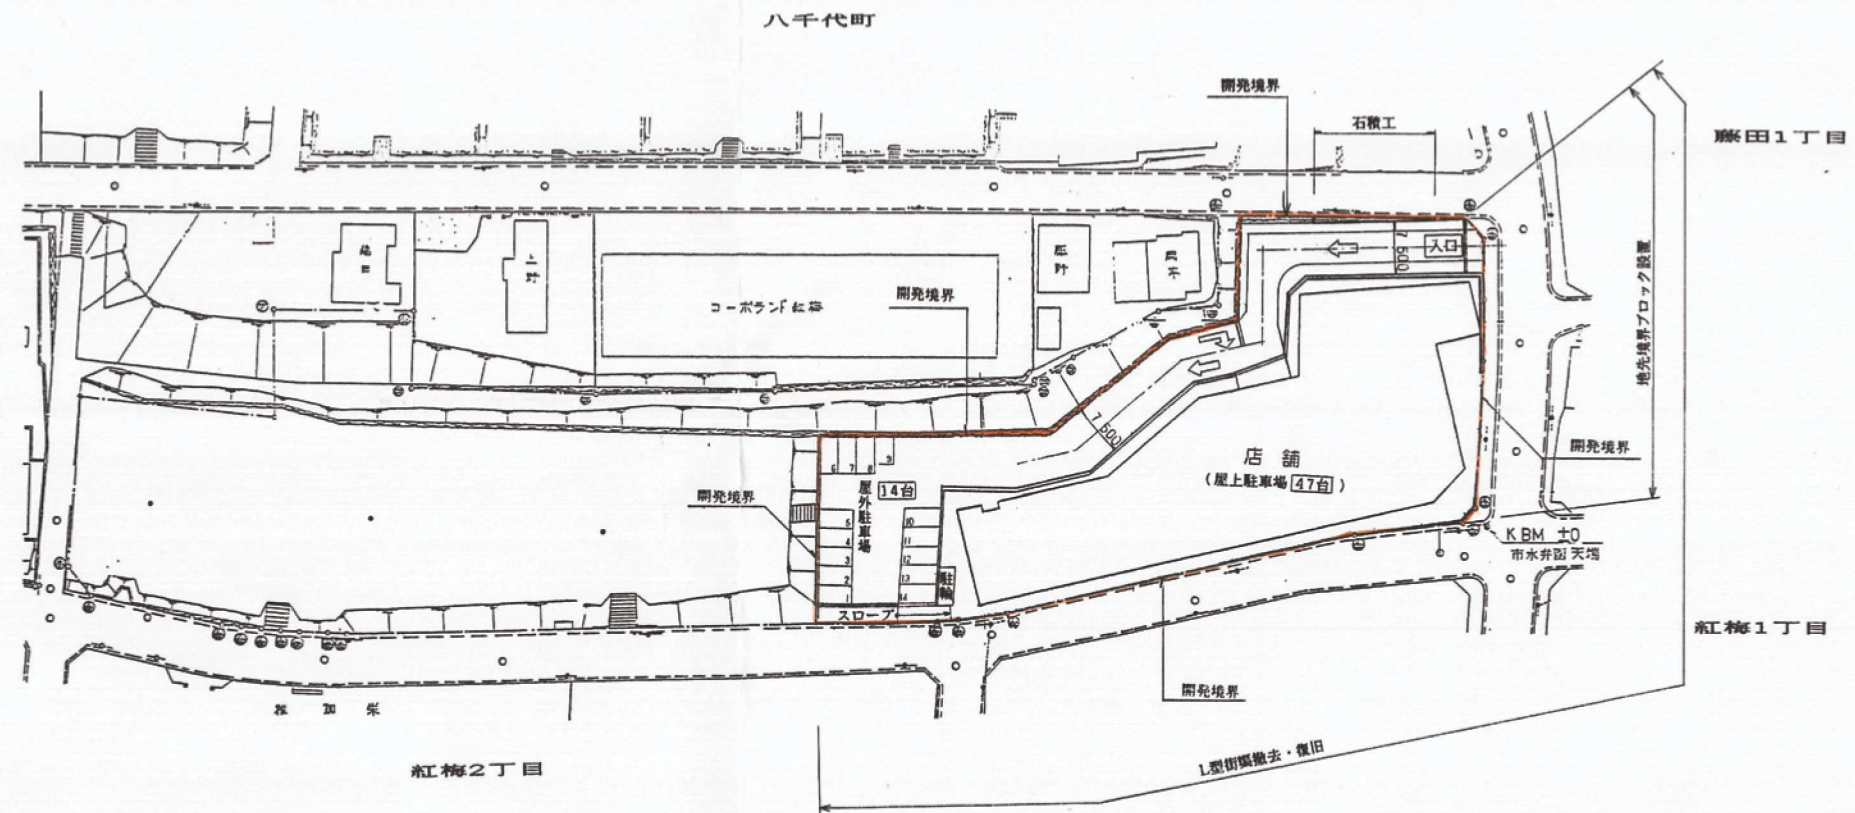


土地利用計画図 S=1/500

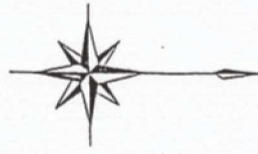

竣工図面

図面番号	093-071-2380	株式会社 スピナ
開発区域の地名	北九州市八幡西区紅梅町2丁目10番1号	
図面種類	土地利用計画図	
縮尺	縮尺	設計年月日
図示	図示	平成8年1月
設計者	093 061-4970	株式会社 松尾設計 氏名 石賀 敬彦 印