
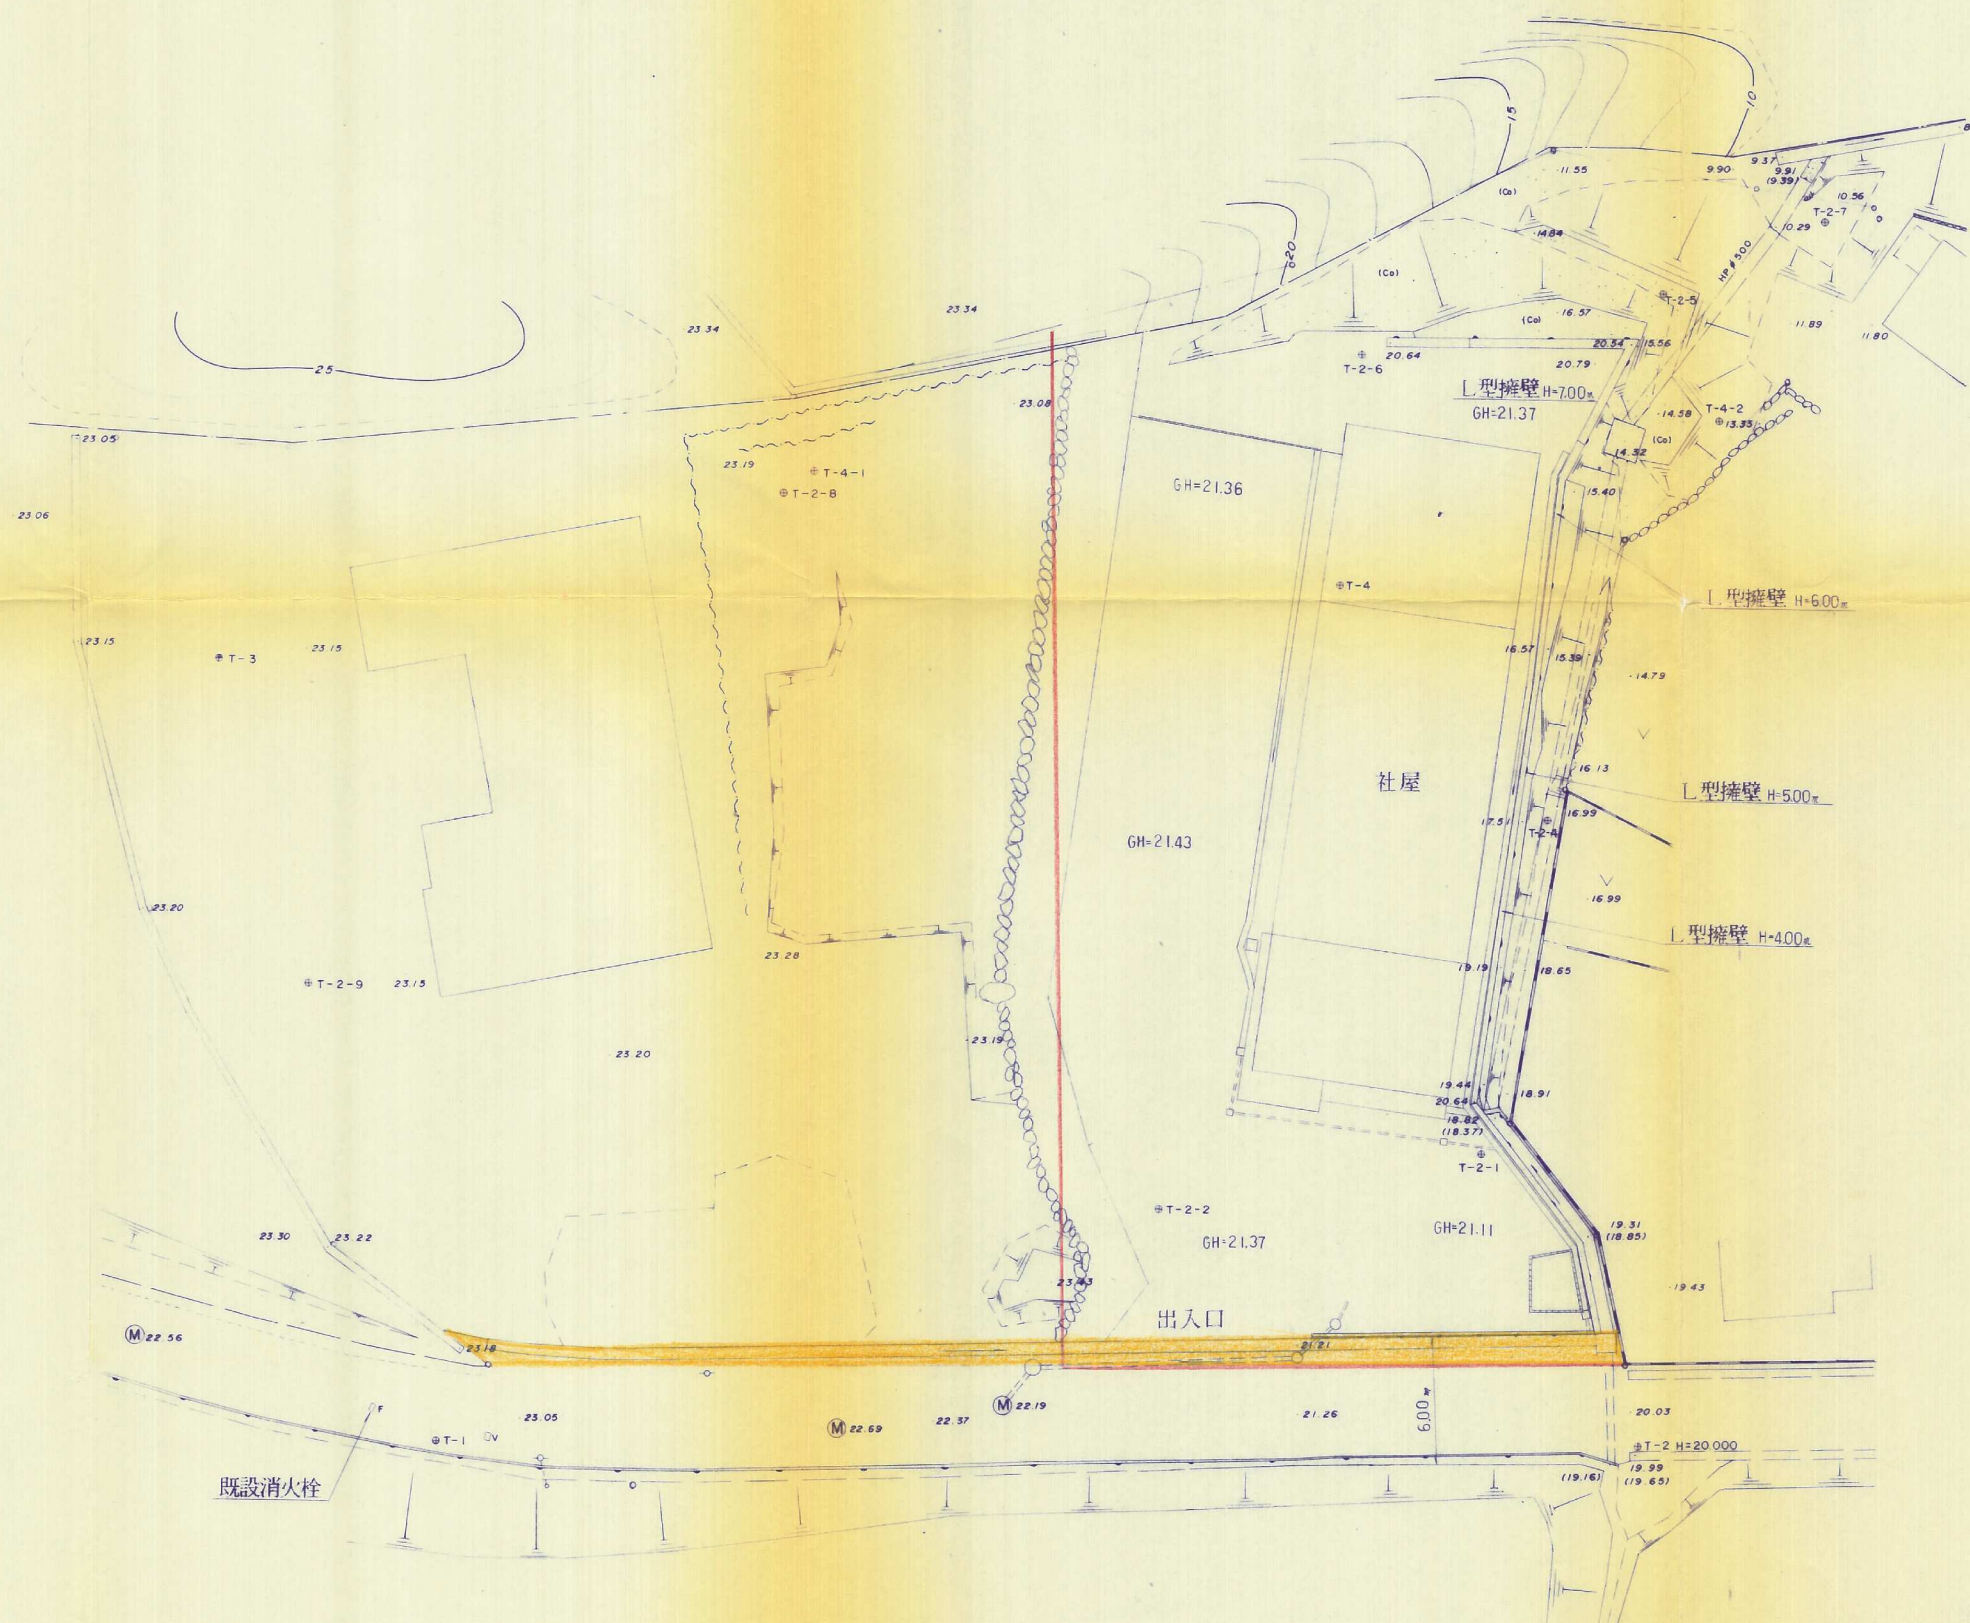


S=1 : 250

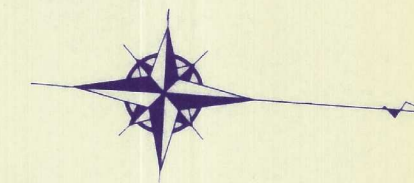

■一セットバック部分
■一開発区域

マサキ測量設計株式会社 直方市大字感田720番地の1			
所 在	北九州市八幡西区市瀬三丁目地内		
縮 尺	S = 1 : 250	図 番	
図 名	土地利用竣工平面図	年 月 日	