


# 土地利用竣功図

縮尺, 1:250

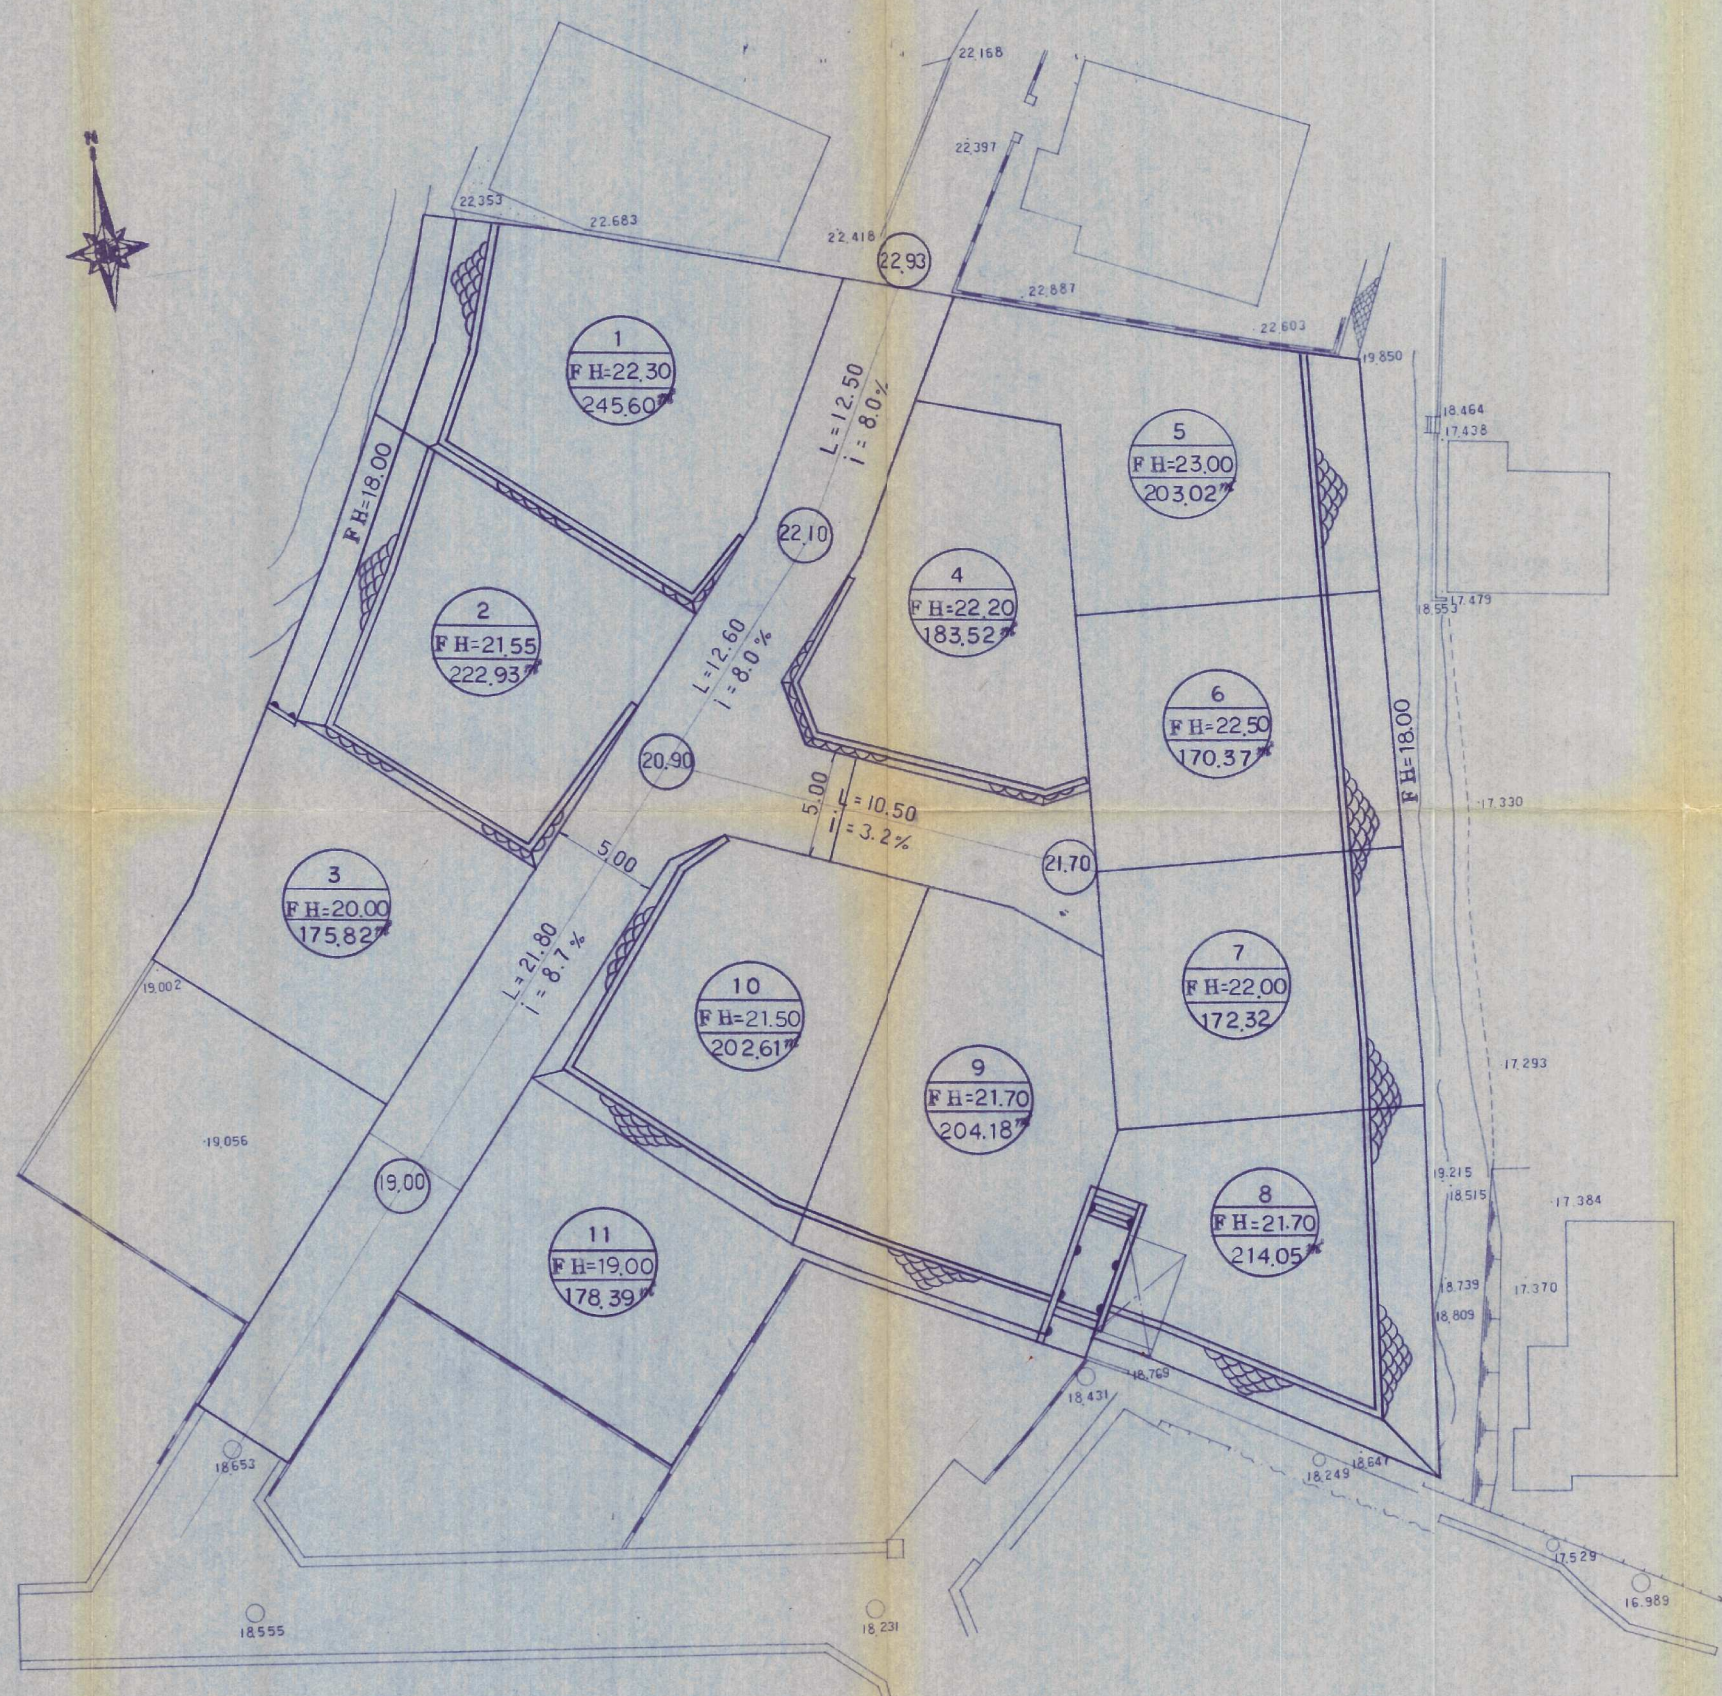

2-24

北九州市小倉北区馬場3丁目3-37  
高尾設計事務所 (代)511-4067

承認 設計 担当

縮尺  
1:250  
設計年月日

工事名称 八幡西区丸尾町  
図面名称

宅地造成工事  
土地利用竣功図

No. 5