


土地利用計画平面図 S=1:500

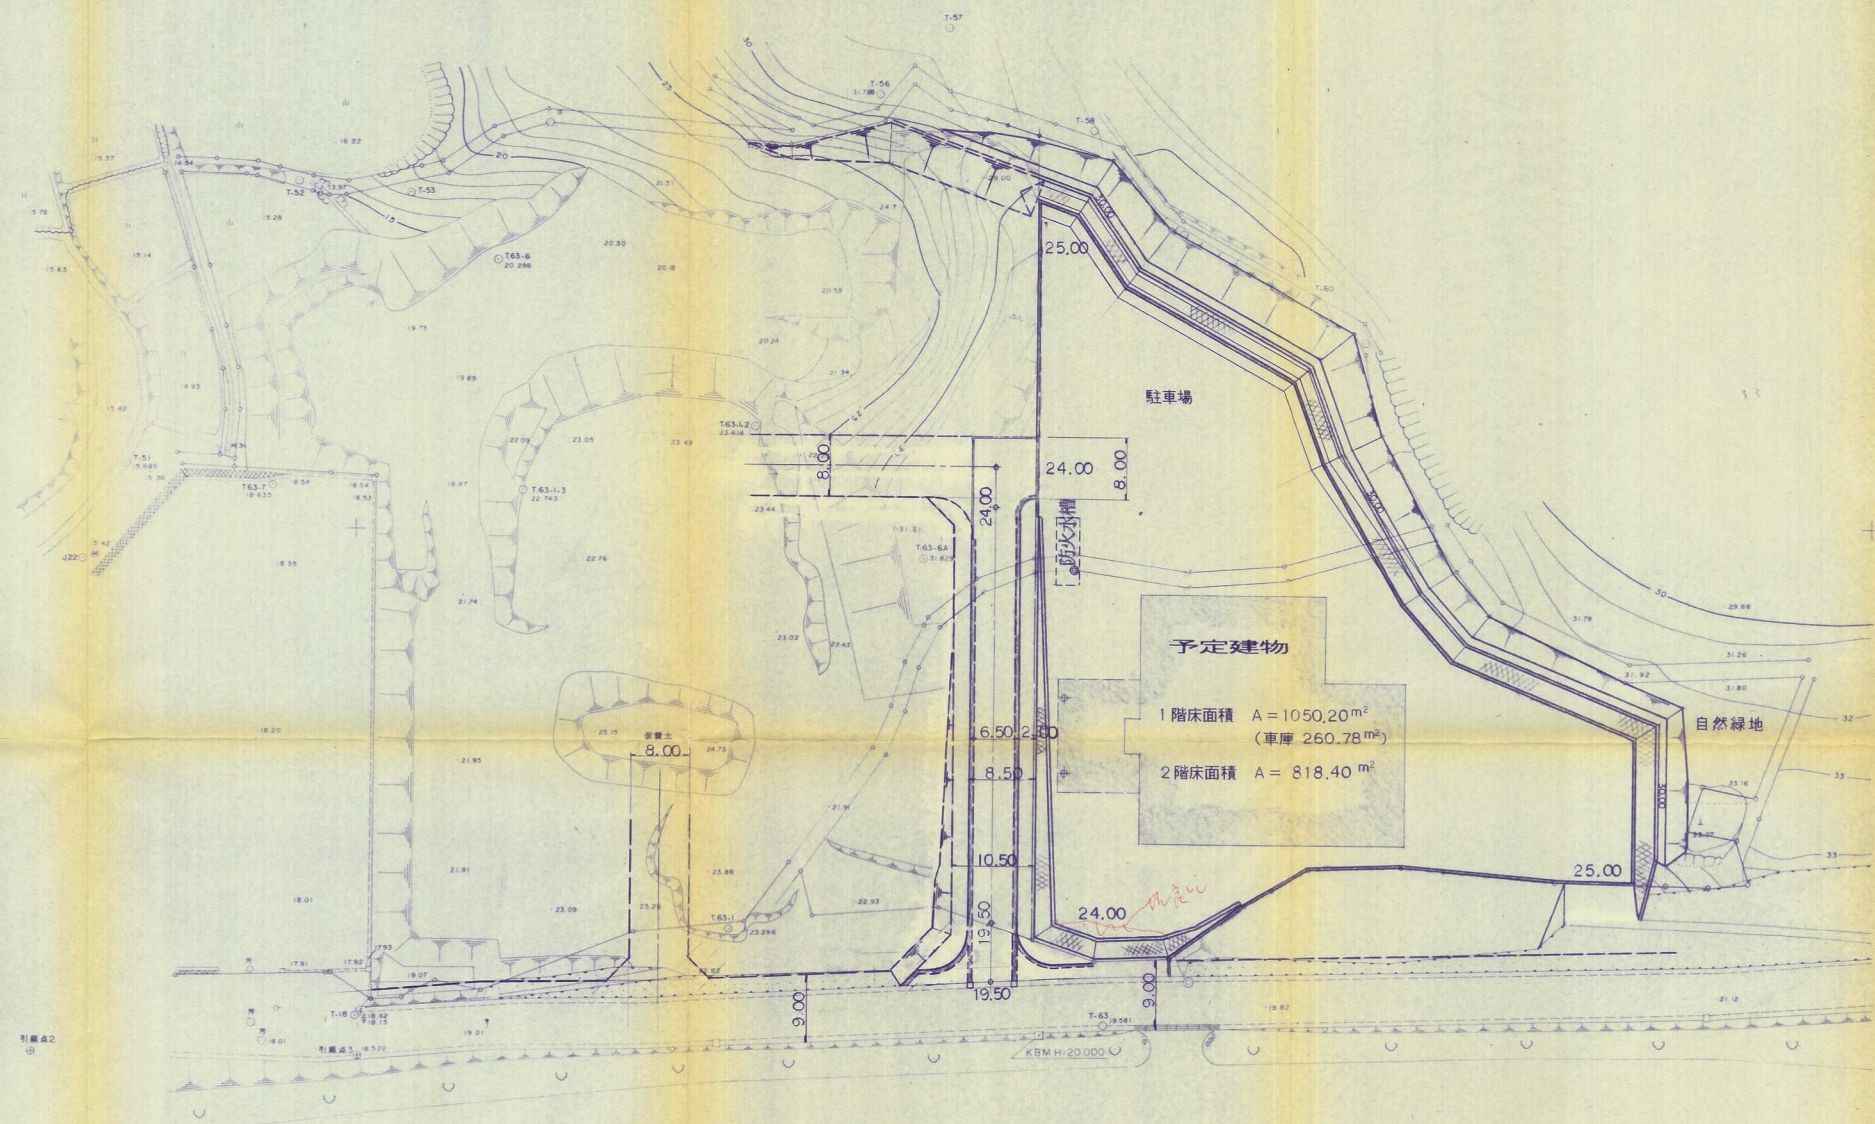

竣工図面

開発者	企業組合 北九州モリアルホール	5	16
工事名	(仮称) 金剛斎場敷地造成工事	縮尺	1:500
図名	土地利用計画平面図	平成 8. 年 8 月	
設計	株式会社 巧建総合設計	電話093-582-4234	