


土地利用計画平面図 S=1:500

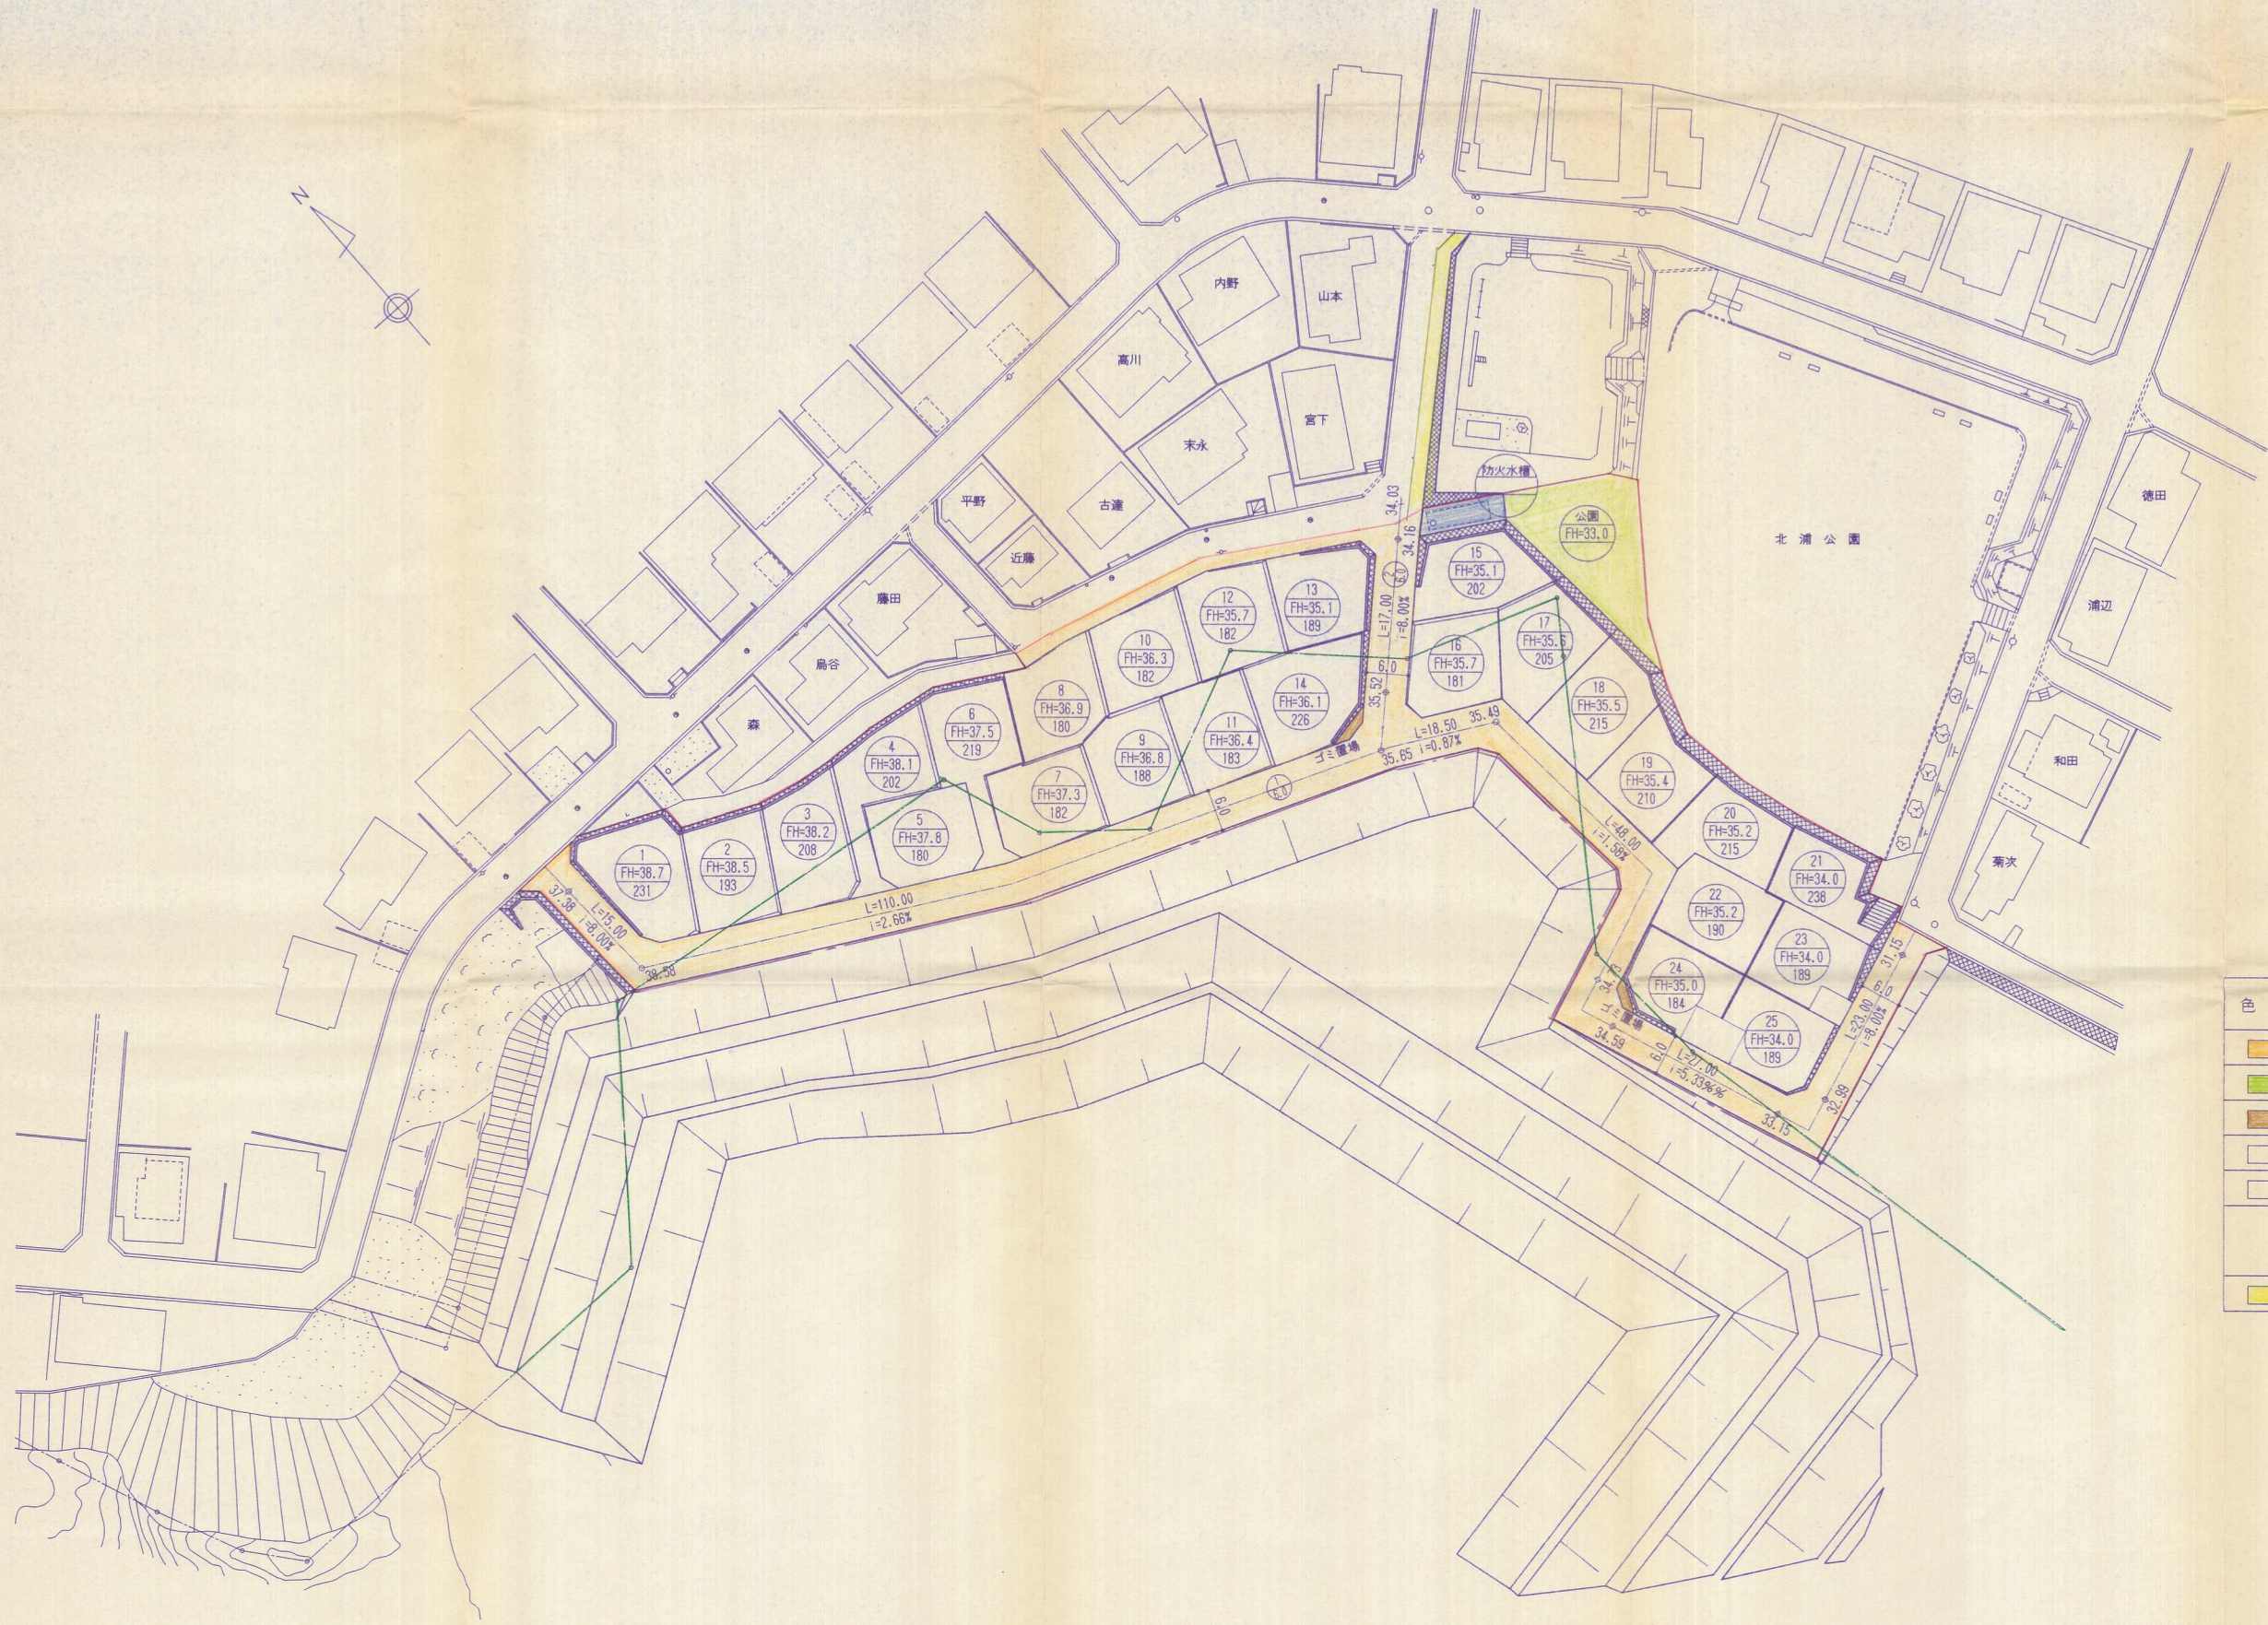

土地利用計画表

色別	種別	面積(m ²)	比率(%)	摘要
〇	道路	1,952		幅員6m道路 道路拡幅含む
■	公園	324		1カ所
■	ゴミ置場	11		2カ所
□	防火水槽	47		1カ所
□	宅地	4,963		25宅地 (198.5㎡/戸)
	総面積	7,297		北九州市 5063㎡ 水巻町 2234㎡
■	道路拡幅	88		

—	開発区域
—	変更前の行政境
—	変更後の行政境

竣工図

開発者	TEL 093-691-8115 株式会社 高翔
開発区域の地名	北九州市八幡西区泉ヶ浦3丁目 2701-1 外4筆
図面種別	土地利用計画平面図
図面番号	縮尺 設計年月日
	1:500 平成 年 月 日
設計者	TOKO開発 有限会社 氏名 末安 岩男 644-7020