
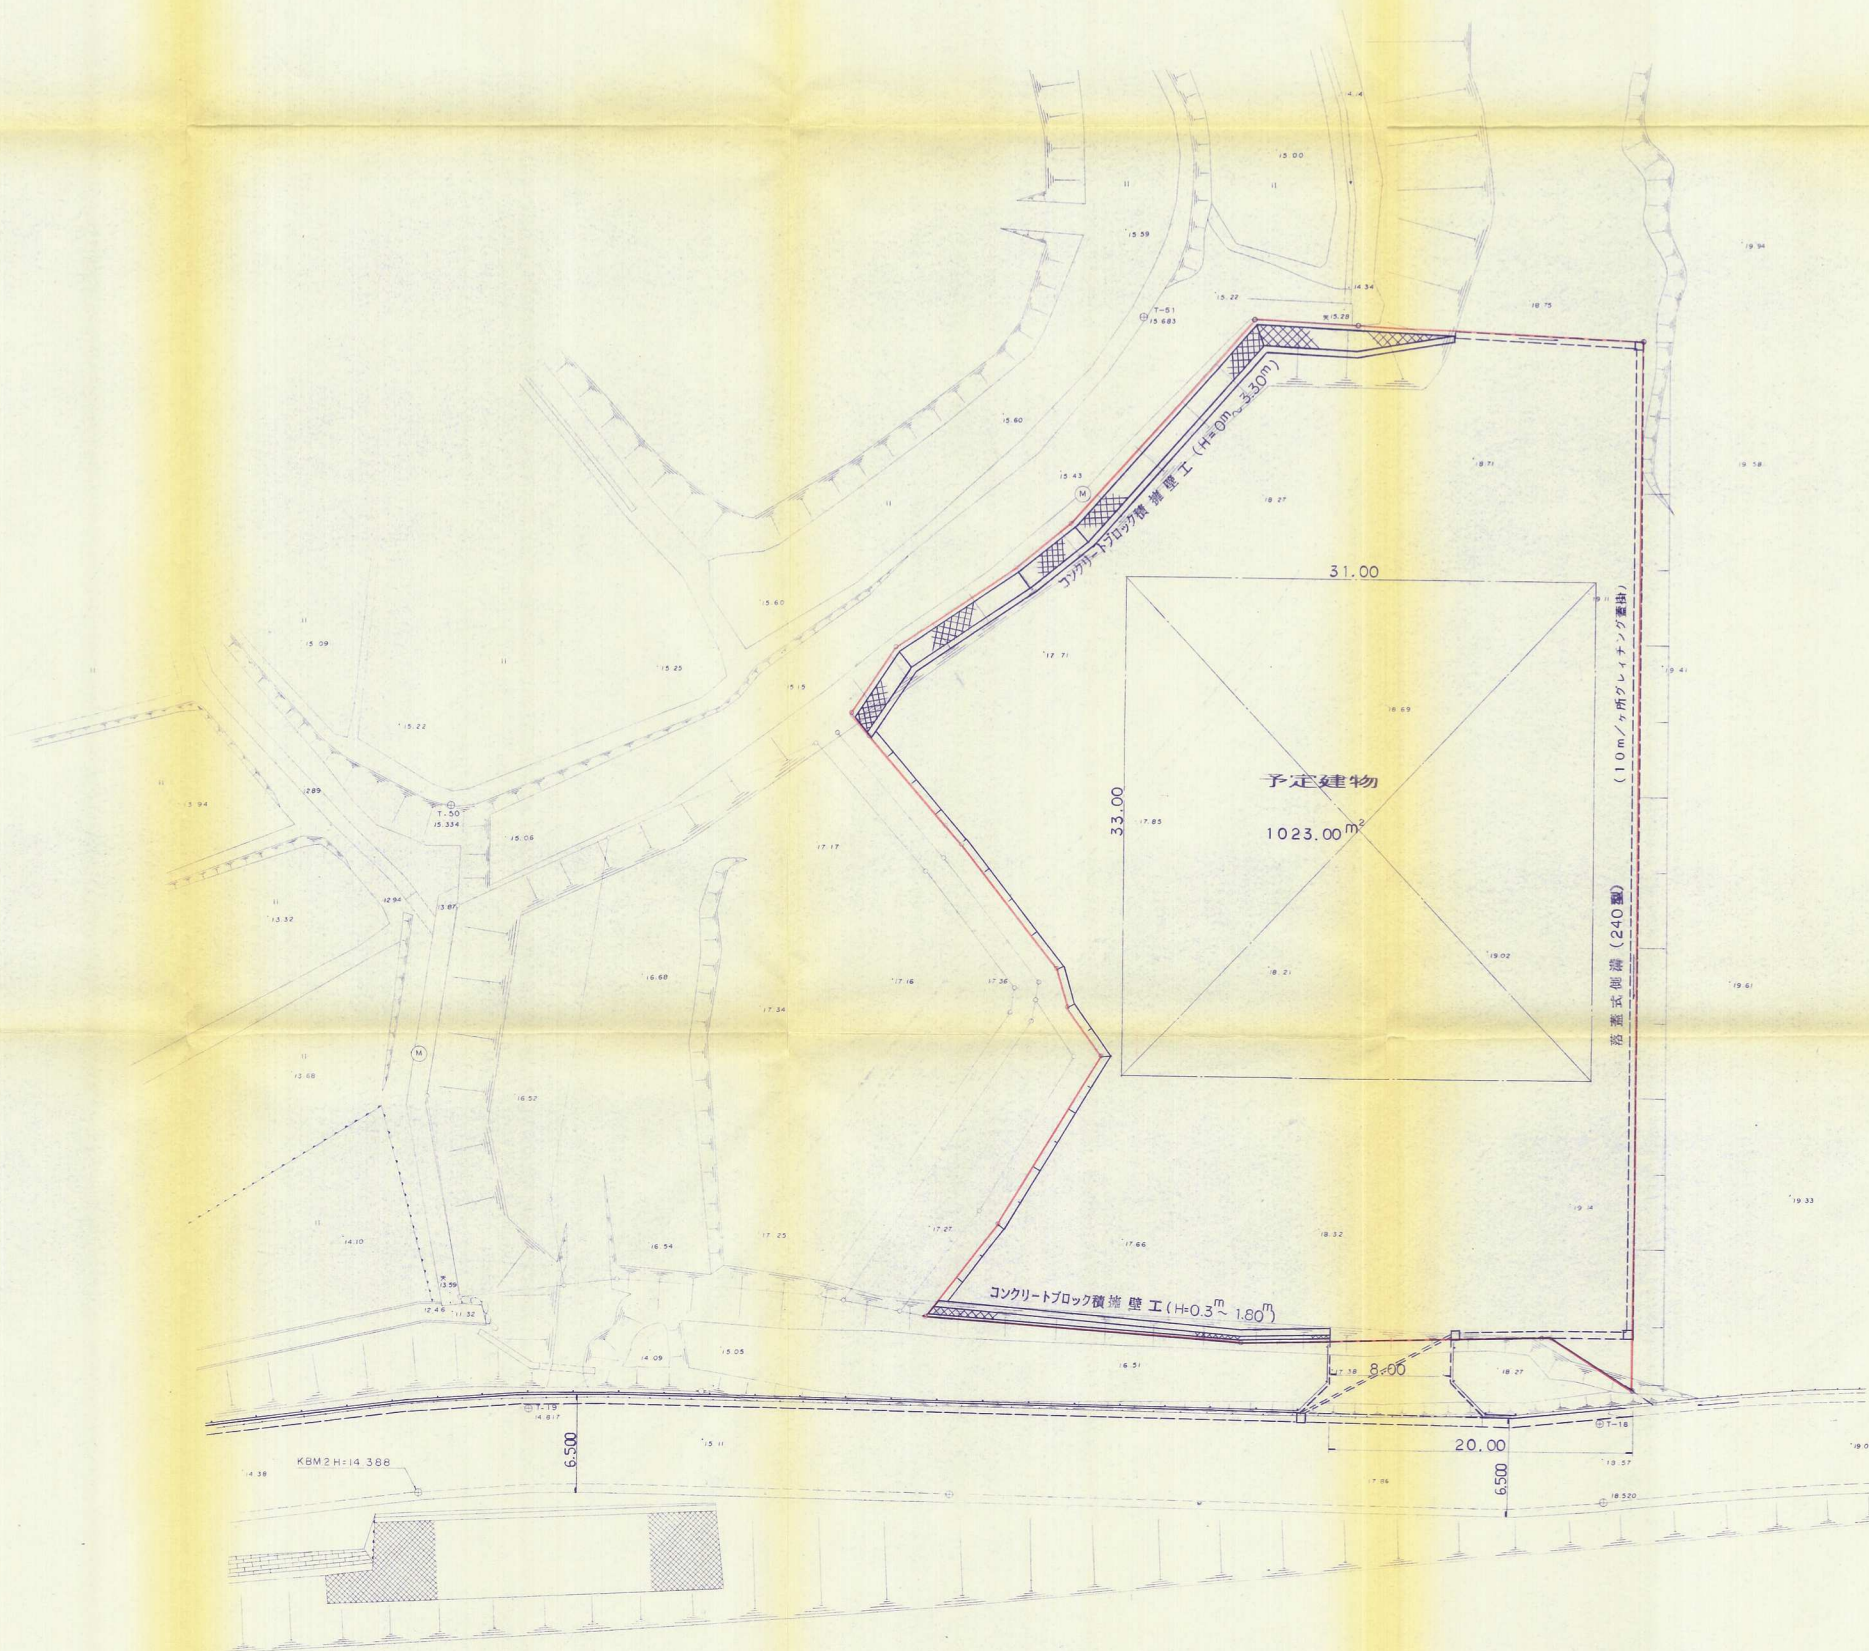


土地利用計画平面図 S=1:250

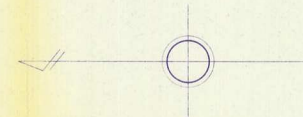

竣工図

開発者 のぼる給食有限公司 八幡西区相生町10番17号 TEL642-6588		5
工事名 のぼる給食センター造成工事		1:250
図名 土地利用計画平面図		手続 印
設計 株式会社 巧建総合設計 電話093-582-4234		