


土地利用計画表

色別	項目	面積 m ²	比率%	備考
	宅地	宅地有効面積 1006.79	54.05	
	宅地内 法面緑地	855.64	45.95	
	開発総面積	1.862.43		

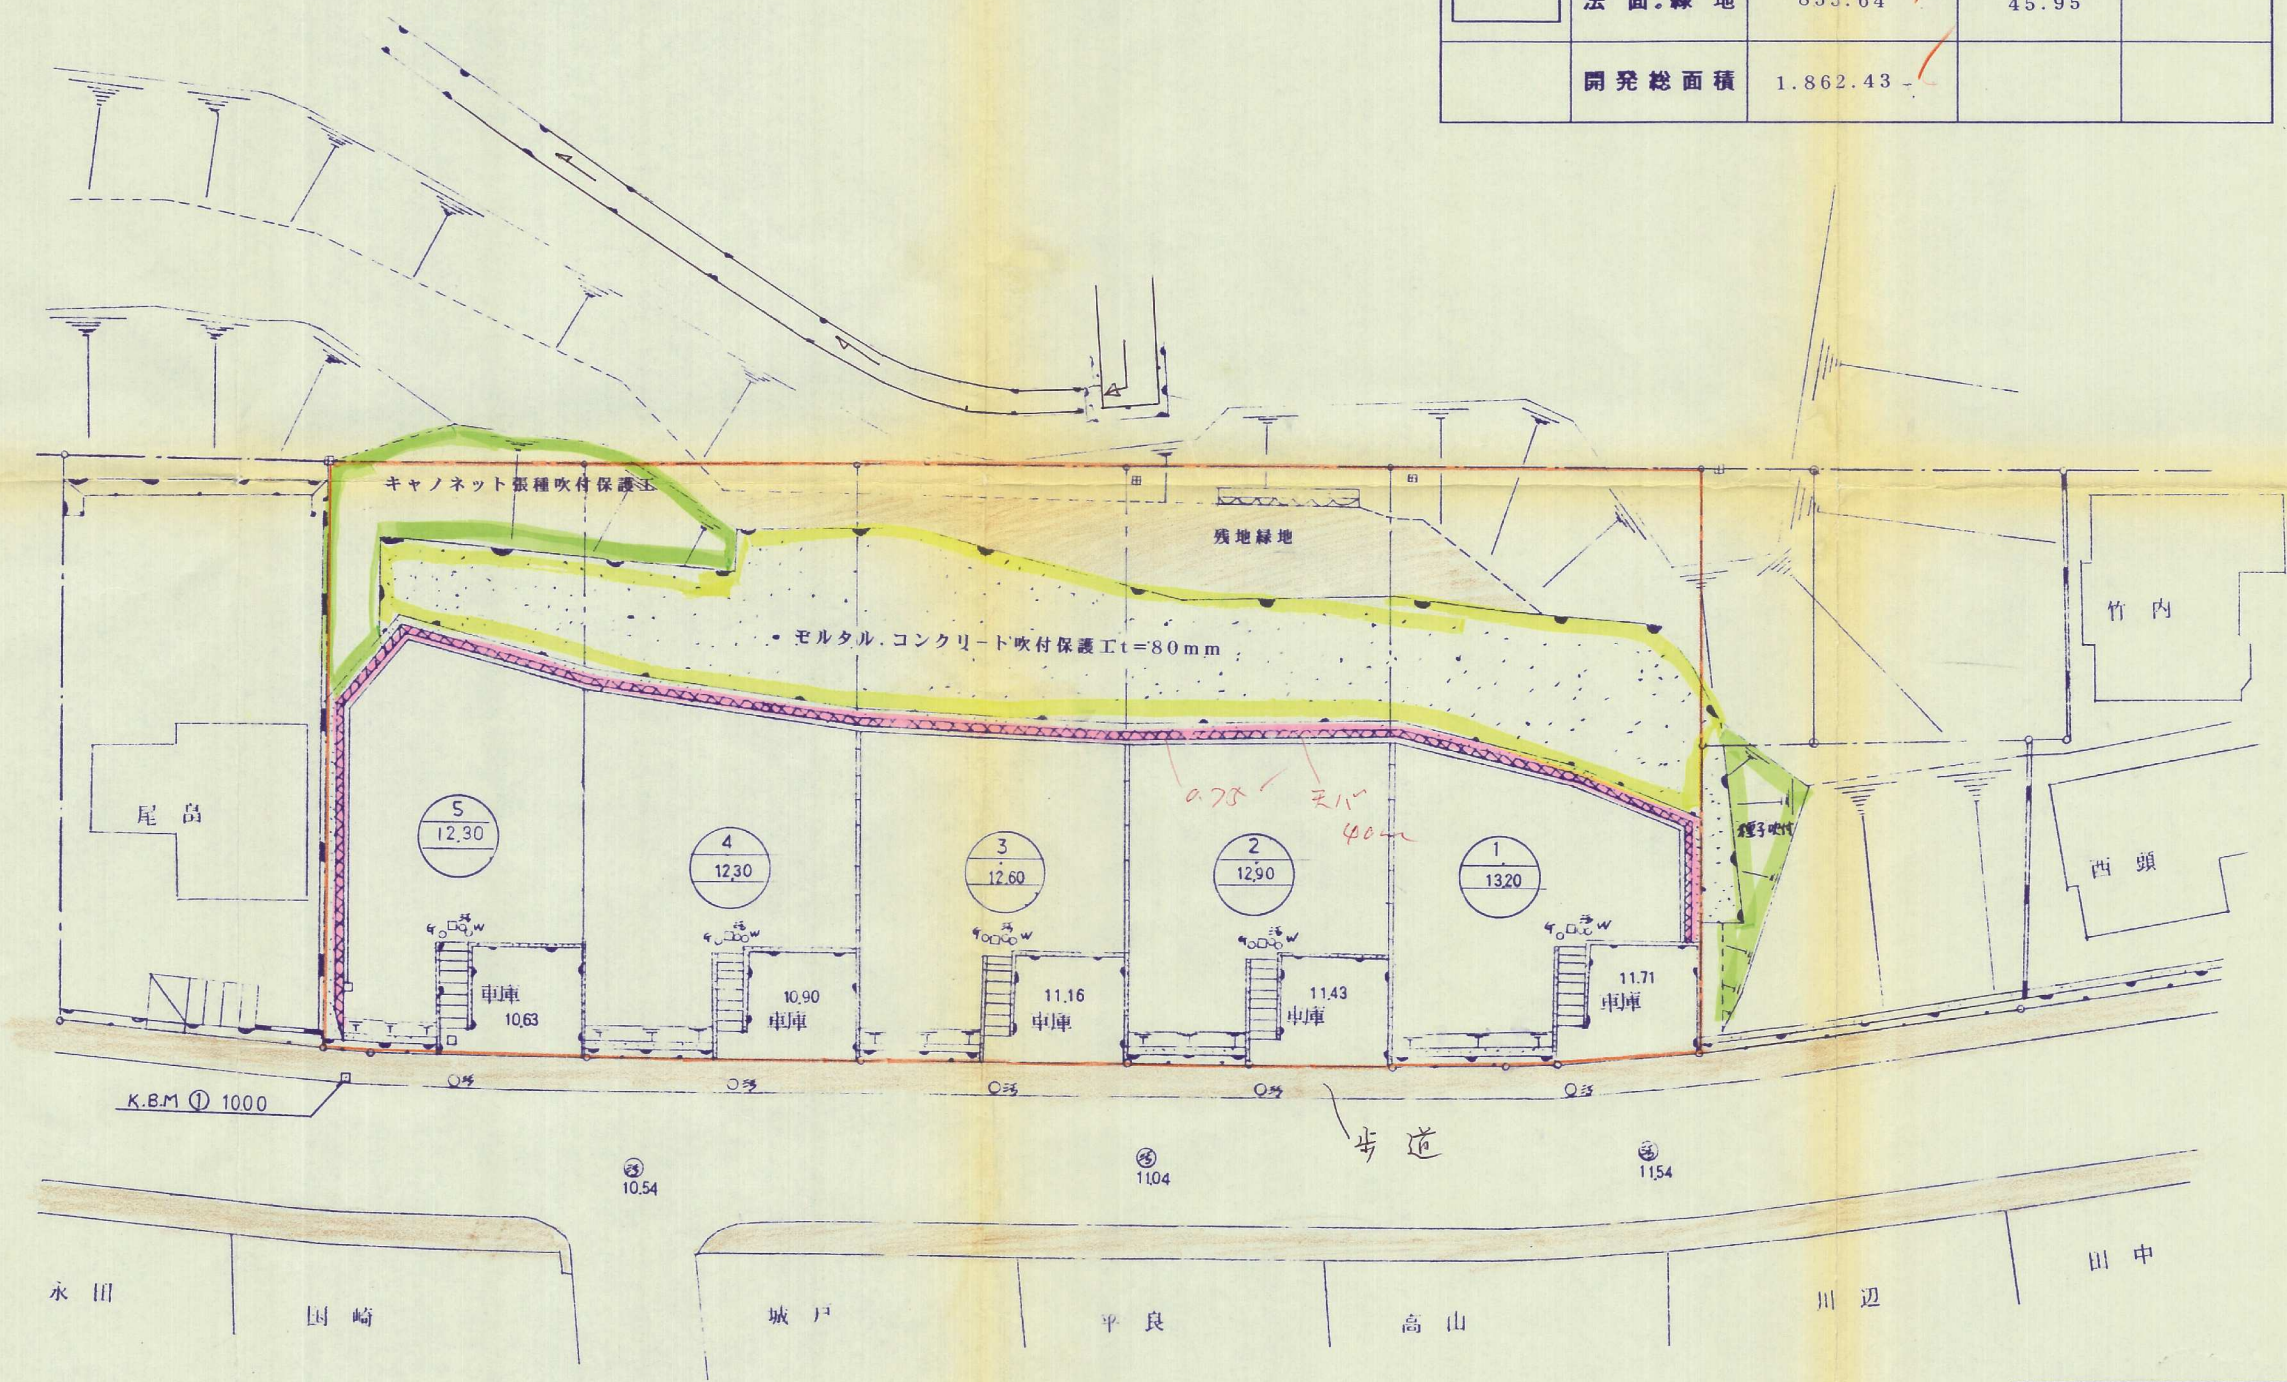

竣工図

1. 宅地 八幡中河の水路
2. 下水 1. 法面 No. 3 t=9.8m
3. 2. 排水 No. 2 t=10.2m
No. 1 t=8.8m
排水

納入先	日東興産株式会社			殿
設備名称	八幡西区浅川台3丁目宅地造成工事			
土地利用計画				
縮尺	1:250		株式会社 濱田重工 エンジニアリング	
完成	西暦	1999年 11 月 日		
計画		承認		
設計		調査		
製図		検図		
			図面番号	4
			A	