
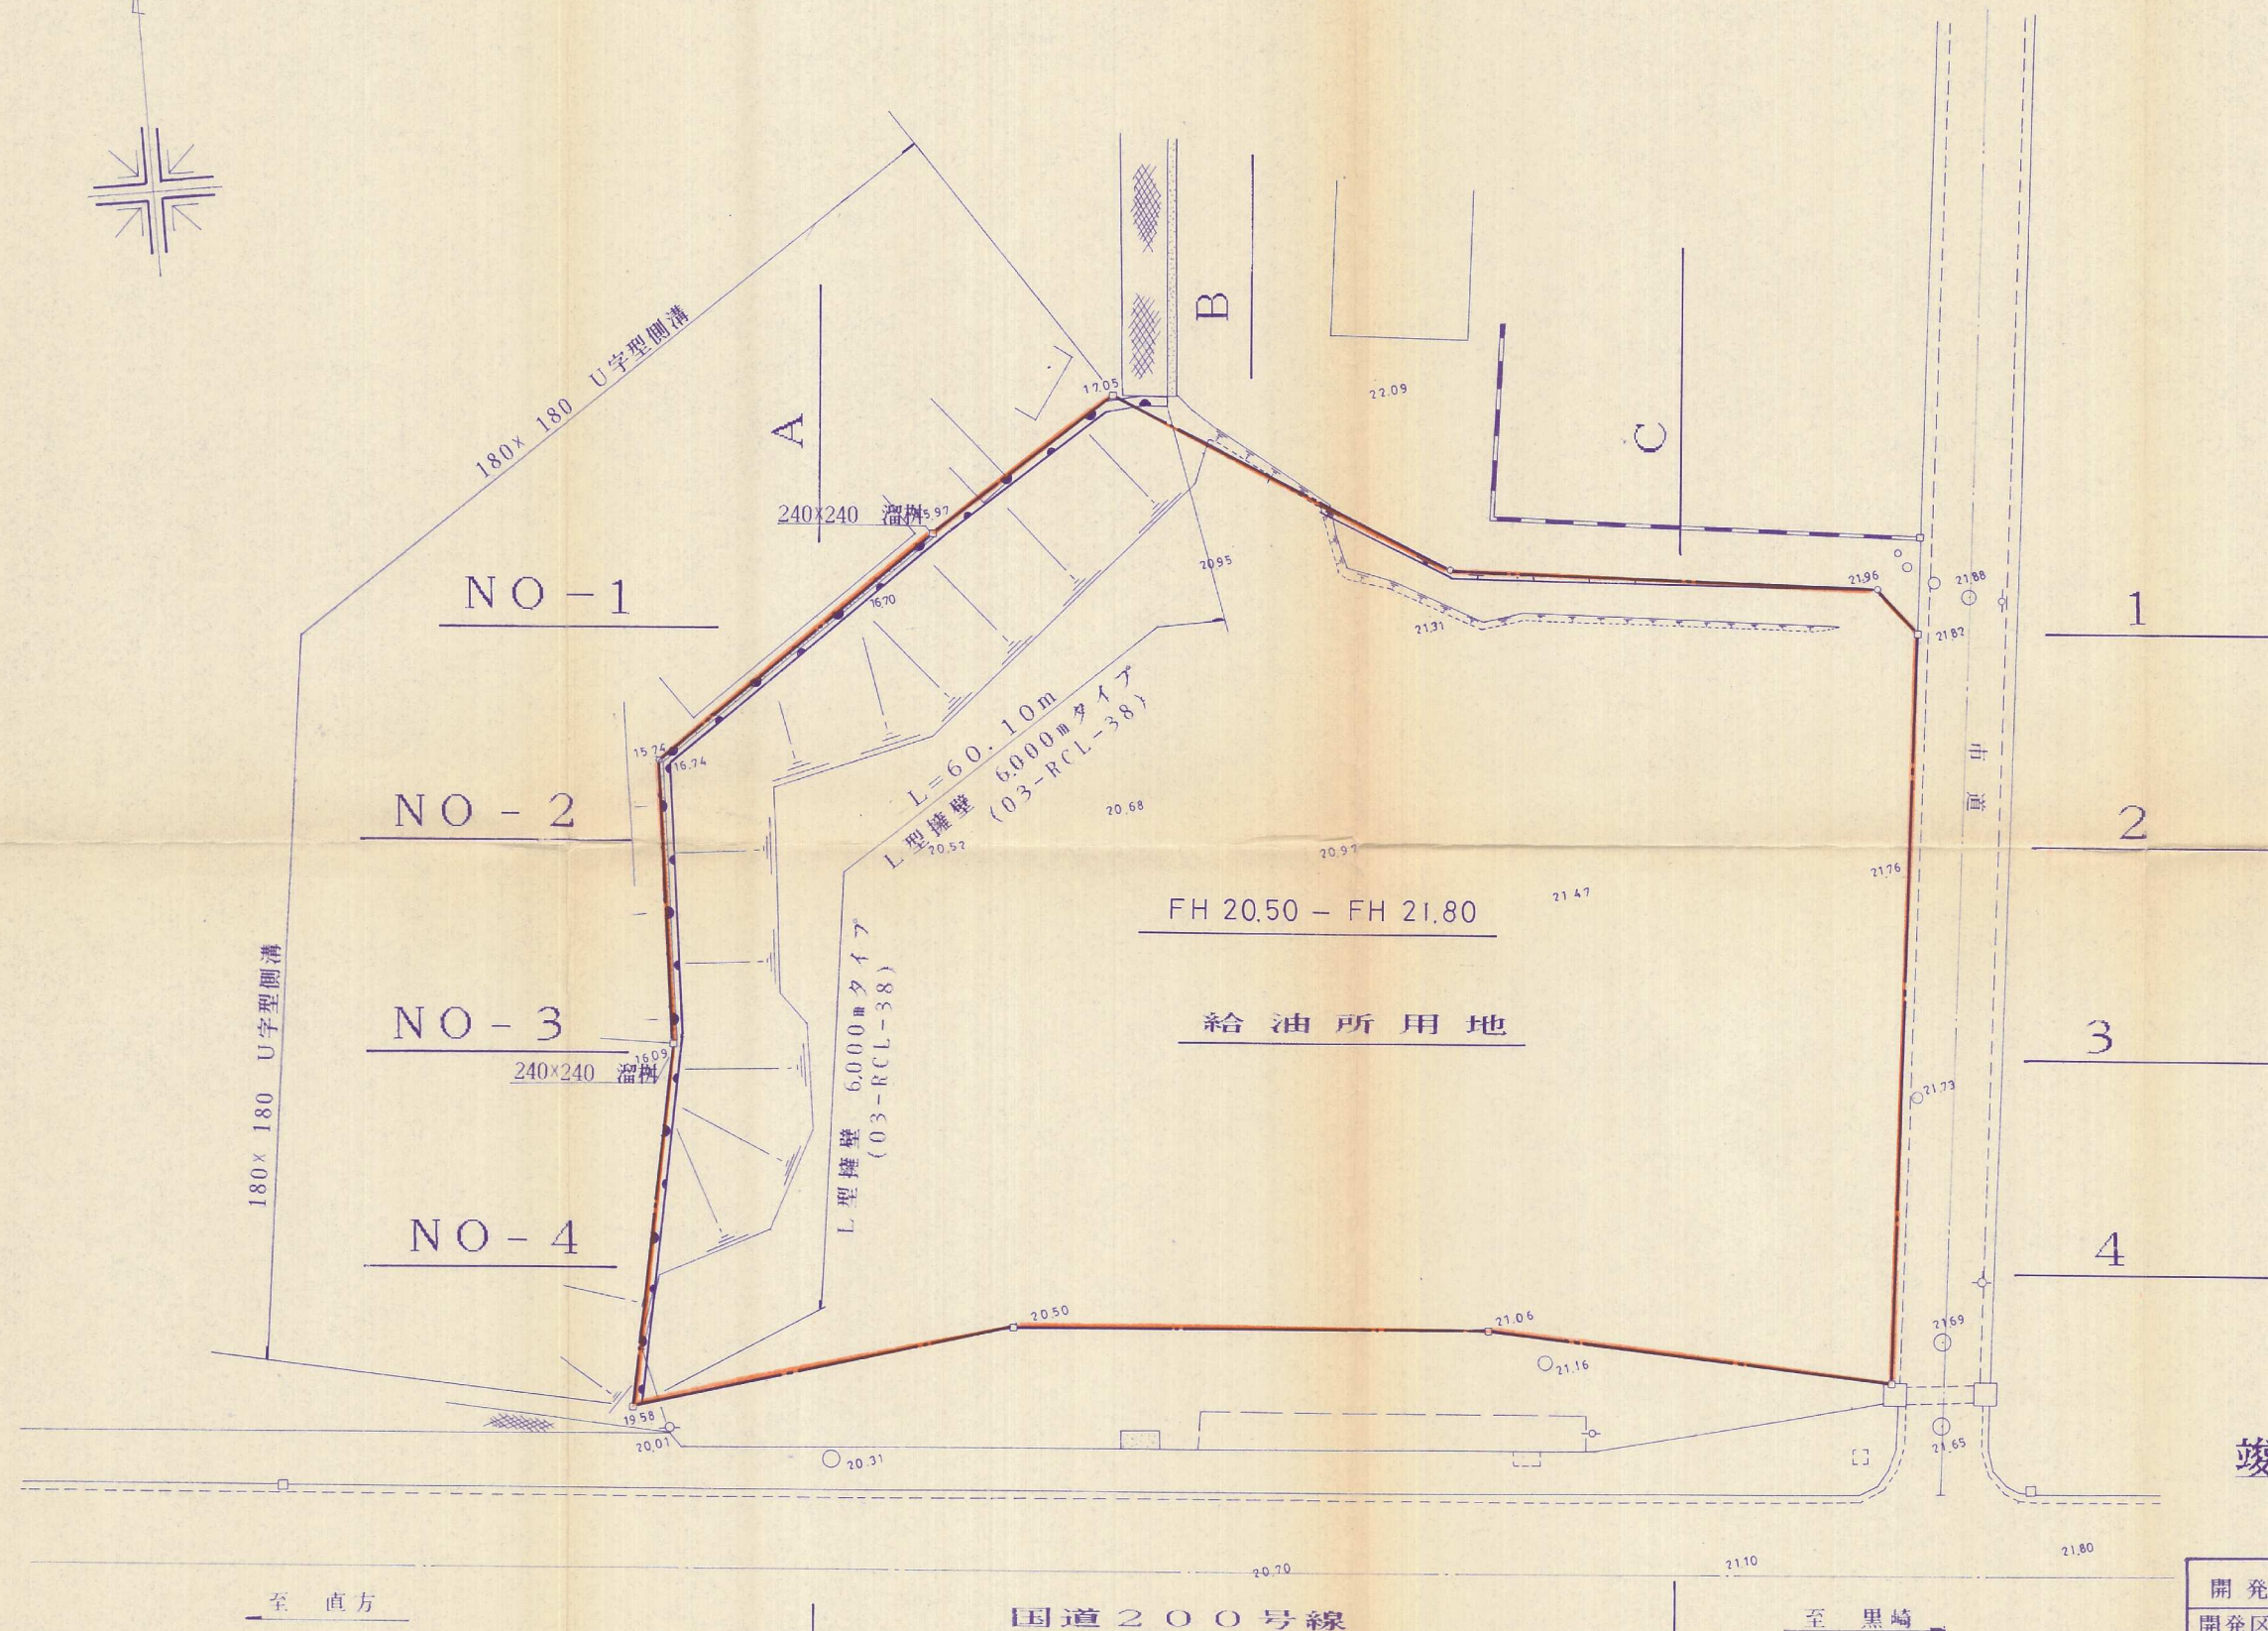


造成計画平面図 1:250

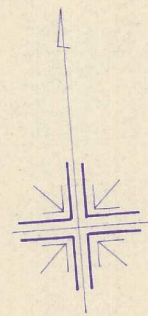

竣工図

開 発 者	☎ 092 721-7401 三菱石油㈱九州支店		
開発区域 の地名	馬 場 山 給 油 所		
図面種別	造成計画平面図		
図 面 番 号	縮 尺	設計年	
	1:250	平成5	
設 計 者	☎ 561-2266 ㈱花田測量設計コンサル		