


土地利用竣工平面図 S=1:500

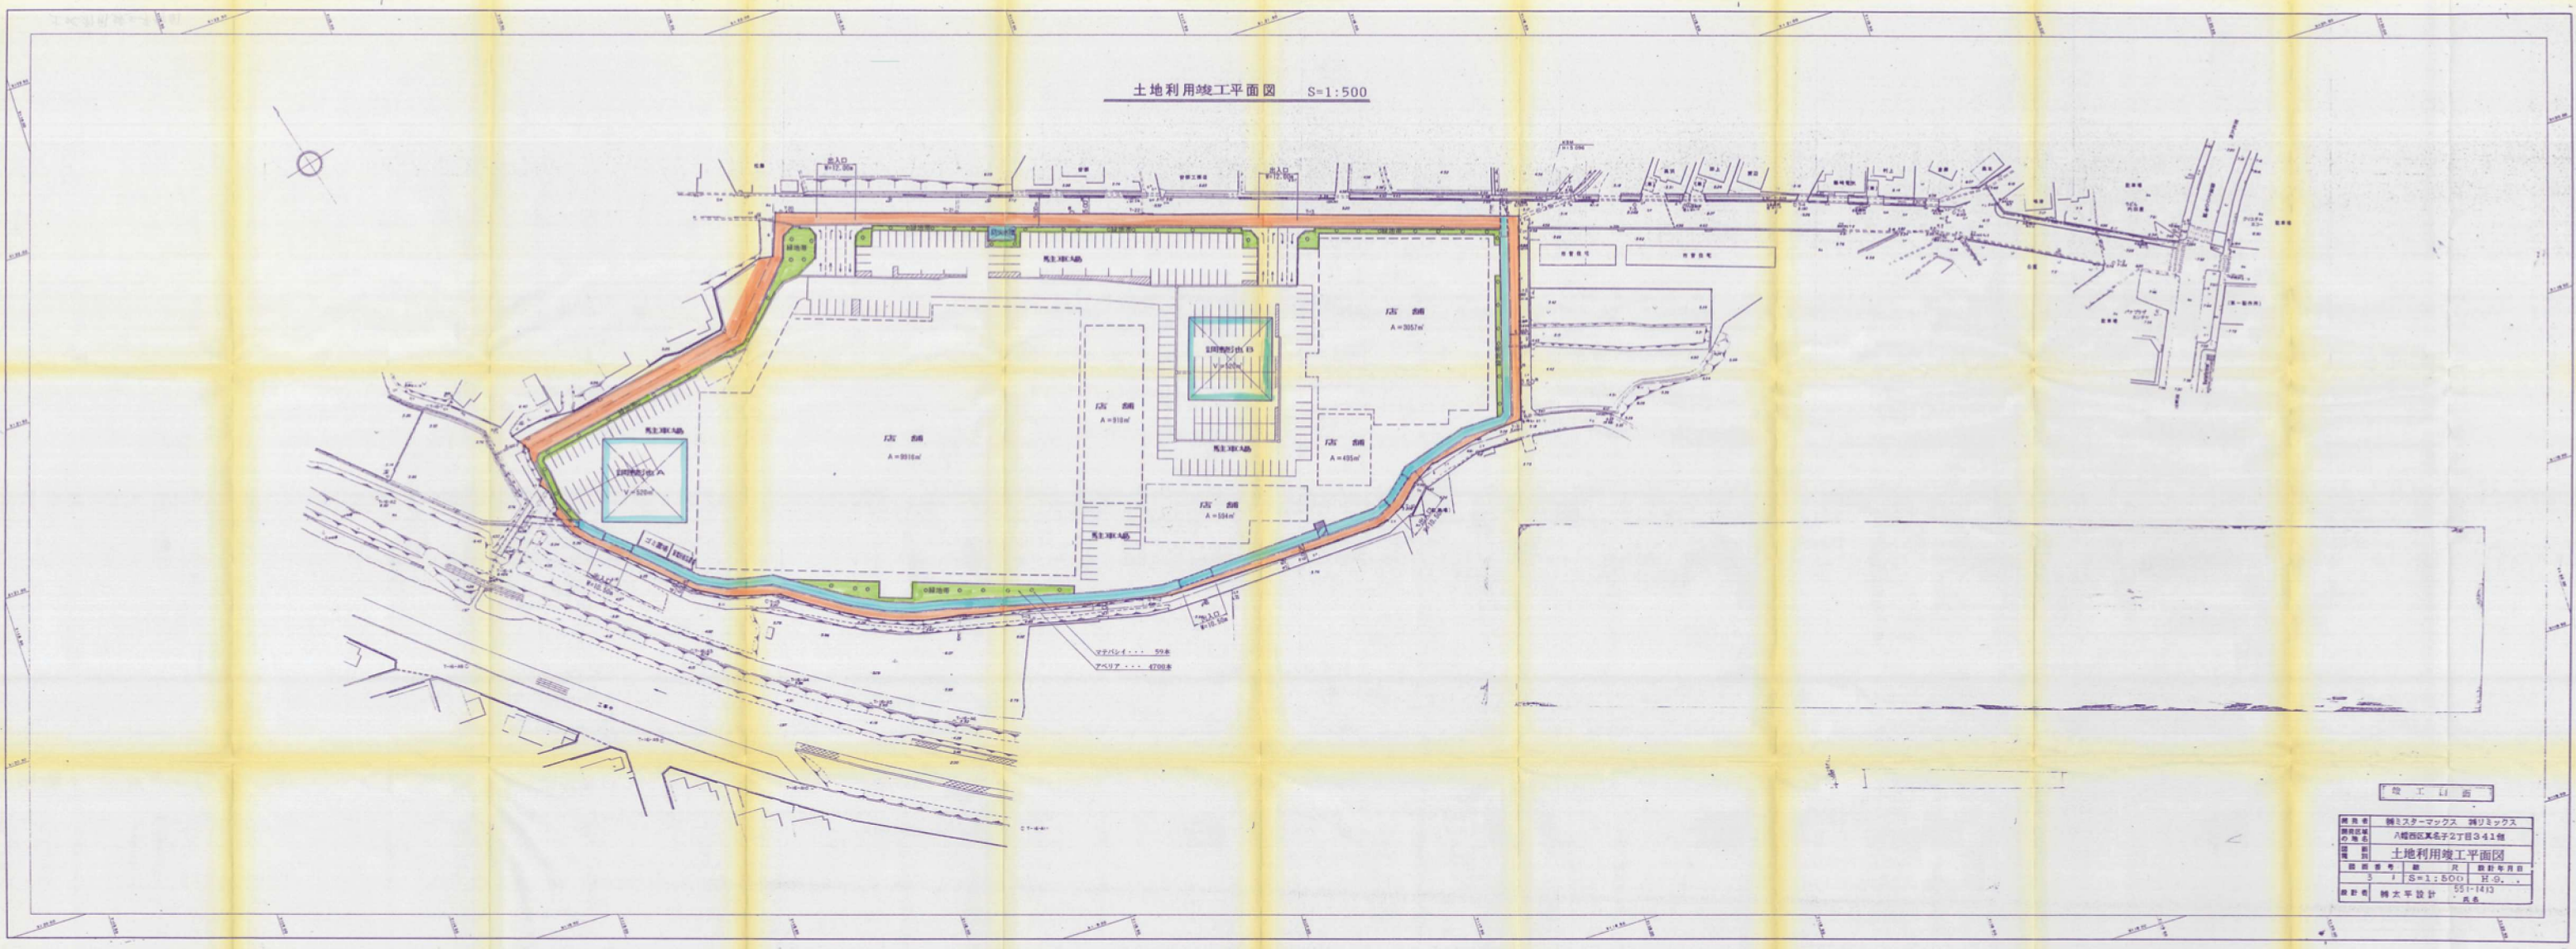

竣工図			
図種	土地利用竣工平面図		
図尺	3	図尺	500
