
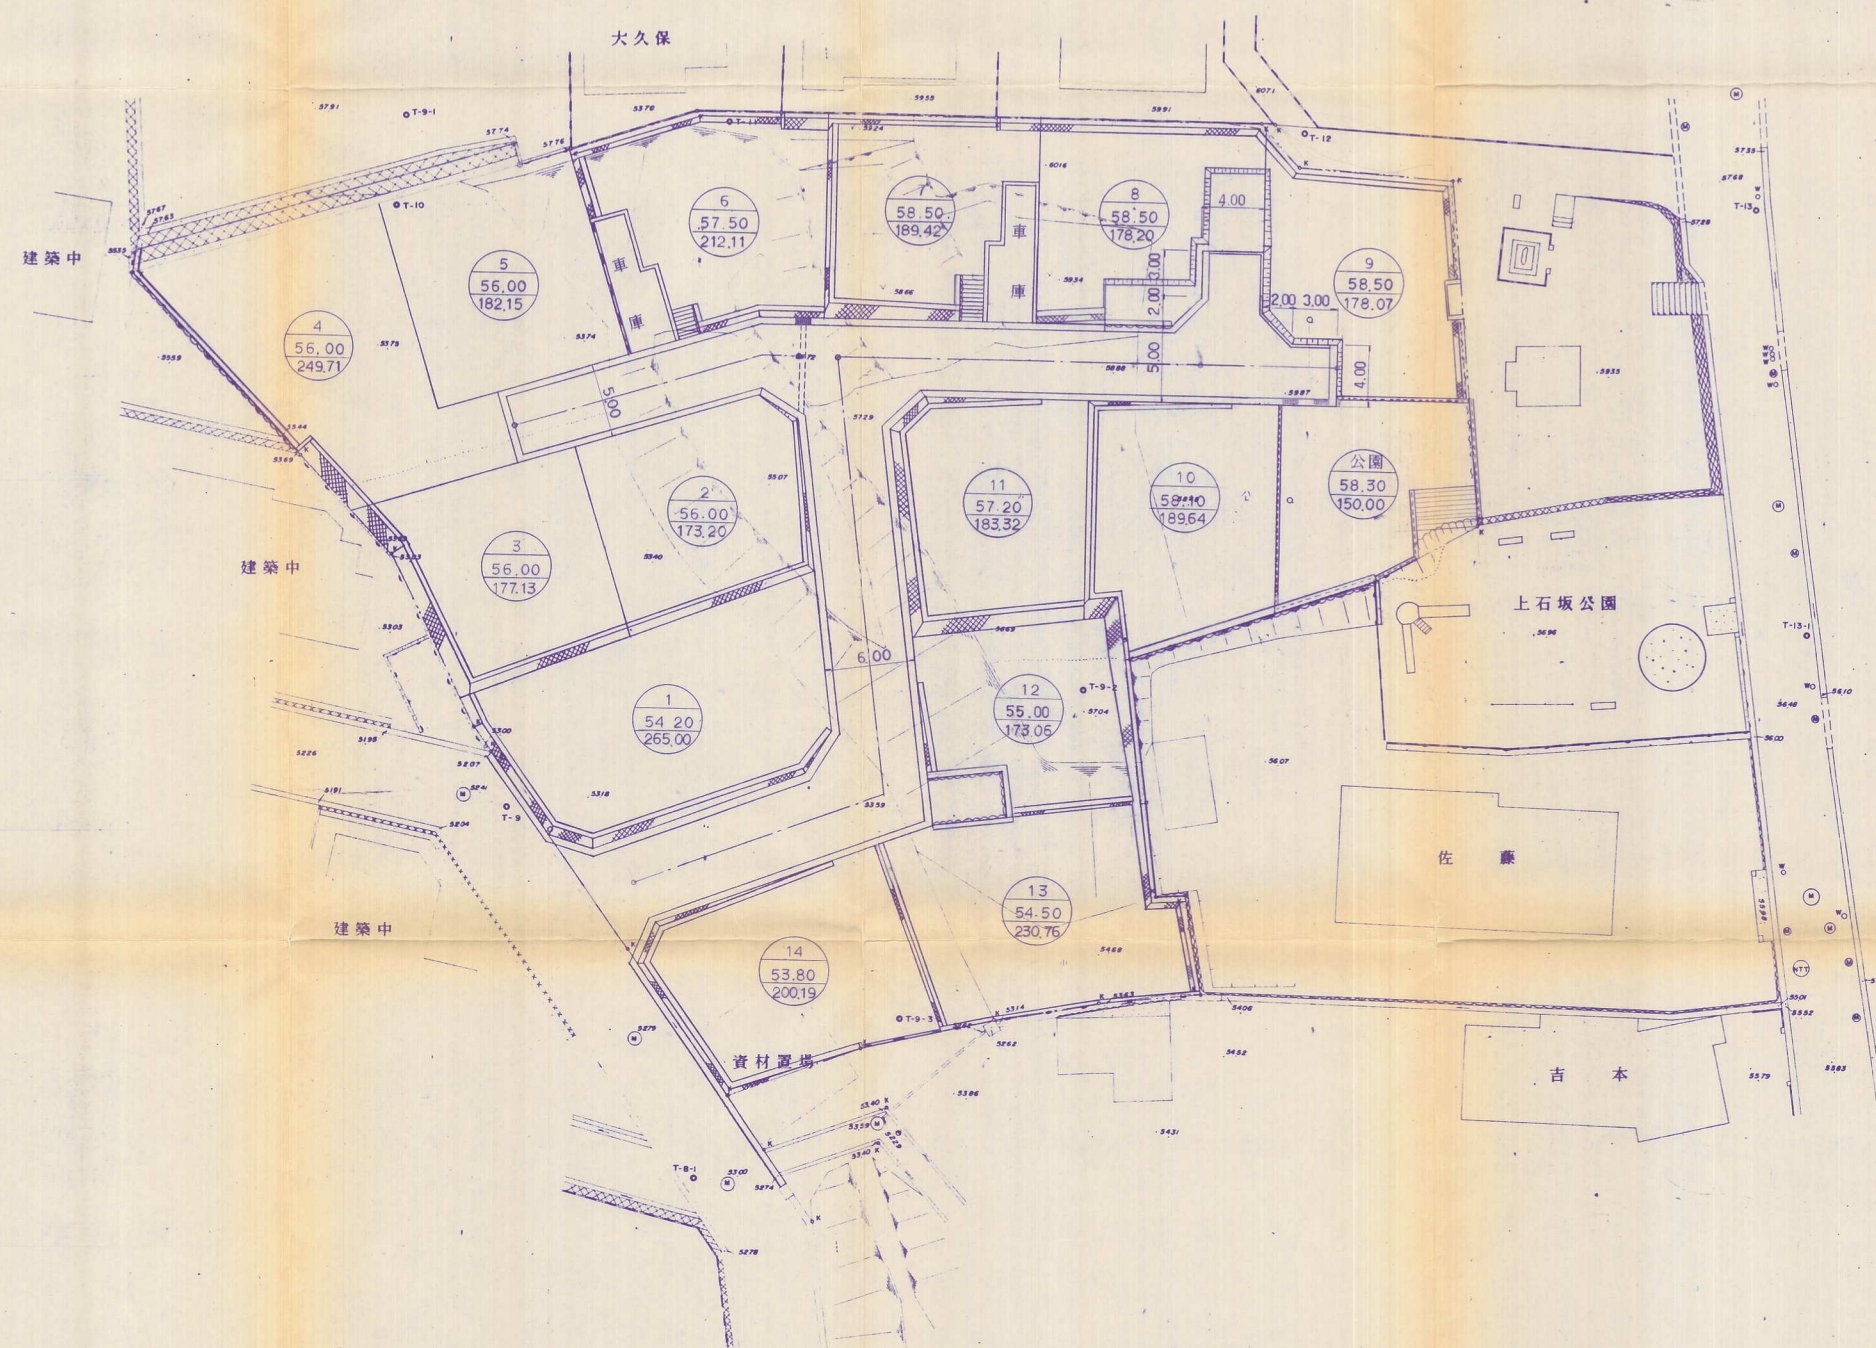


# 土地利用計画図 縮尺 1:250

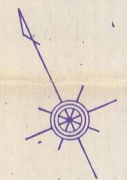

用途別面積集計表

用途	面積 m <sup>2</sup>	坪	比率 %
宅地	2781.96	841.54	78.21
道路	591.72	179.00	16.63
公園	150.00	45.38	4.22
その他	33.56	10.15	0.94
計	3557.24	1076.07	100.00

凡 例

記号	名称
———	開発区域境界
———	コンクリート擁壁
———	コンクリートブロック塀
———	V S 側溝
———	" (グレーチング)
———	" (集水溝)
———	横断暗渠
———	雨水管、排水管
———	地先境界ブロック
①	宅地番号
55.60	計画高
250.00	敷地面積

## 竣工図面

開発者	093 (621) 1177	株式会社	ダイフク興産
開発区域の地名	北九州市八幡西区石坂1丁目3385-7他		
図面種別	土地利用計画図		
図面番号	7	縮尺	1:250
設計者	株式会社 創建	氏名	溝土 俊明
	093 (452) 0306		