


# 土地利用計画図 縮尺 1:500



## 凡例

記号	番号
———	開発区域界
□	宅地
—+—	道路
—+—	水路
□	公園
—+—	法面
■	間知ブロック擁壁
—+—	R C 擁壁
—●—	污水管及人孔

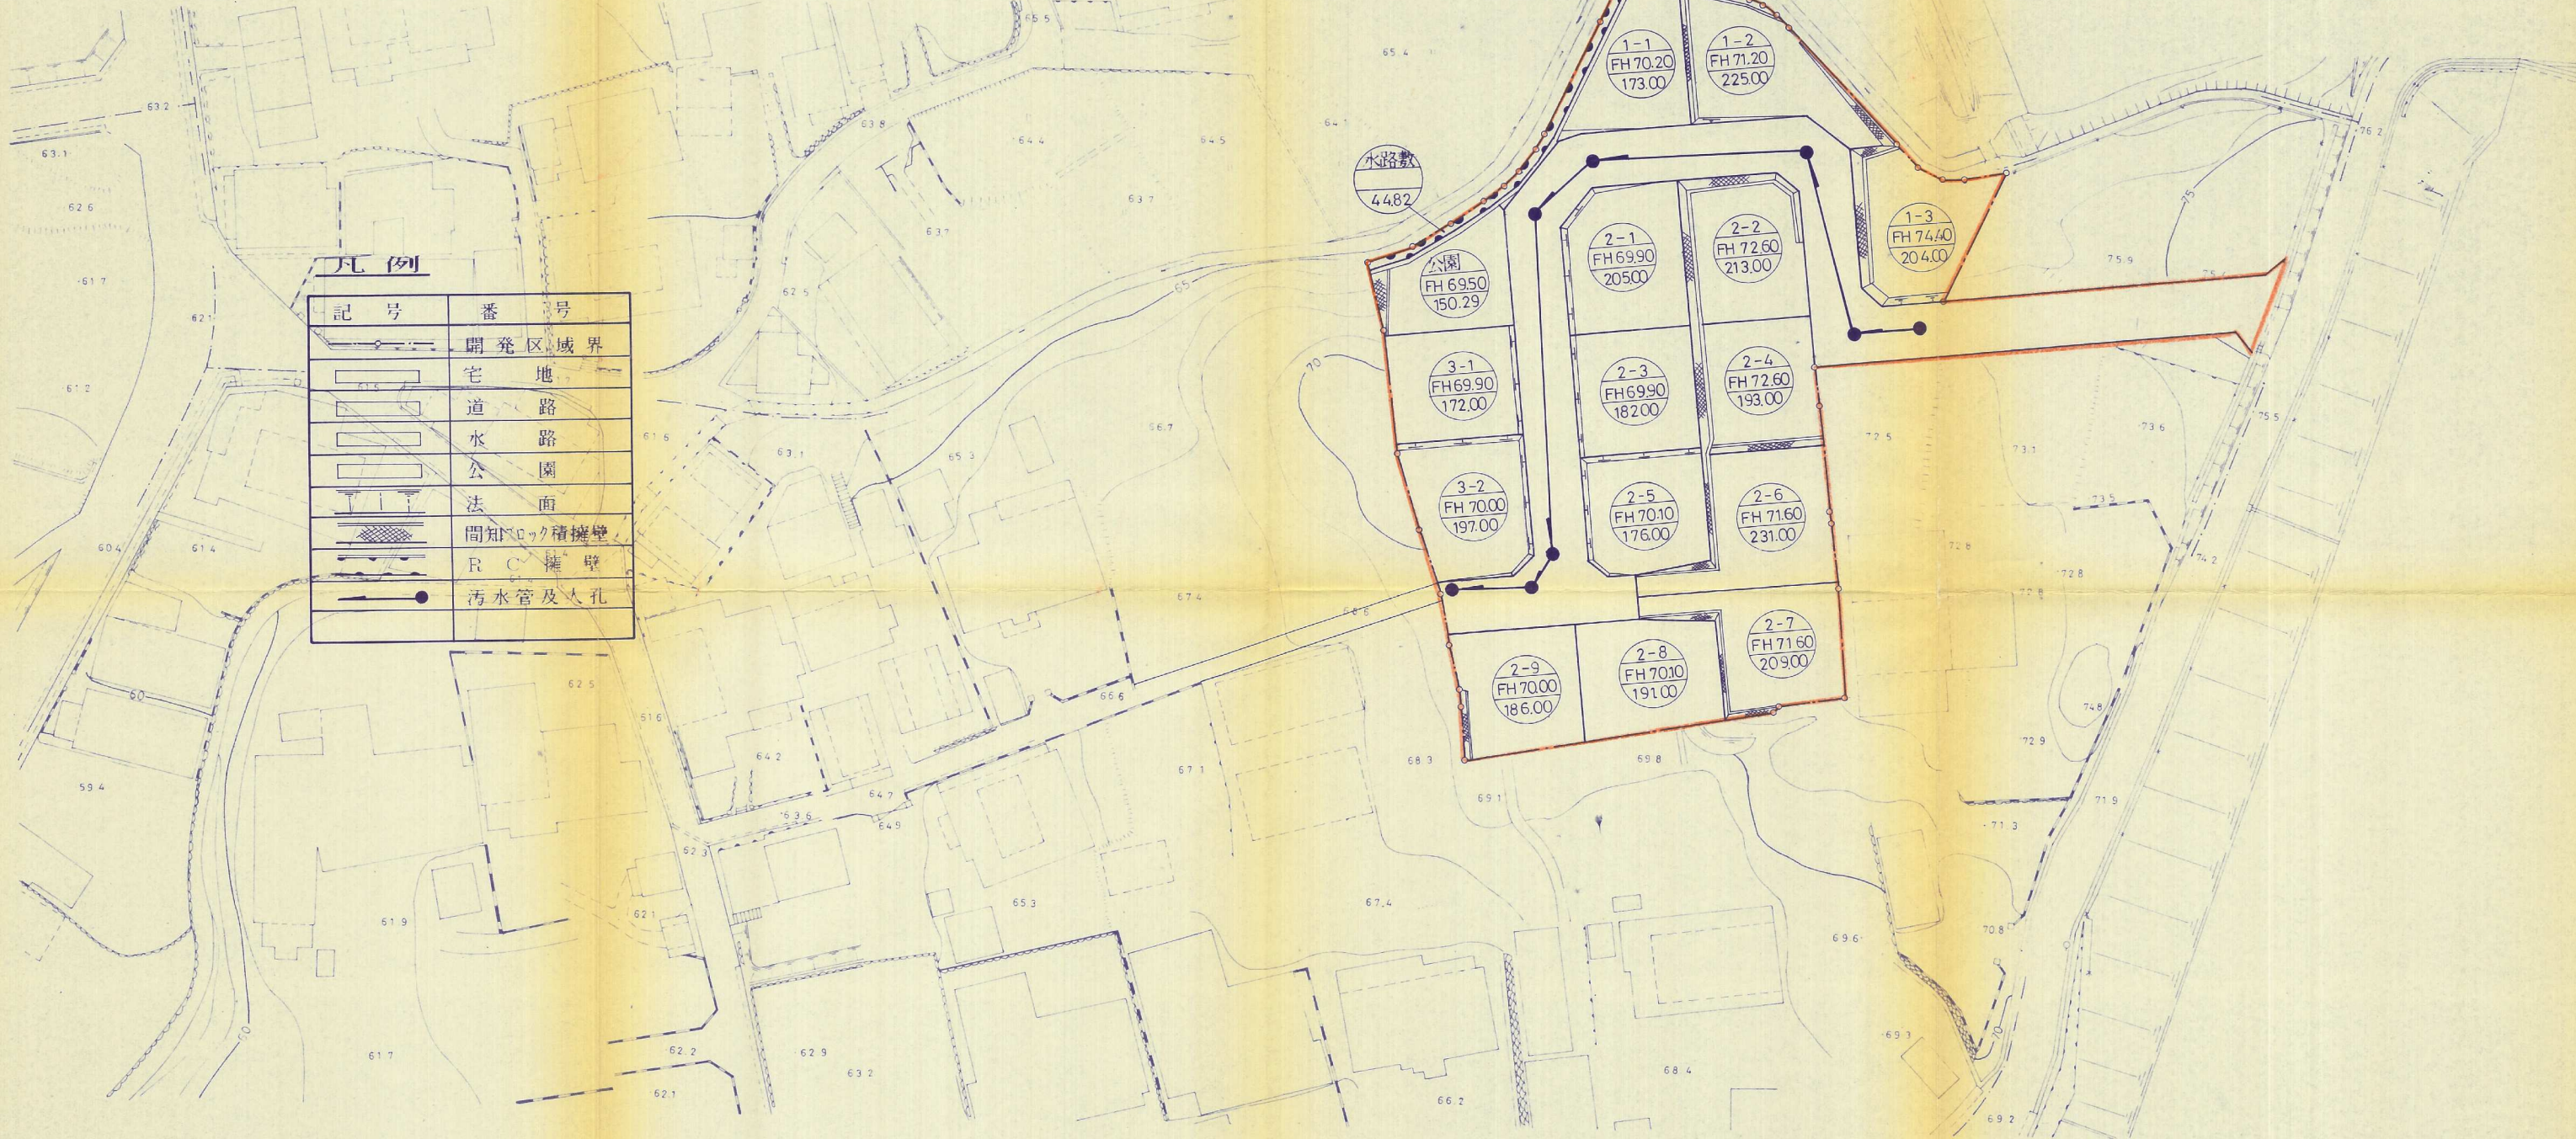

## 竣工図

5-40

開 発 者	8581-5300 株式会社 なかやしき		
開発区域 の地名	上上津役団地造成工事		
図面種別	土地 利 用 計 画 図		
図 面 番 号	縮 尺	設 計 年 月 日	
5	1 : 5 0 0	平成 6 年 5 月	
設 計 者	8921-2222 高田開発株式会社		