


土地利用竣功図

縮尺, 1:250

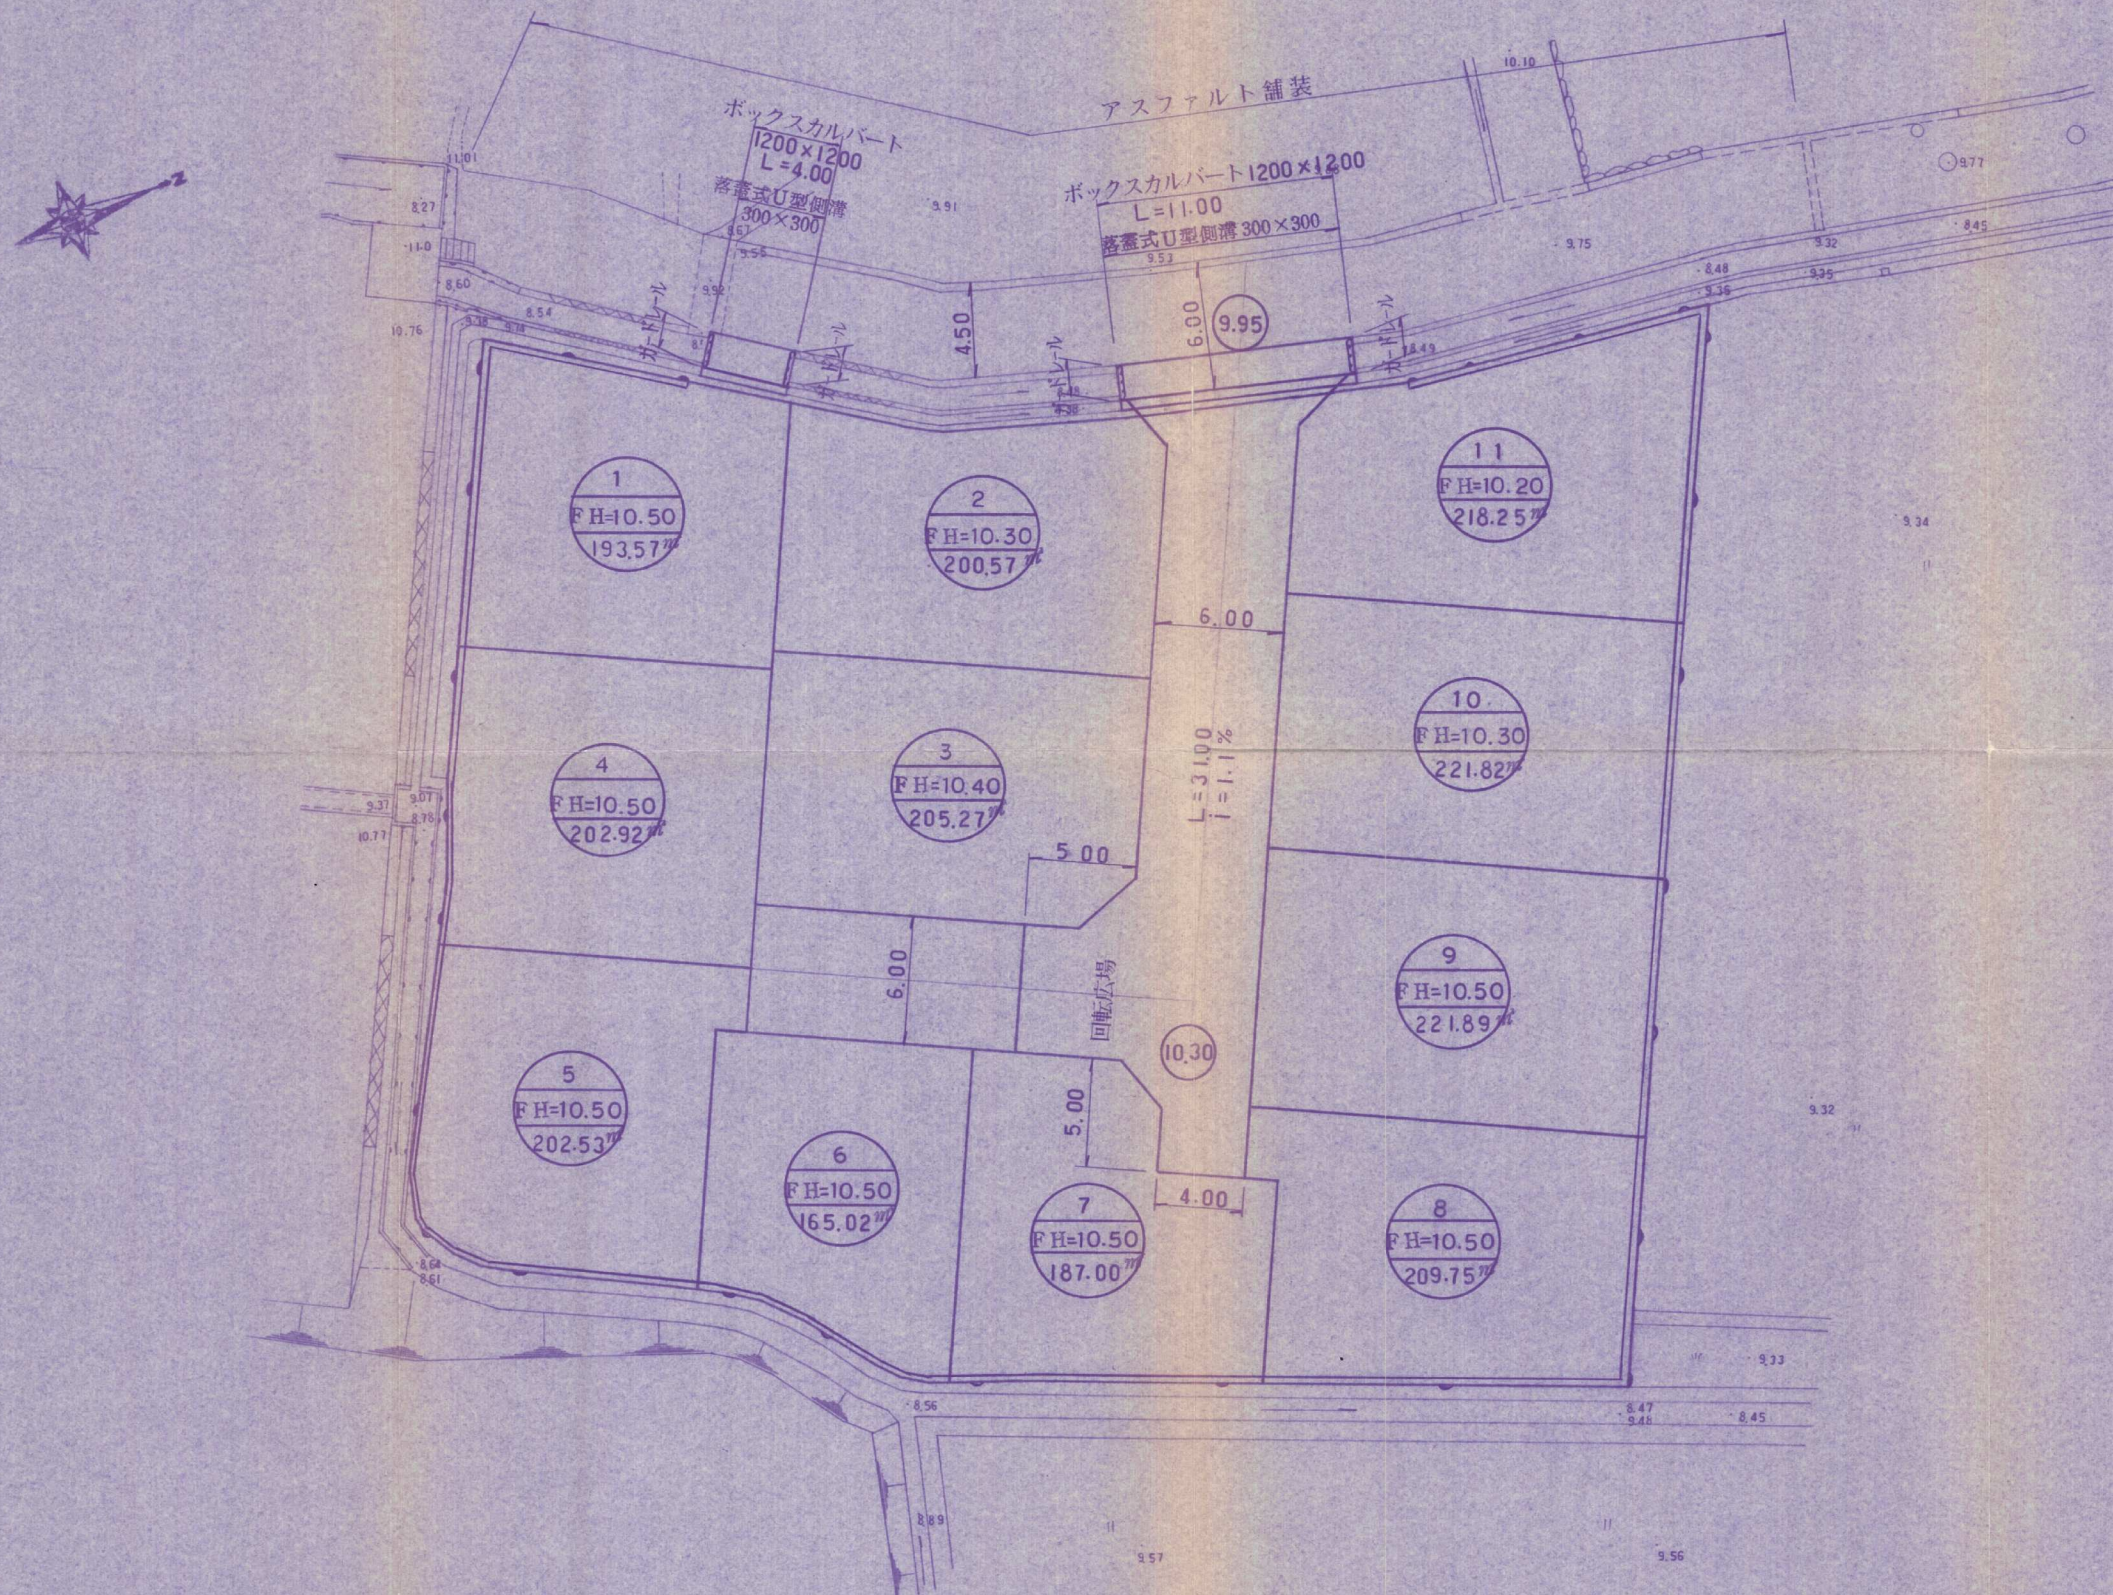

北九州市小倉北区馬場3丁目3-37
高尾設計事務所 (代)011-40667

承認 設計 担当
縮尺 1:250
設計年月日

工事名称 八幡西区大字本城 宅地造成工事
図面名称 土地利用竣功図

6-22
No. 5