


土地利用計画平面図s:1/500

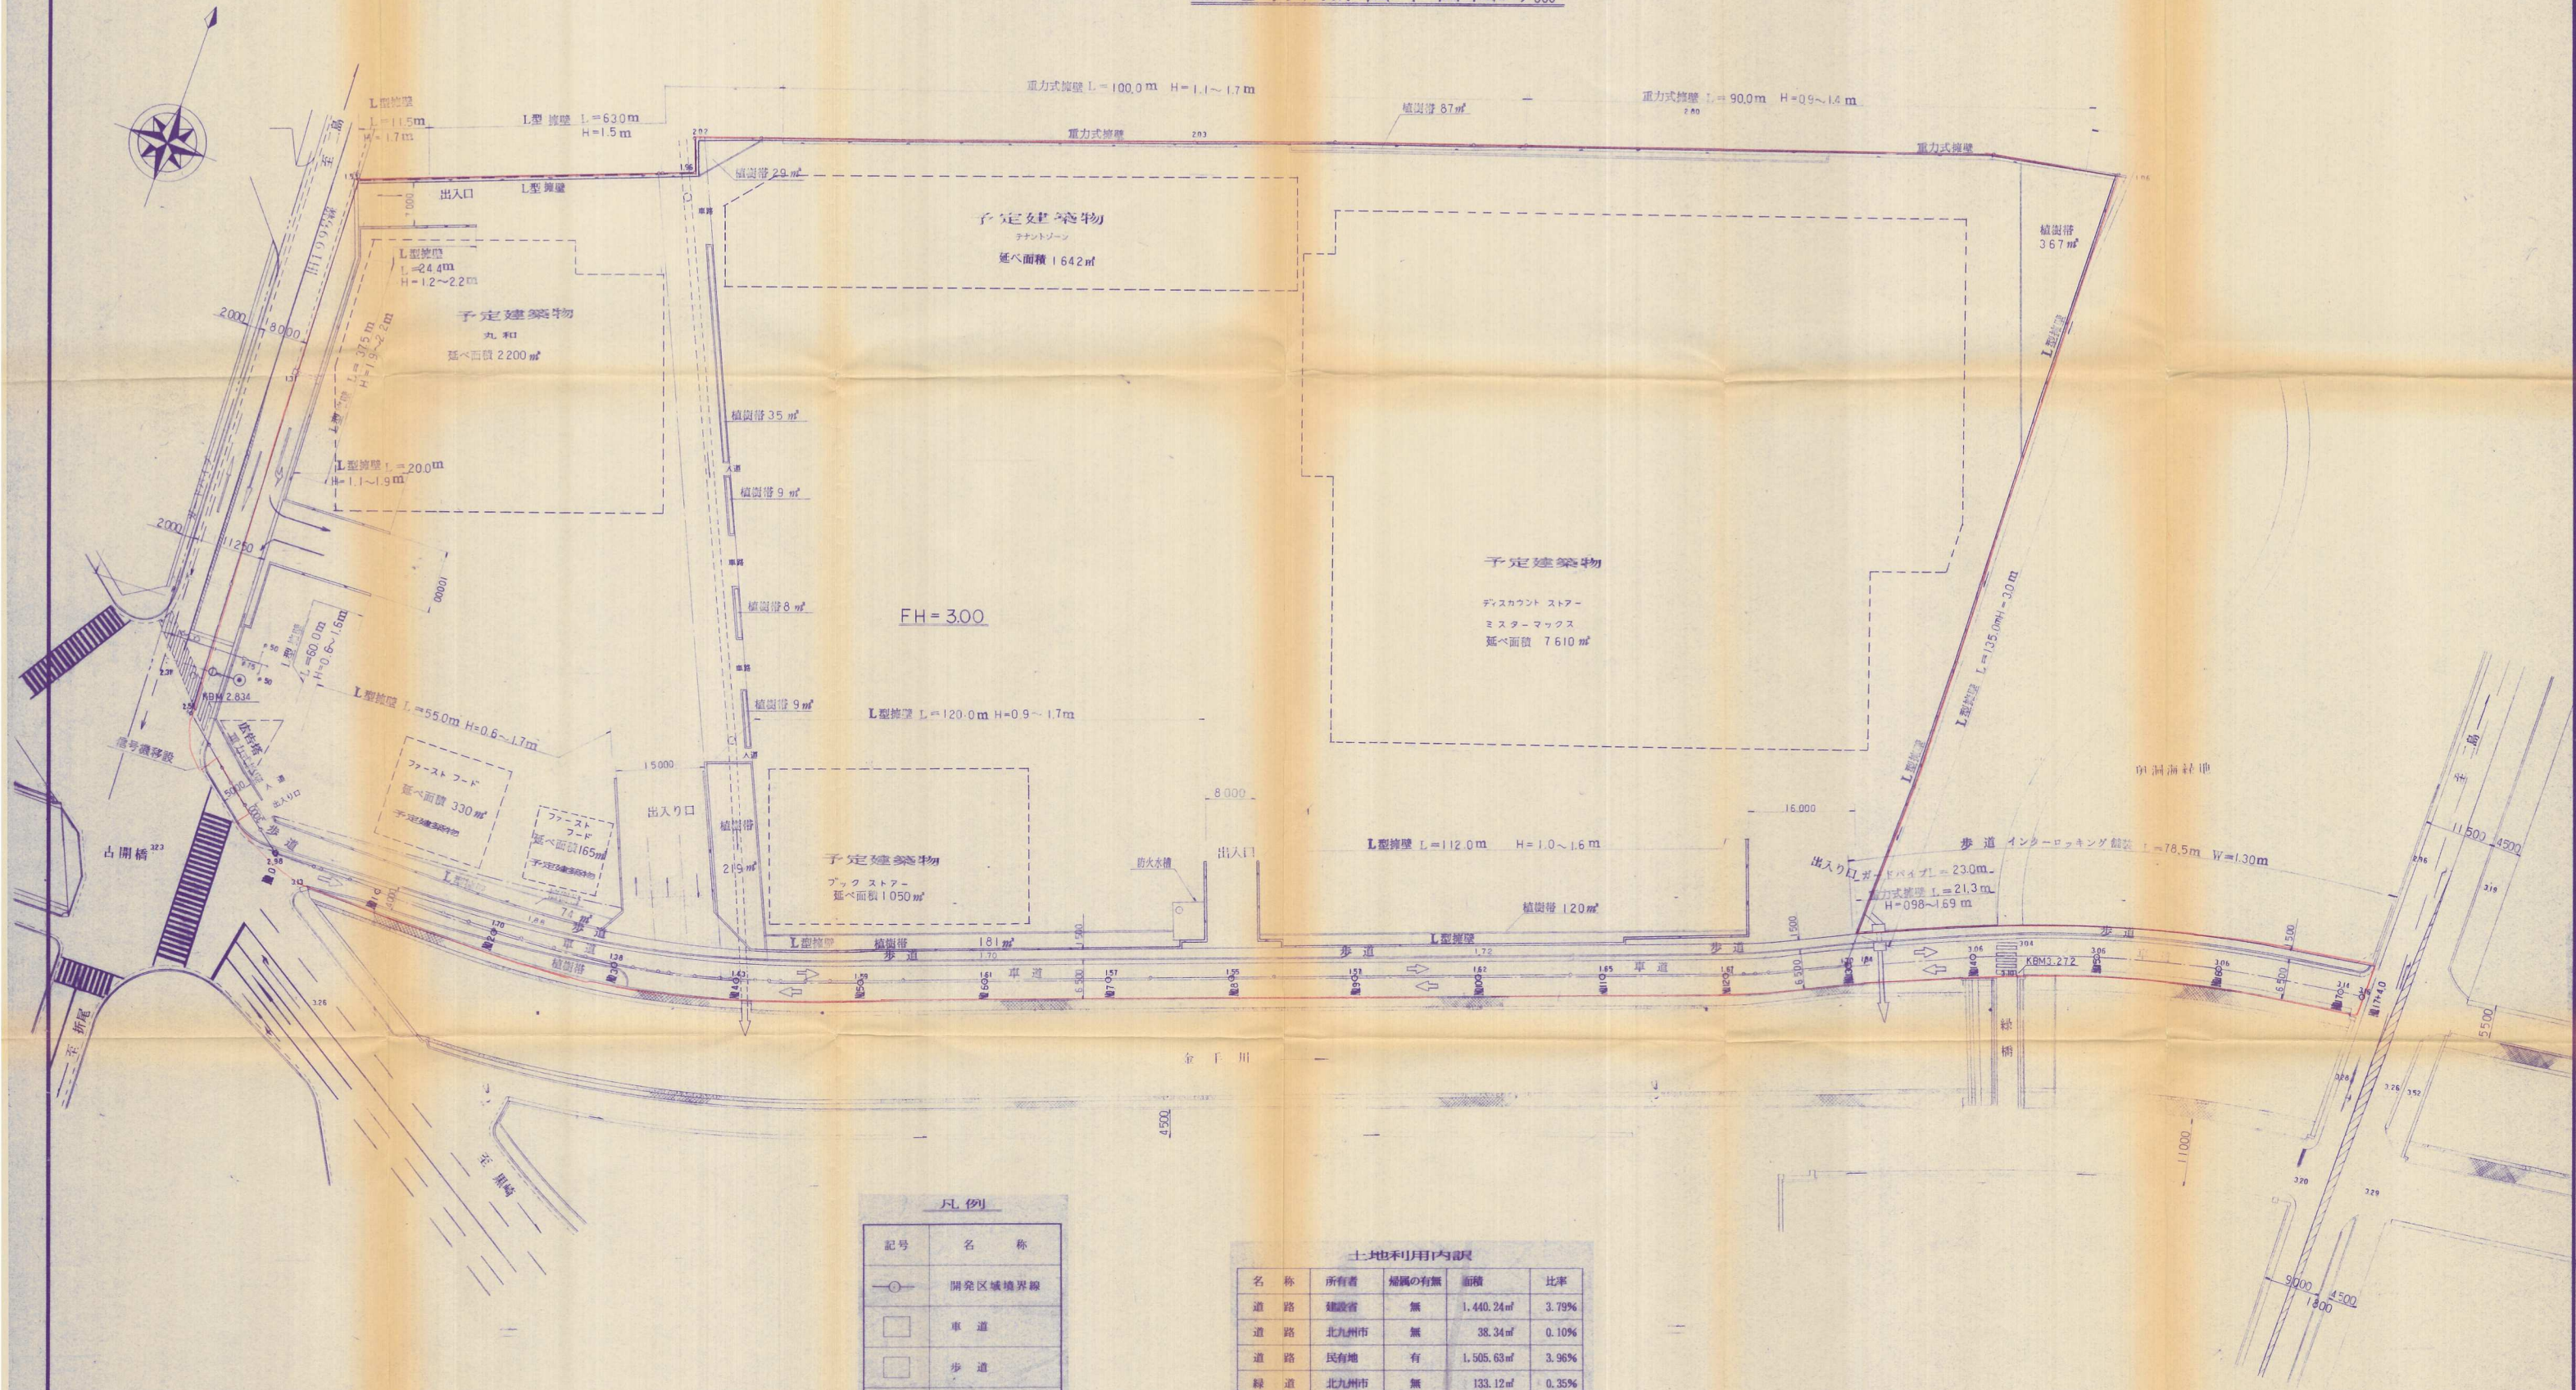

凡例

記号	名称
○	開発区域境界線
□	車道
□	歩道
□	側溝
□	水路
□	緑地
—	擁壁
●	汚水管及び人孔
□	防火水槽

土地利用内訳

名称	所有者	地籍の有無	面積	比率
道路	建設省	無	1,440.24㎡	3.79%
道路	北九州市	無	38.34㎡	0.10%
道路	民有地	有	1,505.63㎡	3.96%
緑地	北九州市	無	133.12㎡	0.35%
緑地	民有地	無	1,142.64㎡	3.00%
防火水槽	民有地	有	30.35㎡	0.08%
敷地	民有地	無	32,731.85㎡	86.14%
敷地	建設省	無	981.90㎡	2.58%
開発行為敷地面積合計			38,004.07㎡	100.00%

竣工図

開発者	株式会社ミスターマックス	TEL 092-623-1111
開発区域の地名	北九州市八幡西区大字本城字大開2304-1816番	
図面名称	土地利用計画平面図	
図面番号	6	設計年月日
	1/500	平成5年6月1日
設計者	太平開発株式会社	TEL 941-6361