




土地利用計画図（全体） S=1/600

用途別面積一覧表（単位㎡）

	I区	II区	III-①	III-②	小計	合計	率(%)	備考
道路	5,045.01	3,741.88	5,211.40	2,655.92	16,654.21	22.2	12.5m, 7.5m, 6.0m, 5.5m, 3.0m	
市道拡幅用地	—	286.50	—	335.75	622.25	0.8		
公園	1,002.29	—	—	—	1,002.29	1.3	1ヶ所	
みち広場	186.04	119.65	93.75	122.89	522.33	0.7		
集会所	—	249.38	—	200.12	449.50	0.6		
駐車場用地	—	—	1,988.90	—	1,988.90	2.6	既設防火水龍用地含まず	
防火水龍用地	36.40	—	49.45	—	85.85	0.1		
住宅地	17,371.45	12,635.08	10,094.34	13,738.34	53,839.21	71.7	電柱用地含む、256戸	
小計	23,641.19	17,032.49	17,437.84	17,053.02	75,164.54	100.0		
開発区域面積								

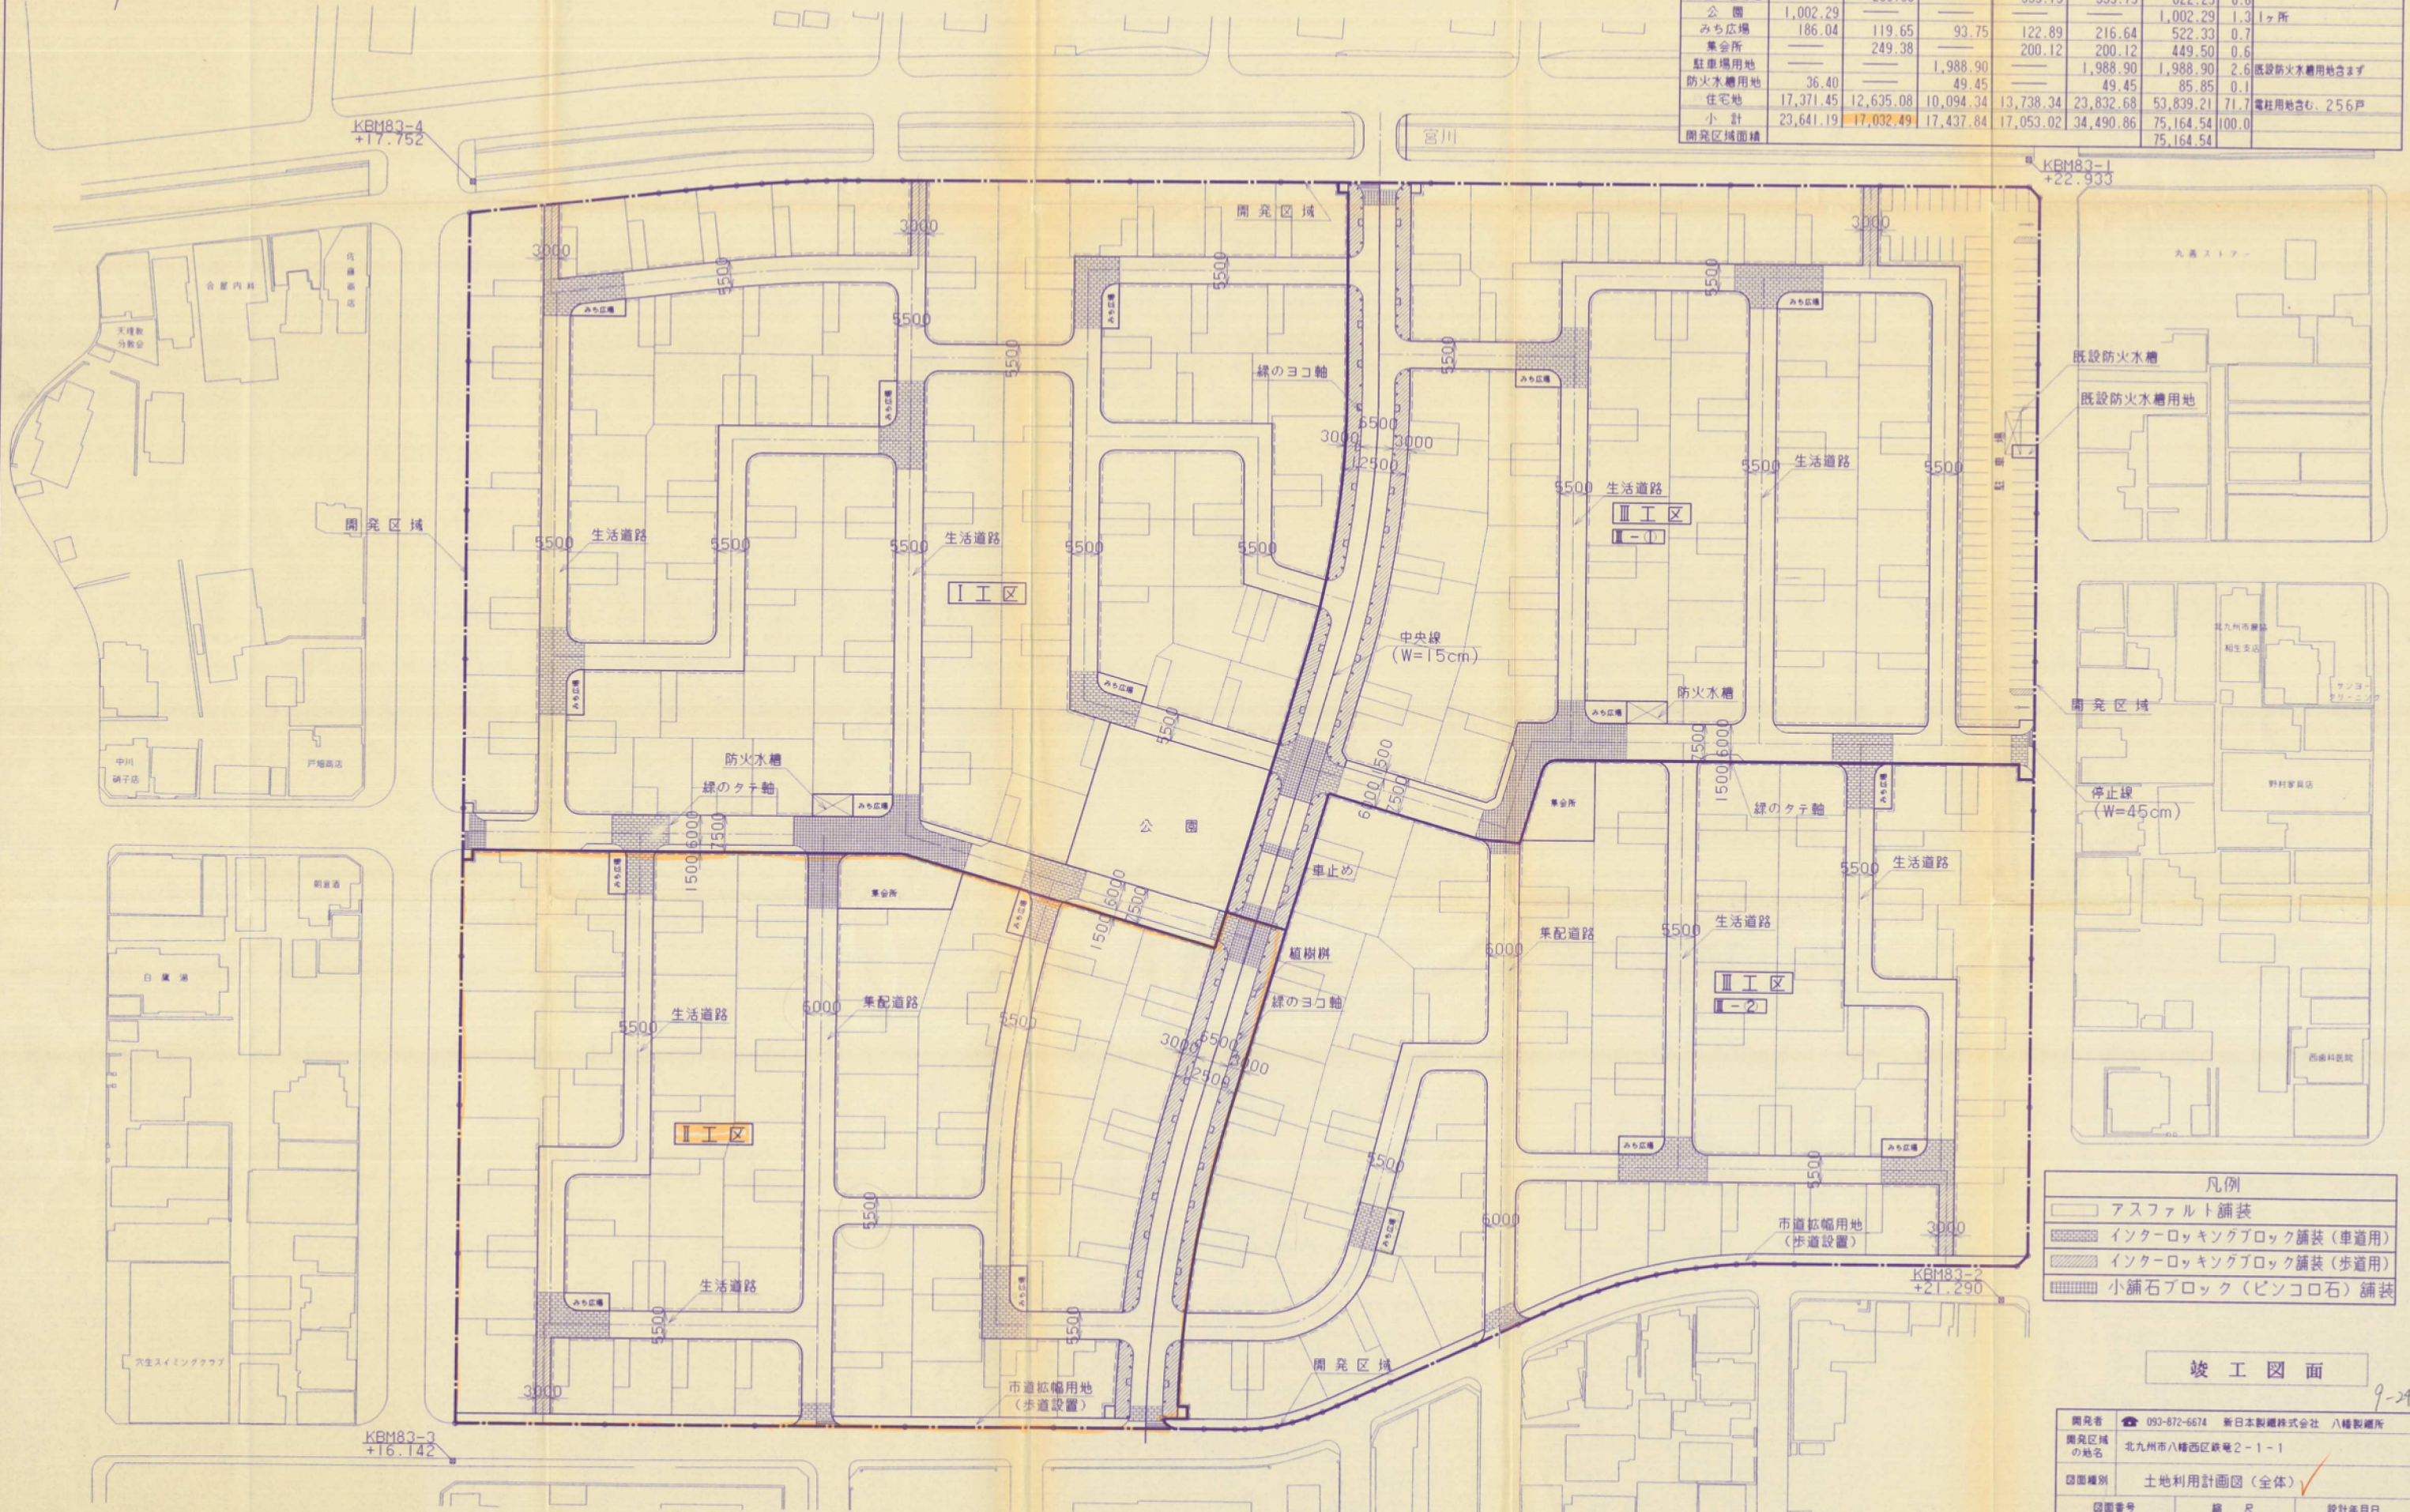

凡例	
	アスファルト舗装
	インターロッキングブロック舗装（車道用）
	インターロッキングブロック舗装（歩道用）
	小舗石ブロック（ピンコロ石）舗装

竣工図面

開発者	093-872-6674 新日本製鐵株式会社 八幡製鐵所
開発区域の地名	北九州市八幡西区鉄巻2-1-1
図面種別	土地利用計画図（全体）
図面番号	12/43
縮尺	図示
設計年月日	平成10年9月
設計者	093 661-4970 株式会社 松尾設計 氏名 古賀 敦彦 印