
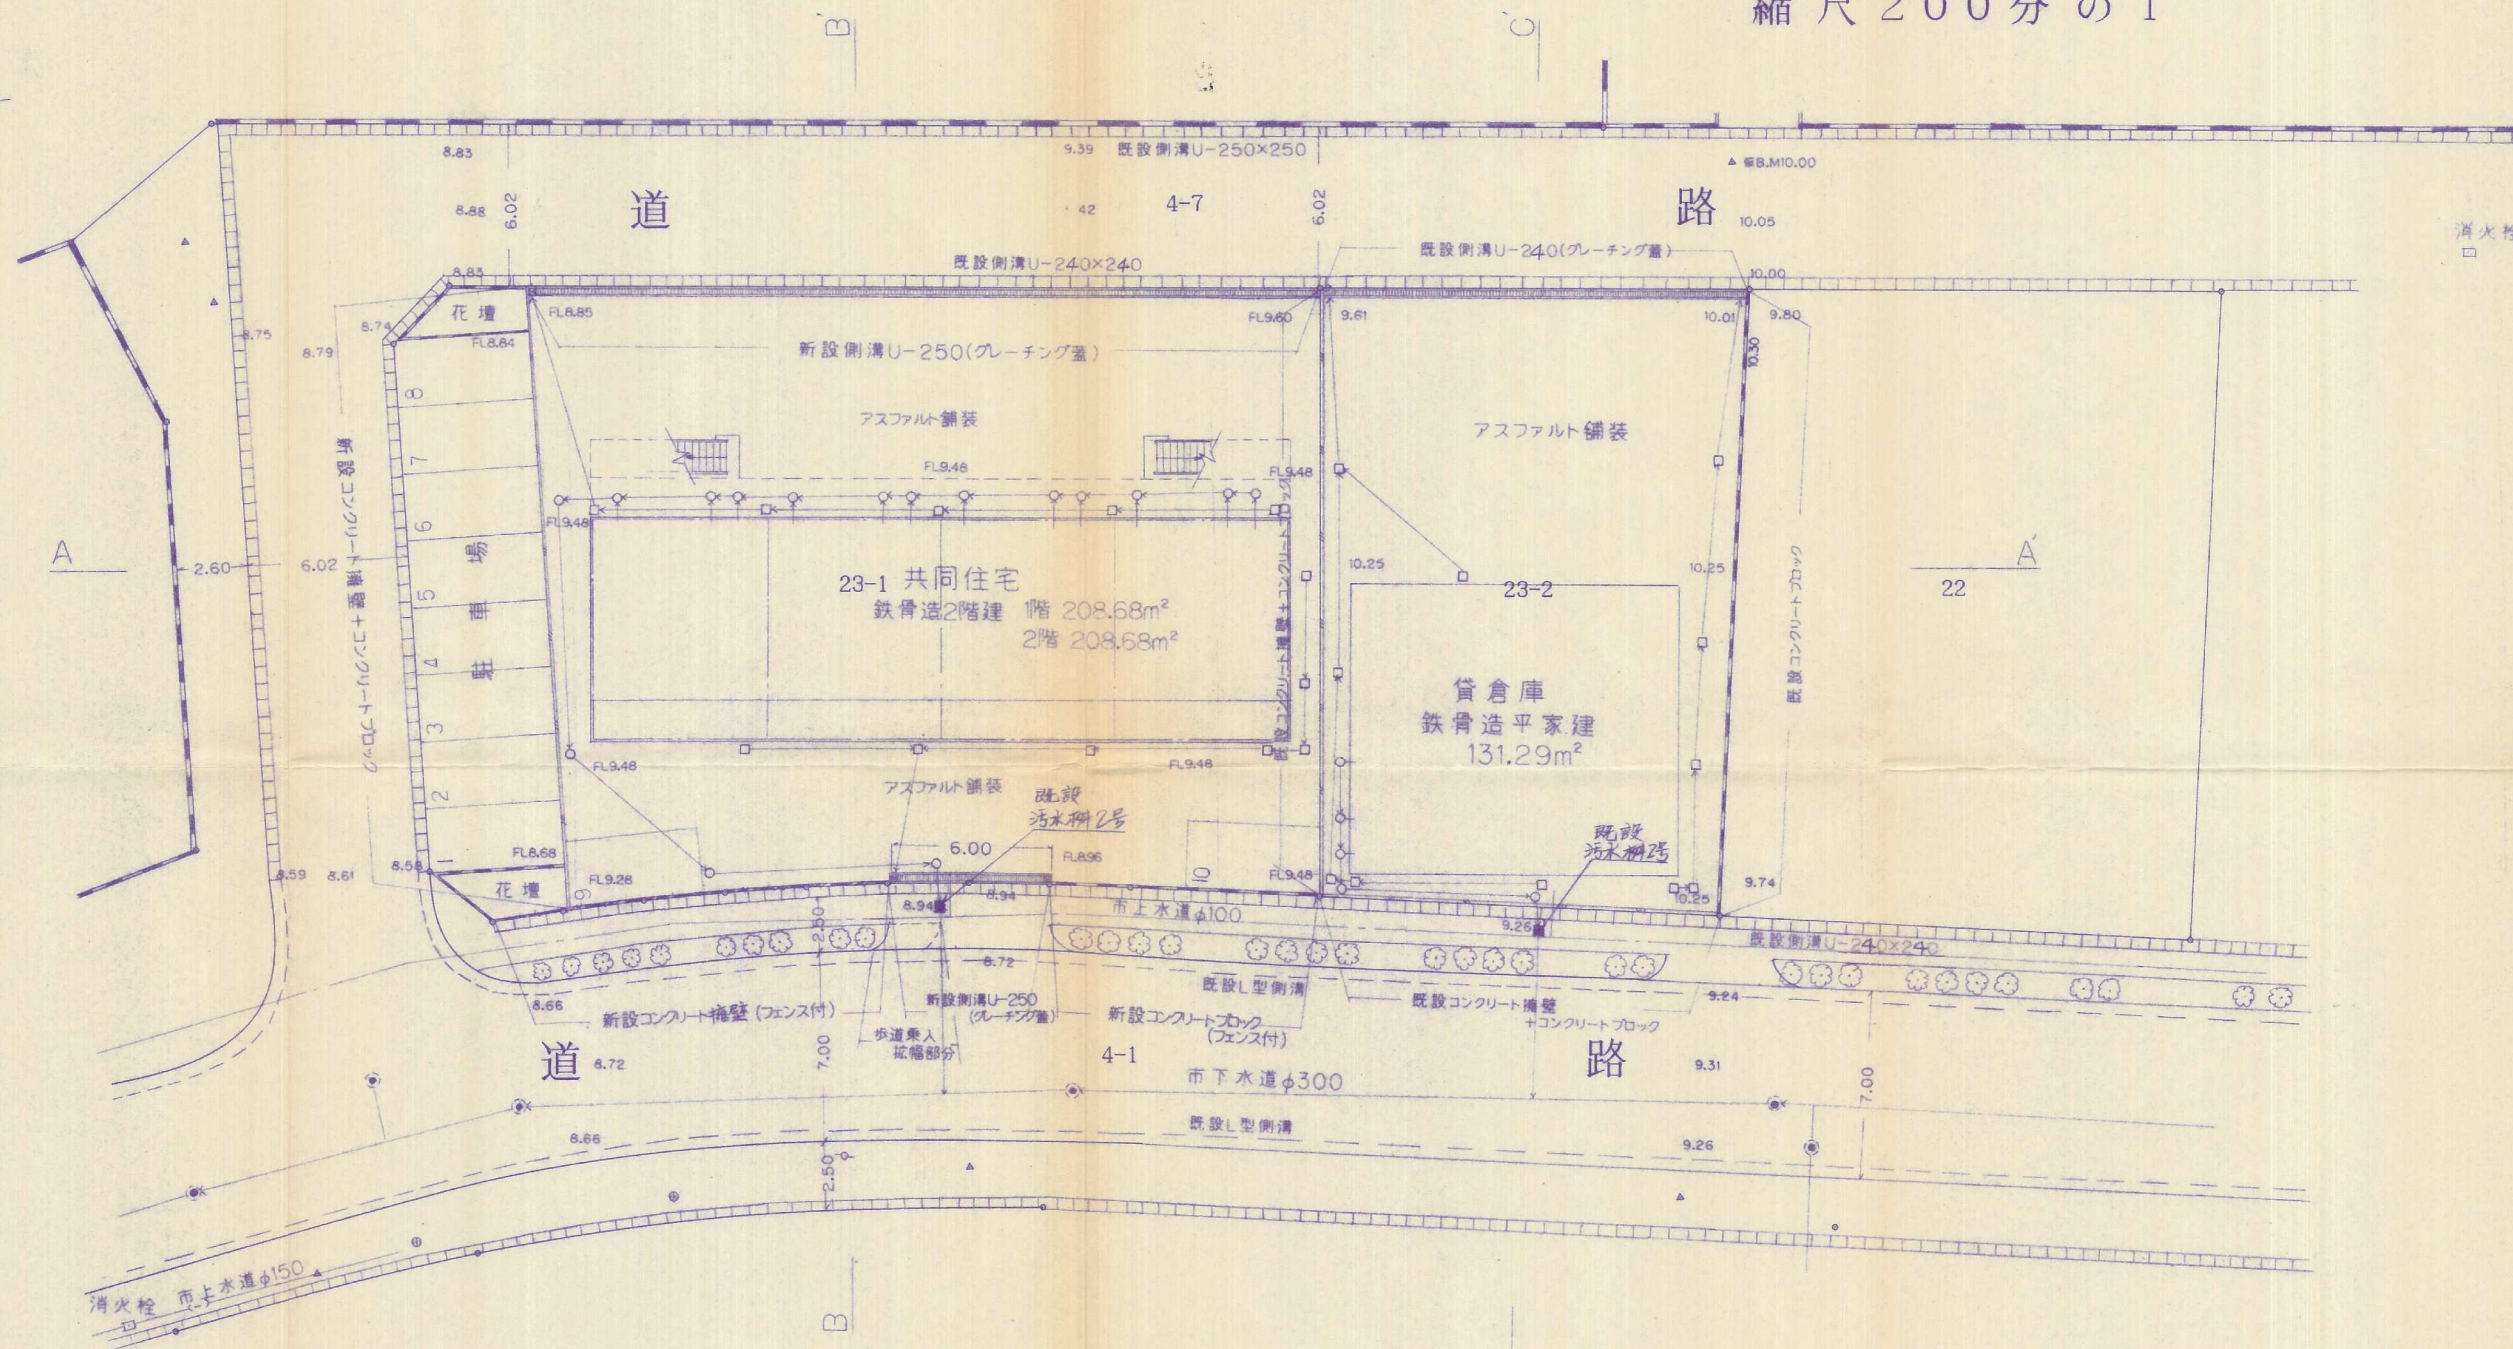


土地利用計画図 完成図

北九州市八幡西区三ヶ森4丁目23番1, 23番2

縮尺200分の1

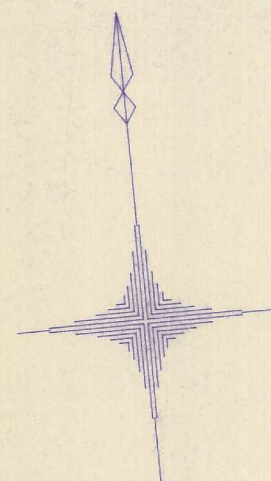

記号	内容	備考
○	宅内汚水樹	密閉蓋使用
□	宅内雨水樹	車路部分
	φ450=A φ400=B φ300=C	グレーチング蓋

測量年月日	平成 4 年 9 月 18 日
縮 尺	1 / 200
測 量 者	福岡市東区箱崎一丁目27番30号 稲永正敏測量事務所 土地家屋調査士 稲永正 1 電話(092)631-3688