


土地利用計画平面図 S=1:500

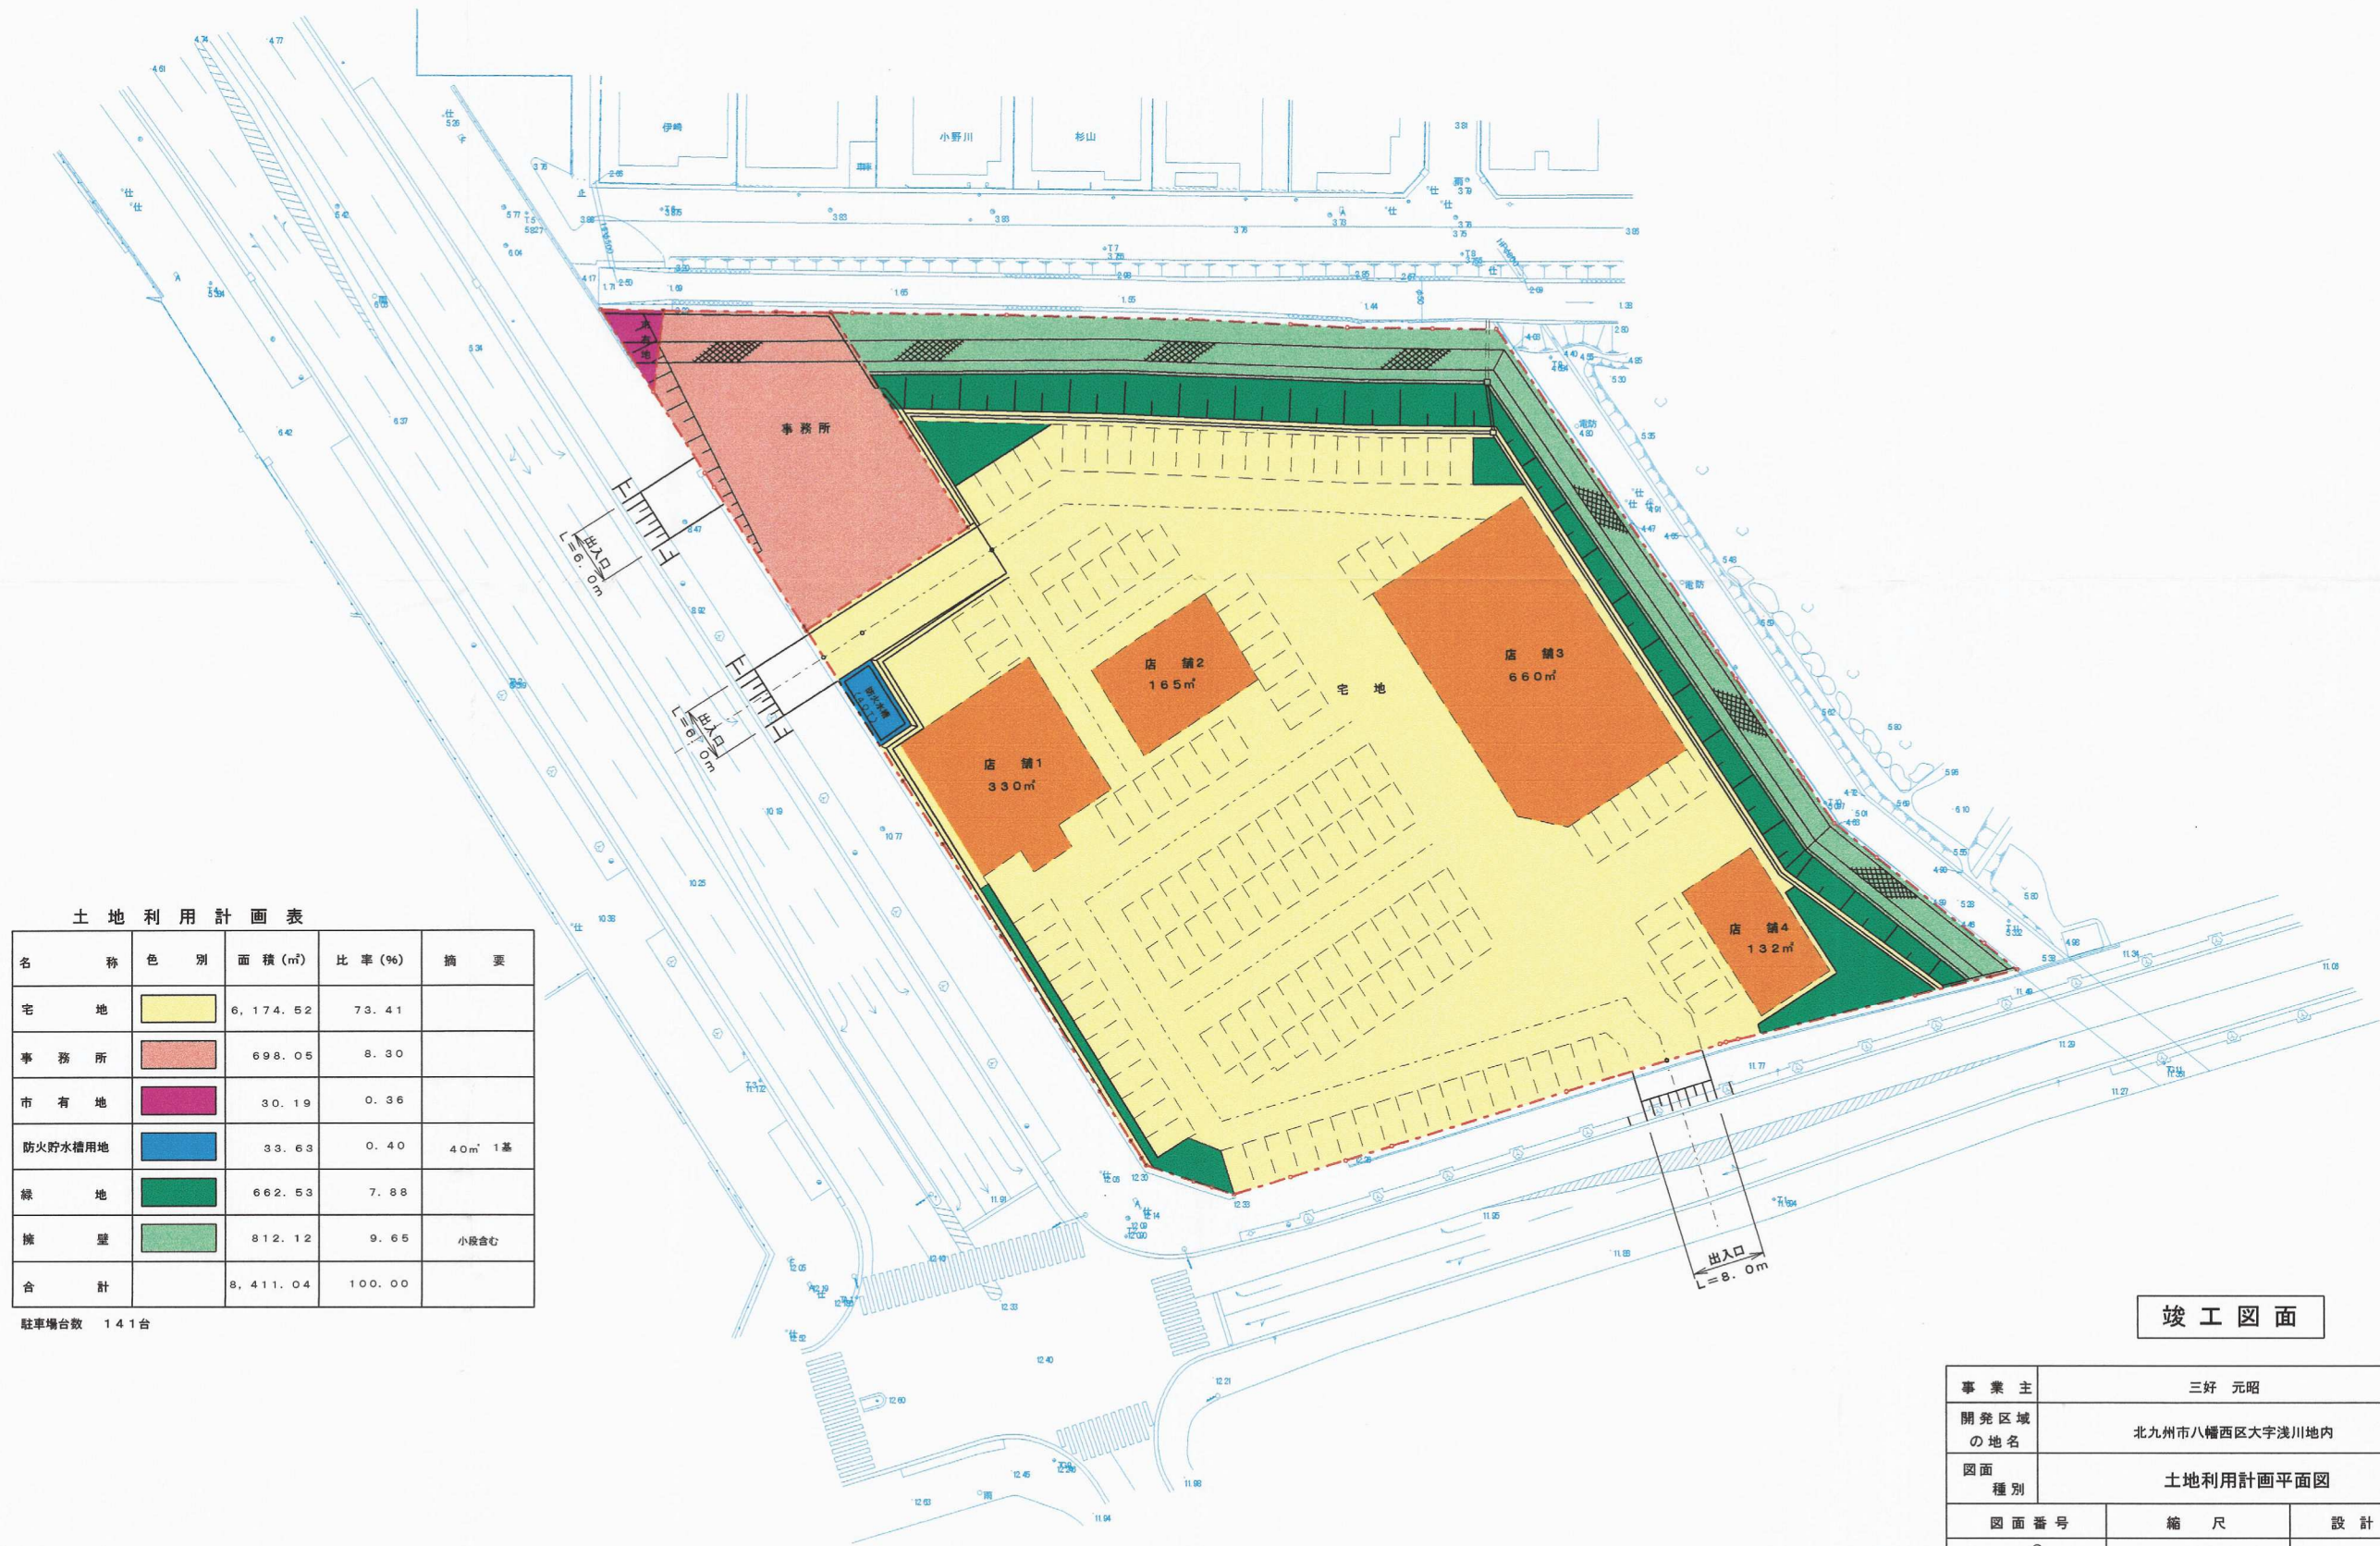

土地利用計画表

名称	色別	面積(㎡)	比率(%)	摘要
宅地		6,174.52	73.41	
事務所		698.05	8.30	
市有地		30.19	0.36	
防火貯水用地		33.63	0.40	40㎡ 1基
緑地		662.53	7.88	
擁壁		812.12	9.65	小段含む
合計		8,411.04	100.00	

駐車場台数 141台

竣工図面

事業主	三好 元昭	
開発区域の地名	北九州市八幡西区大字浅川地内	
図面種別	土地利用計画平面図	
図面番号	6	縮尺 1/500
設計者	株式会社 第一調査設計 TEL (093) 693-0945	設計年月日 増田 豊