



竣工平面図 $S=\frac{1}{250}$
土地利用計画図

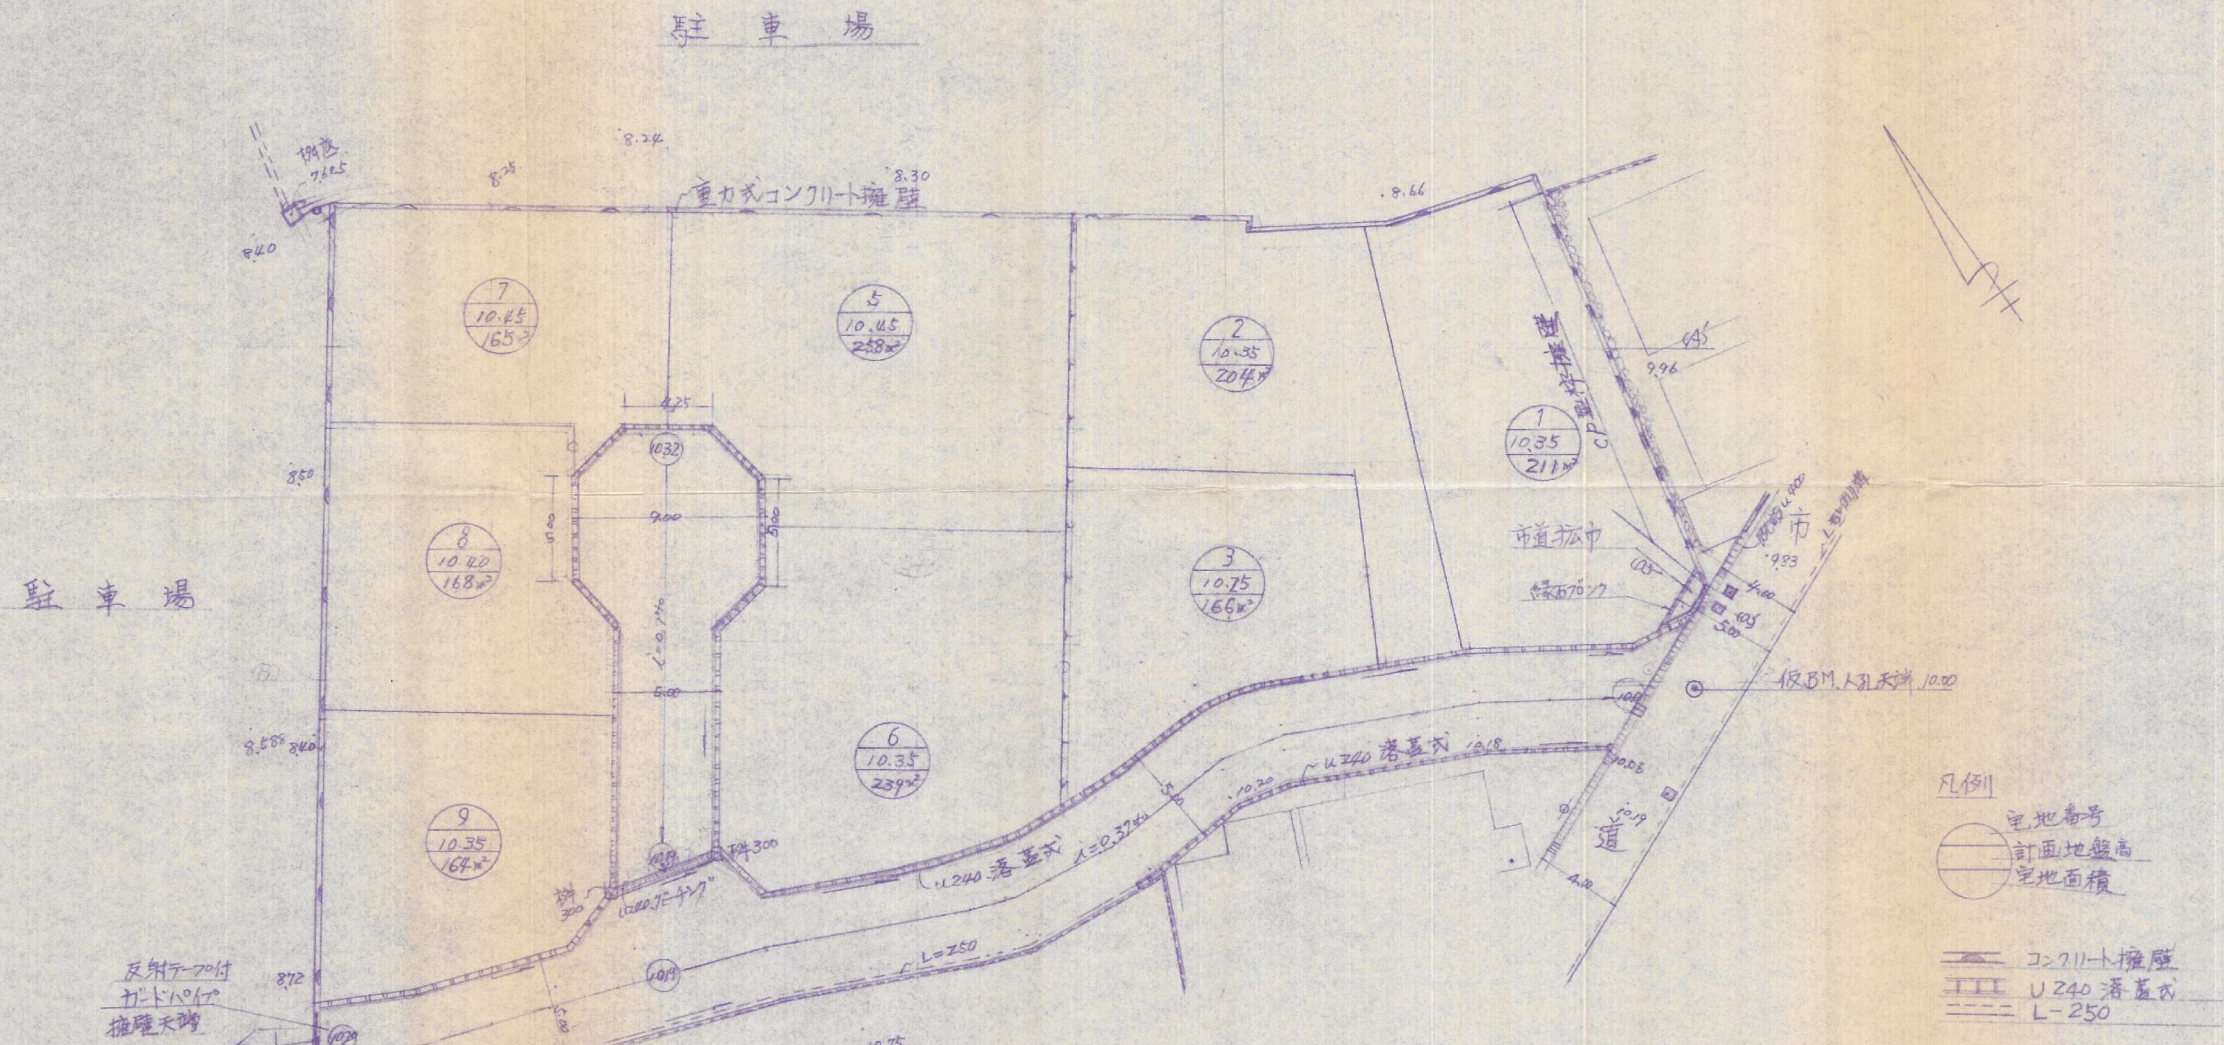

(A)~(K) 断面図 $S=\frac{1}{20}$

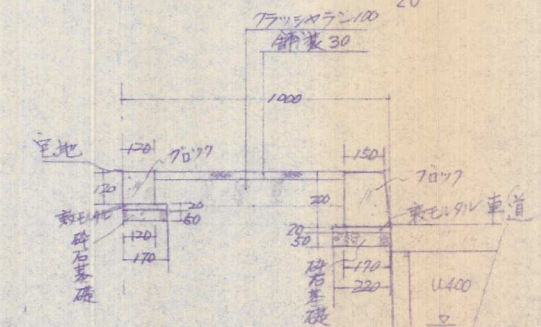

工事名称	図面内容	縮尺		日付	検修	図面番号
		S =				NO.