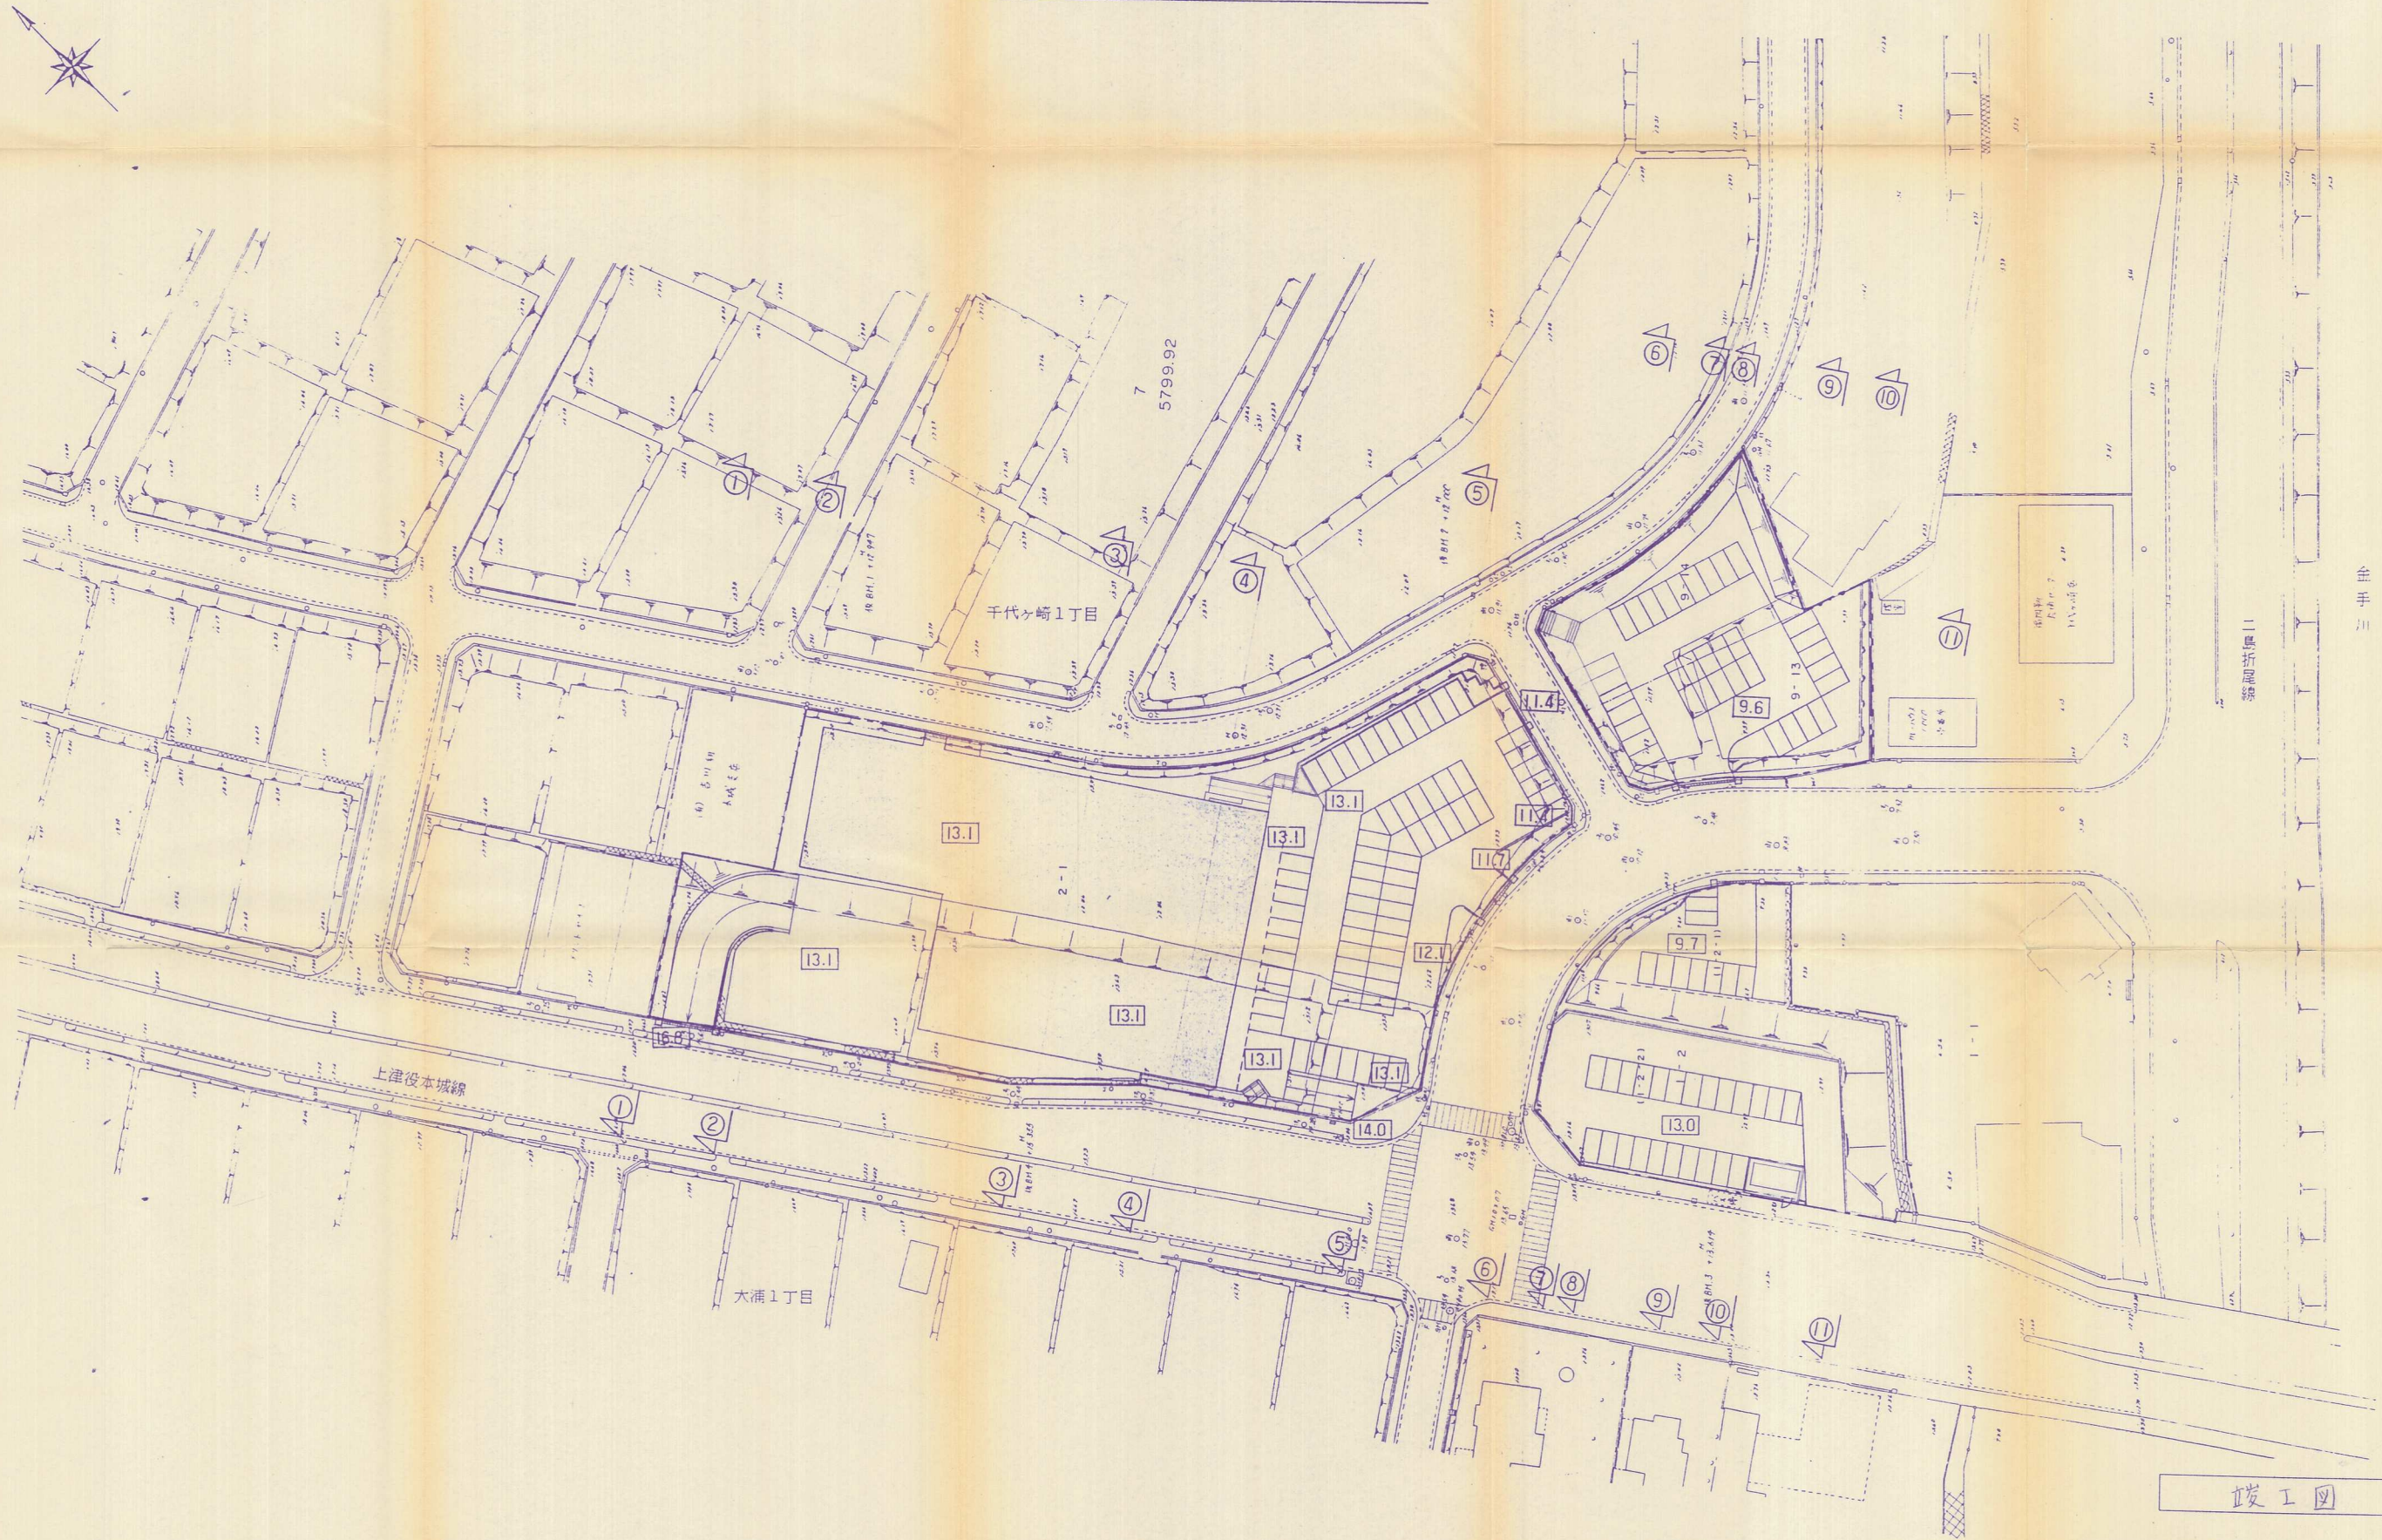


## 造成計画平面図

$$S = 1/500$$


竣工圖

7-18

開発者	☎092-474-5570		エフコップ生活協同組合
開発区域の地名	北九州市八幡西区千代ヶ崎1丁目2-1 外		
図面種別	造成計画平面図		
図面番号	縮尺	設計年月日	
16-6	1/500		
設計者	-093 ☎661-4970	株式会社 松尾設計 氏名 古賀 教彦	