


土地利用計画平面図 S = 1/250

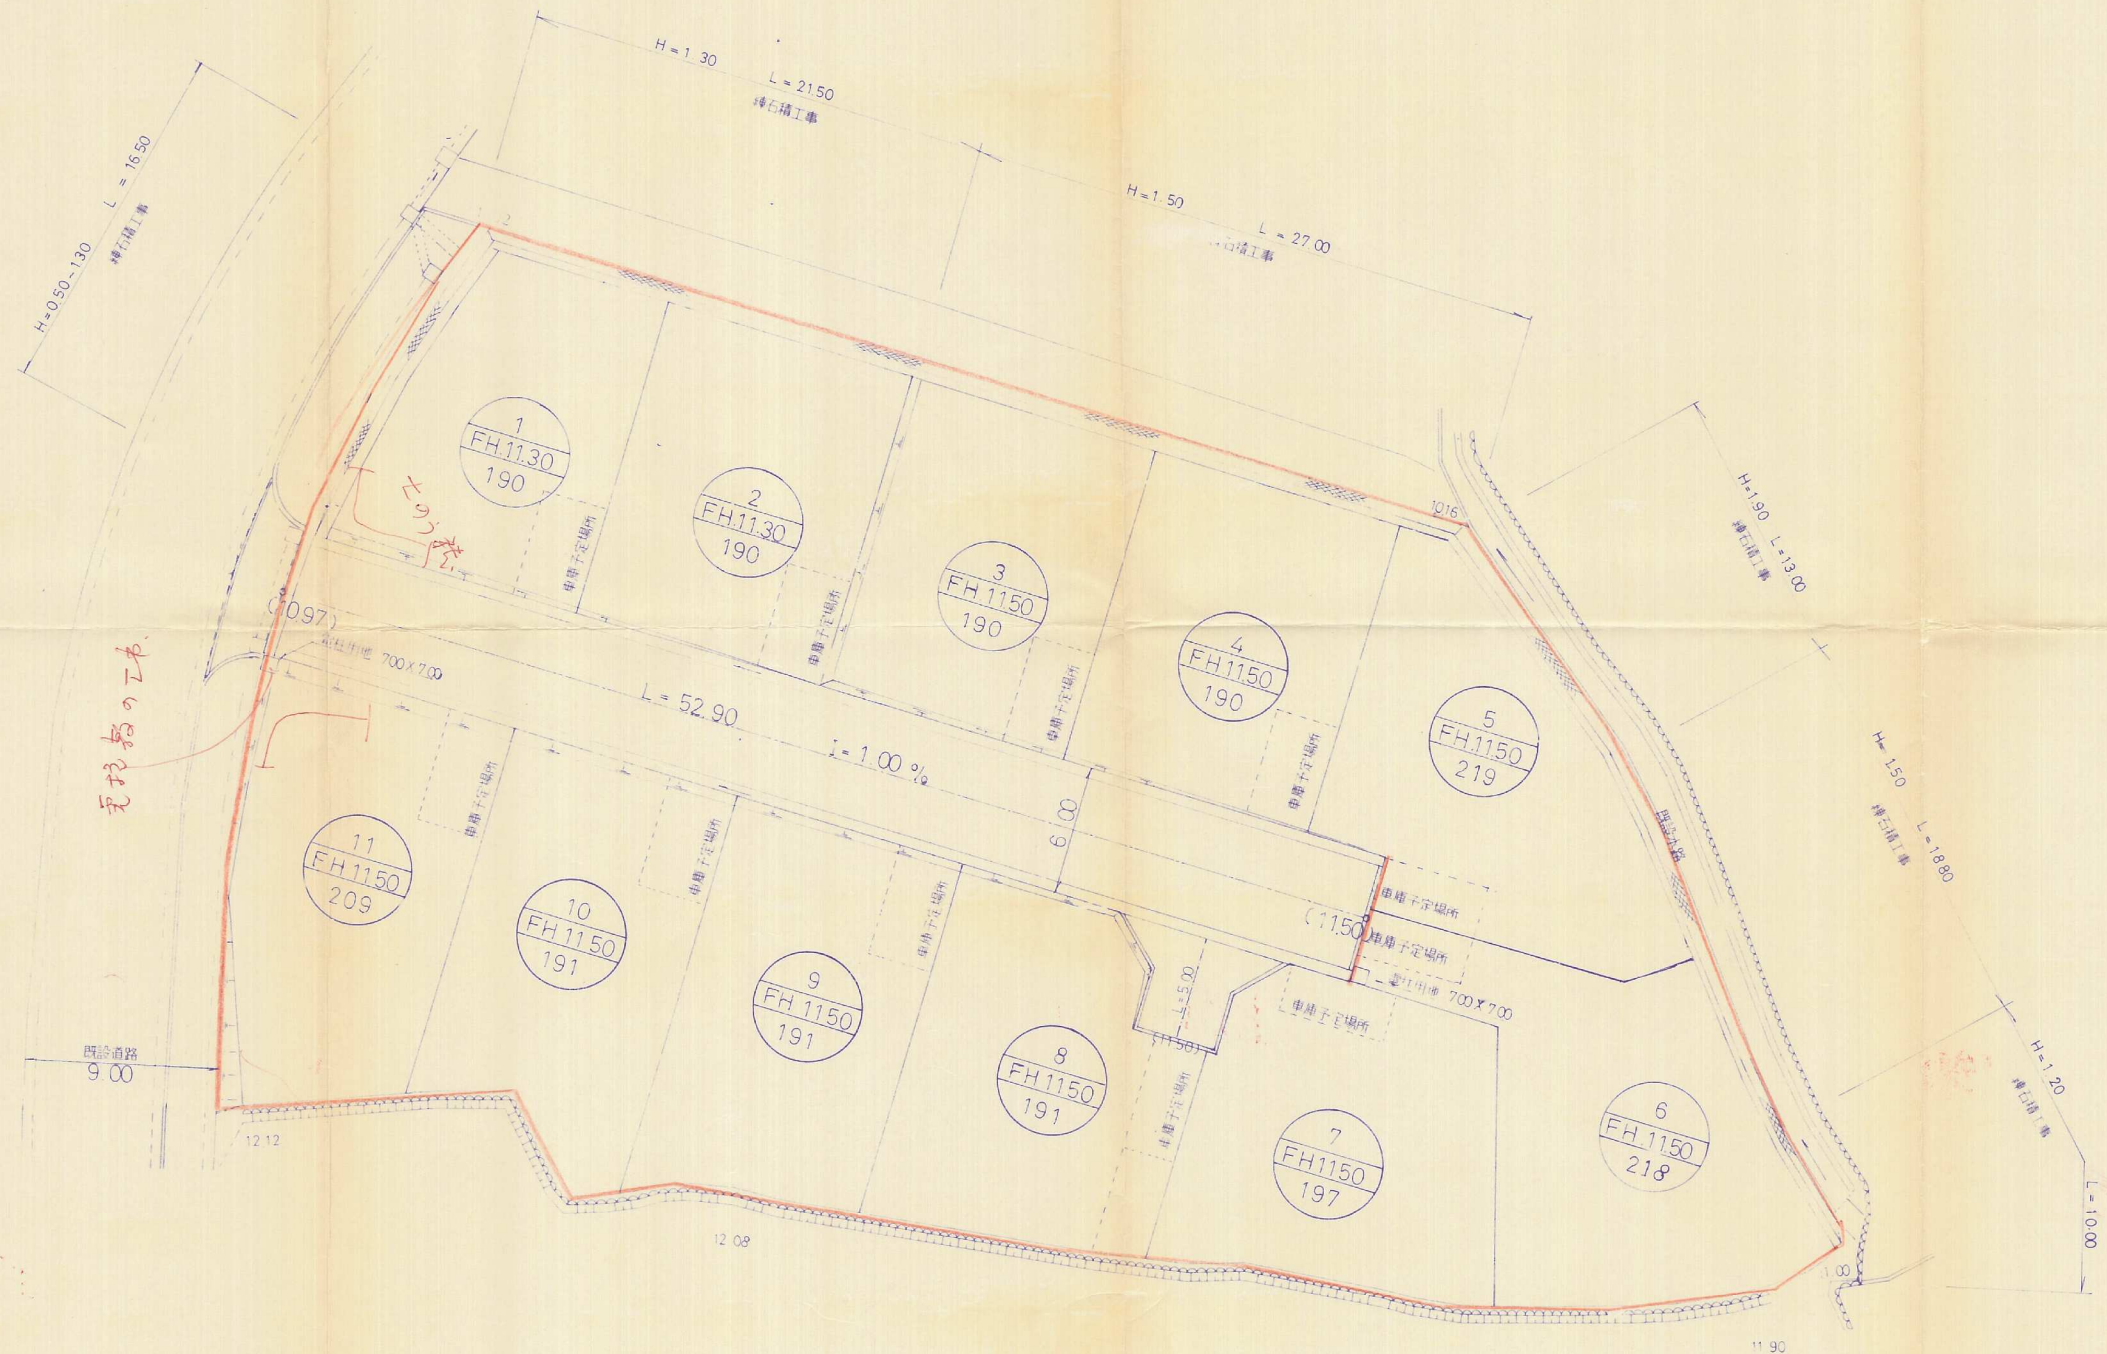

竣工図

開発者	株式会社 なかやしき	
開発区域の地名	北九州市八幡西区上上津役二丁目	847-1 896-1
図面種別	土地利用計画平面図	
図面番号	縮尺	設計年月日
6	1 / 250	H9. 9
設計者	ツルマル土地家屋調査士事務所	