


S = 1 : 250

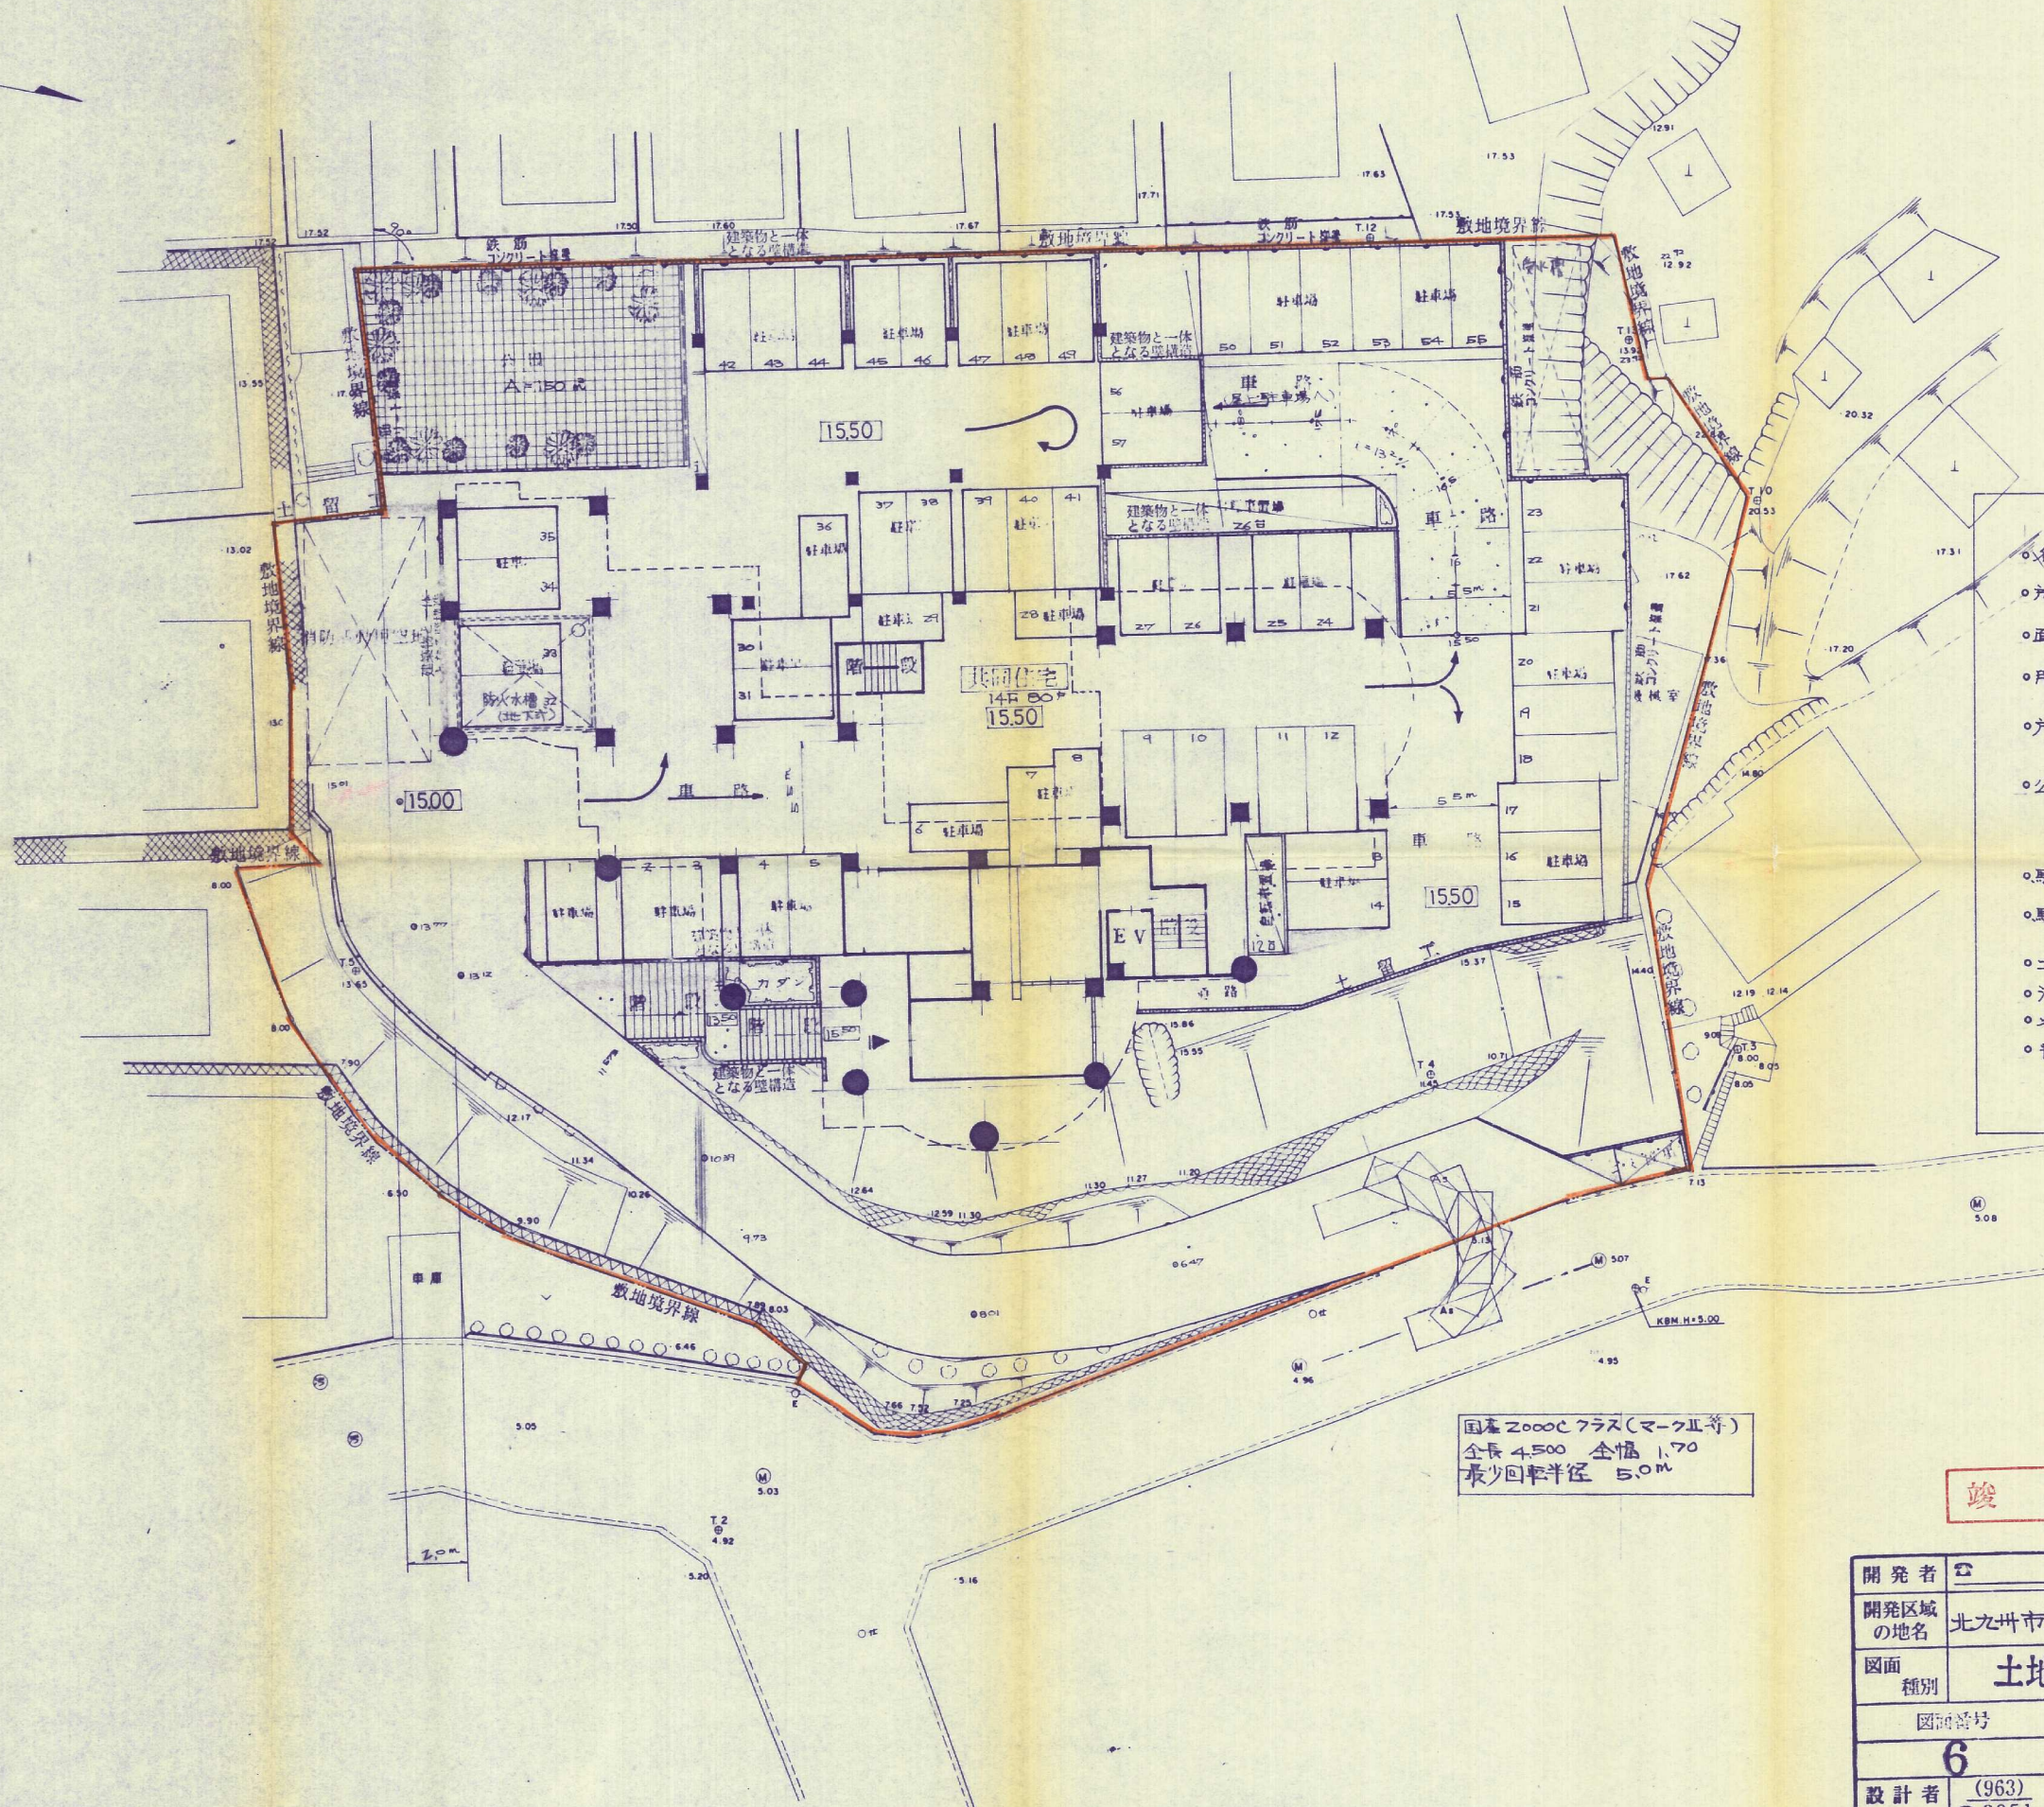

- 名称 イマージュ・アークヒルズ
- 所在 北九州市八幡西区瀬板1丁目45~32
- 面積 3,448.49㎡ (1,043.1坪)
- 用途 住居地域・準工業地域
- 戸数・10: 80戸×3.5人=280人
- 公園 3,448.49×3% → 150㎡ (プレロット) (掃帚対称外)
- 駐車場 80'×40% → 32区画 77台
- 駐輪場 80'×50% → 40区画 48台
- ゴミ置場 1ヶ所
- 消防水利 40'×40'×1.0m水槽
- 水道 公営水道(100%給水) 50%に231.2m
- 排水 合流処理区域

国産2000Cクラス(マークII等)
全長4.500 全幅1.70
最少回転半径5.0m

竣工図面

開発者	内山ビル株式会社		
開発区域の地名	北九州市八幡西区瀬板1丁目45~32		
図面種別	土地利用計画図		
図面番号	縮尺	設計年月日	
6	1:250		
設計者	(963) 3351	三和技建(株)氏名	