


土地利用計画図 S=1/250

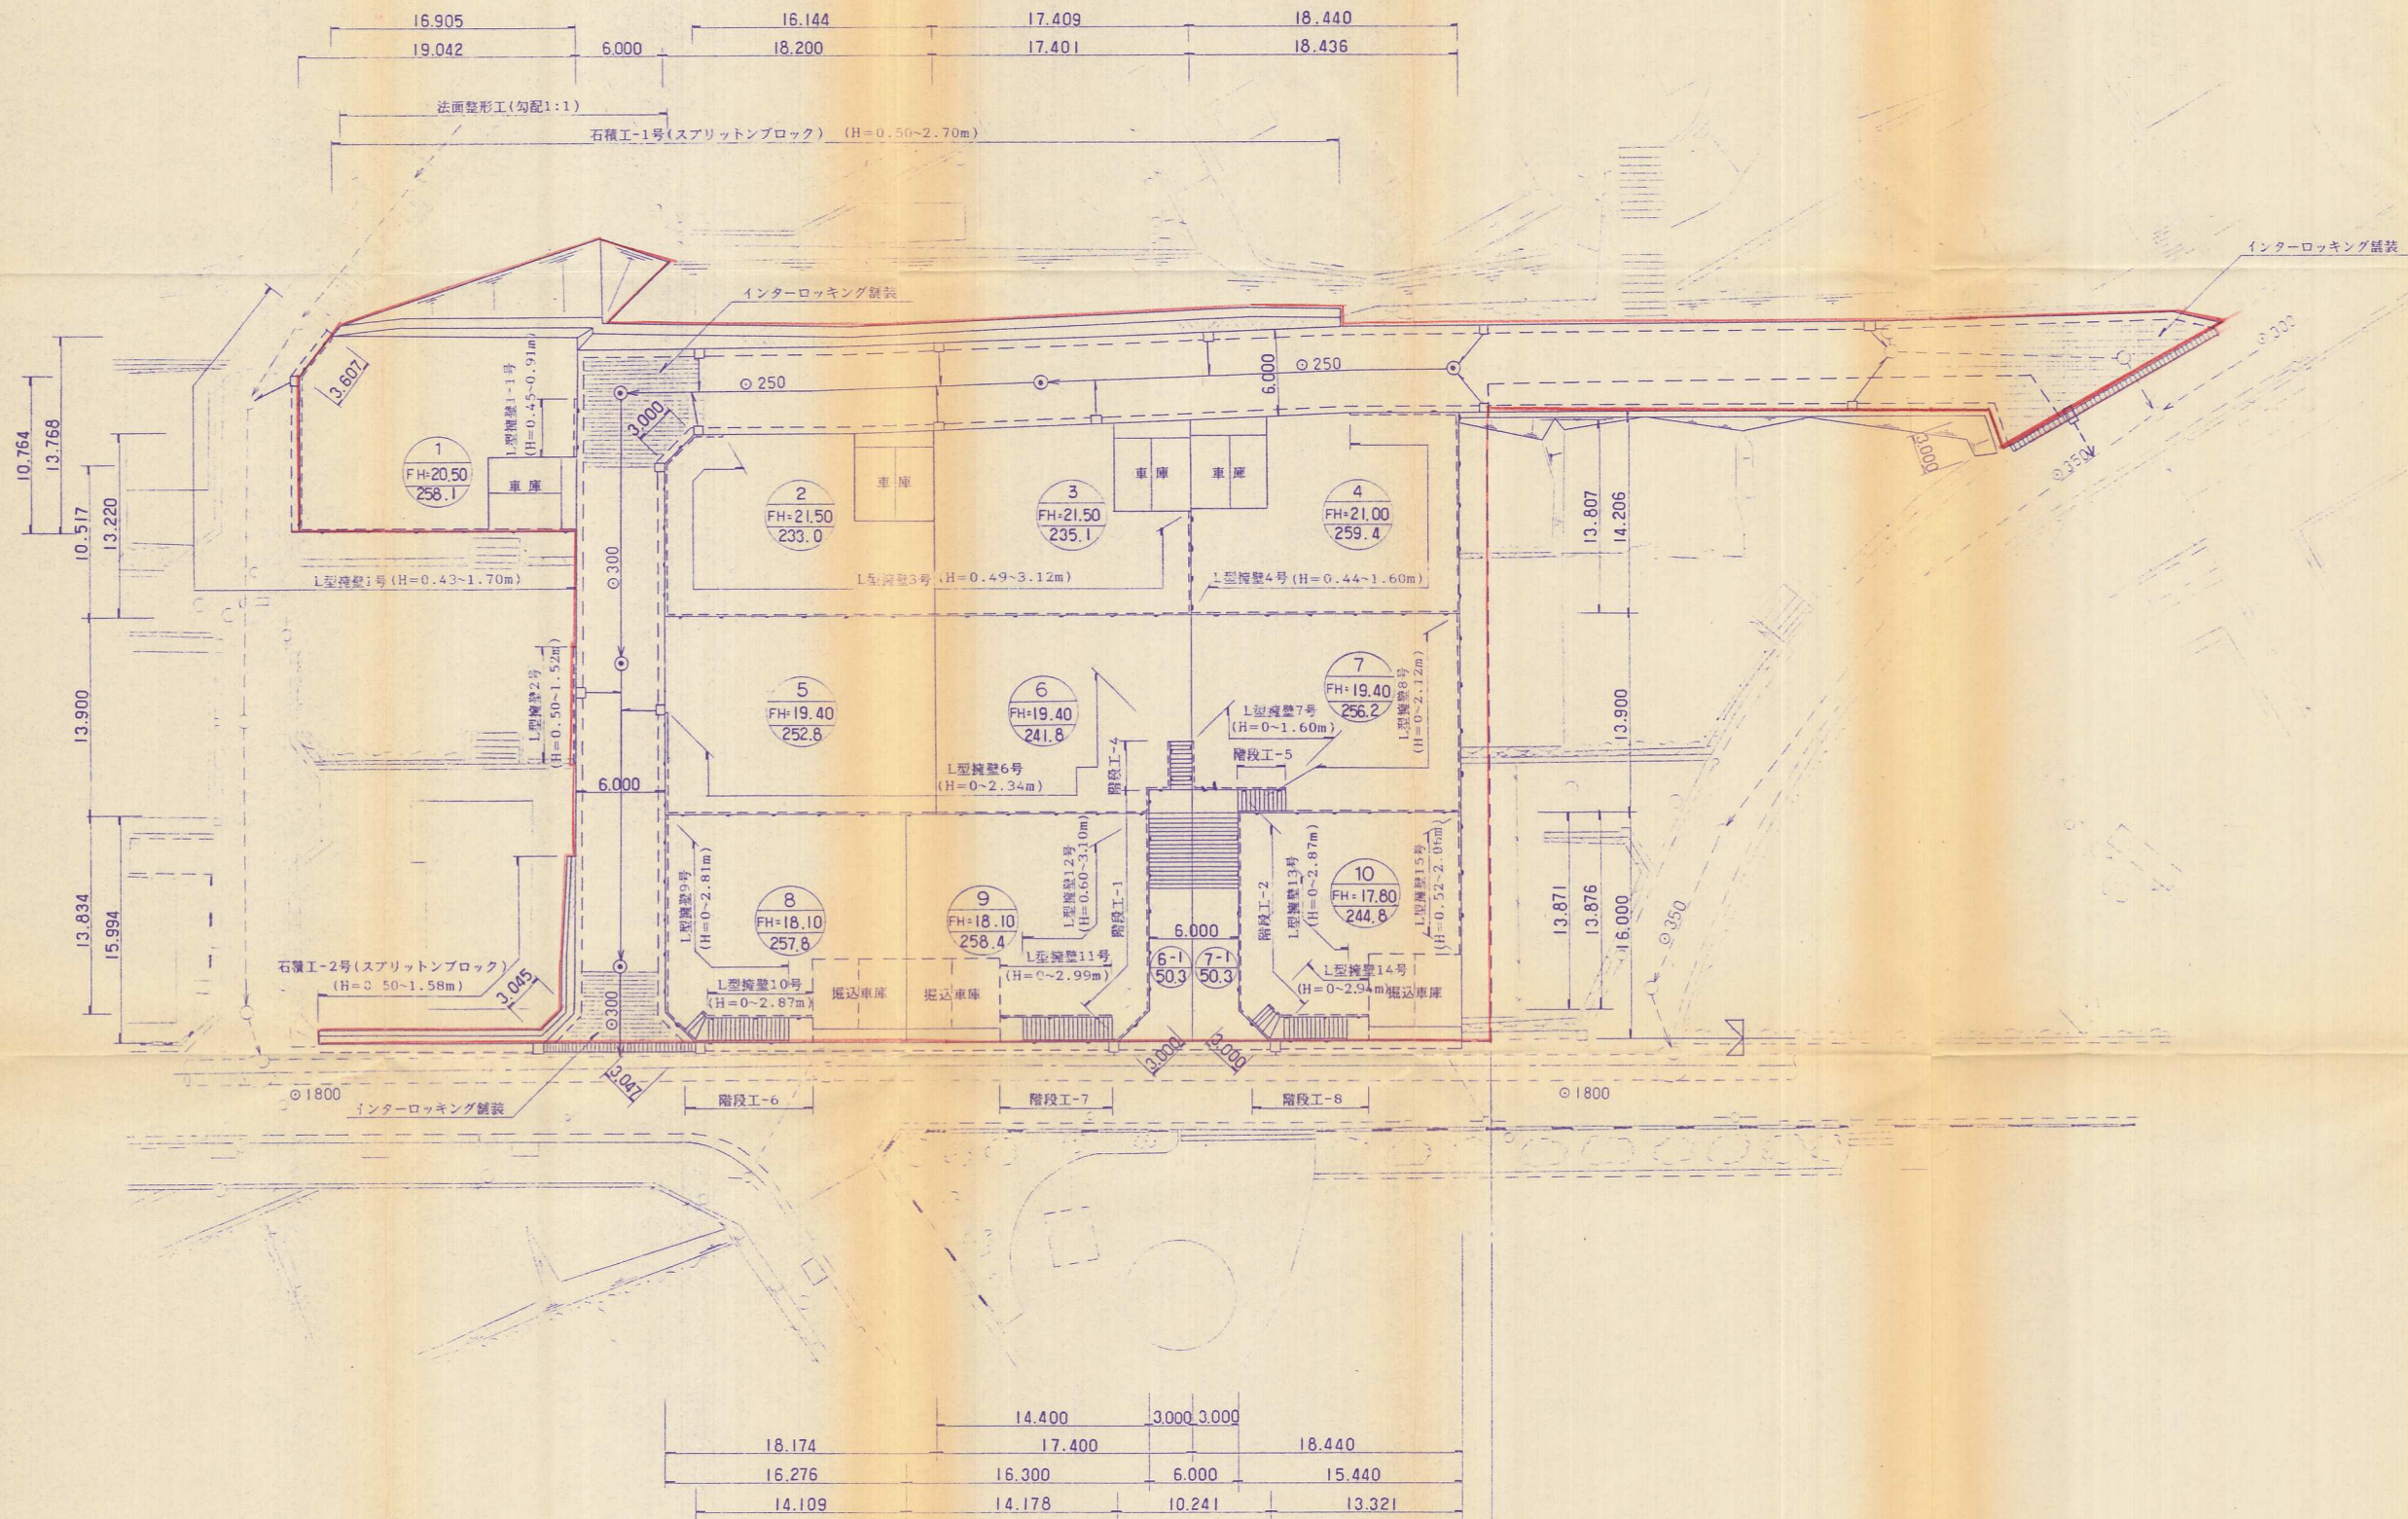

竣工図面

開発者	03)3798-5011	変化開発株式会社
開発区域の地名	北九州市八幡西区西王子町4番1, 4番3	
図面	土地利用計画図	
図面番号	縮尺	設計年月日
5/19	1:250	
設計者	03)3798-5011	氏名 竹本 寛