


造成計画平面図 縮尺=1/250

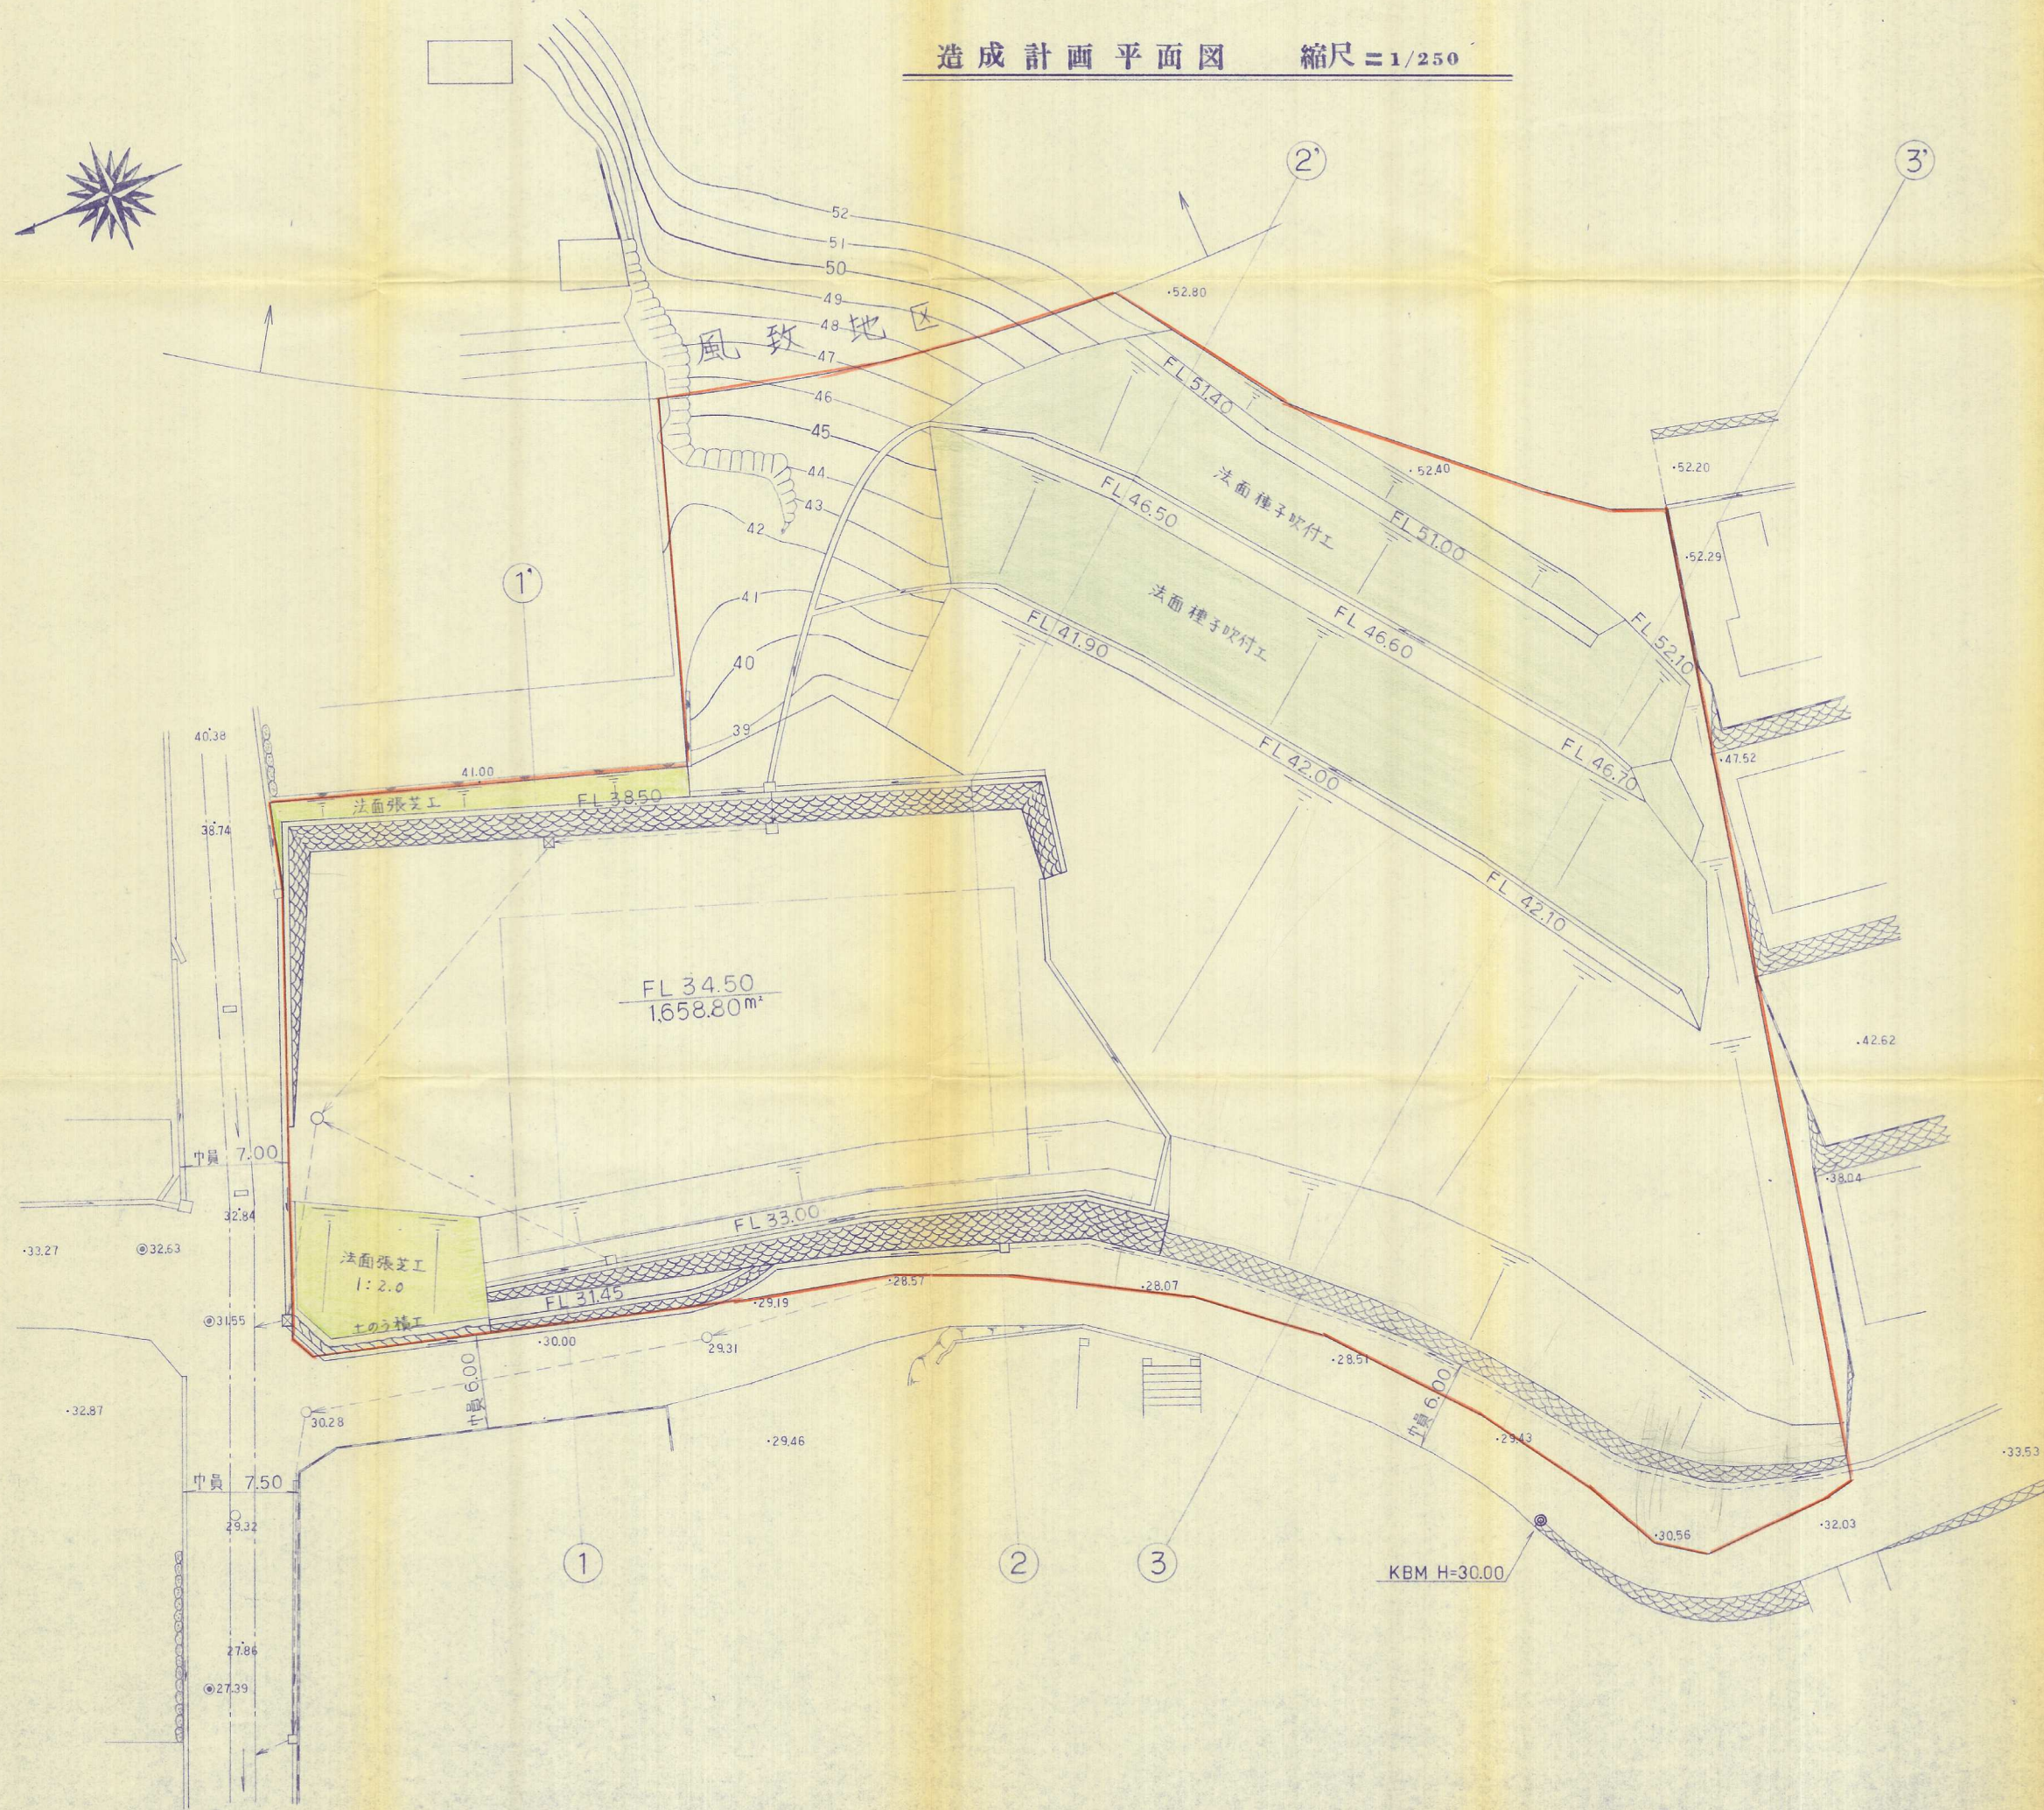

竣工図

59-20

申請者	東 精男
工事場所	北九州市小倉北区霧ヶ丘二丁目4番49ほか
図面名称	造成計画平面図
株式会社 村上工務店	図面番号 縮 尺 4/15 1/250
設計者 武田 忠美	検印 年 月 日