
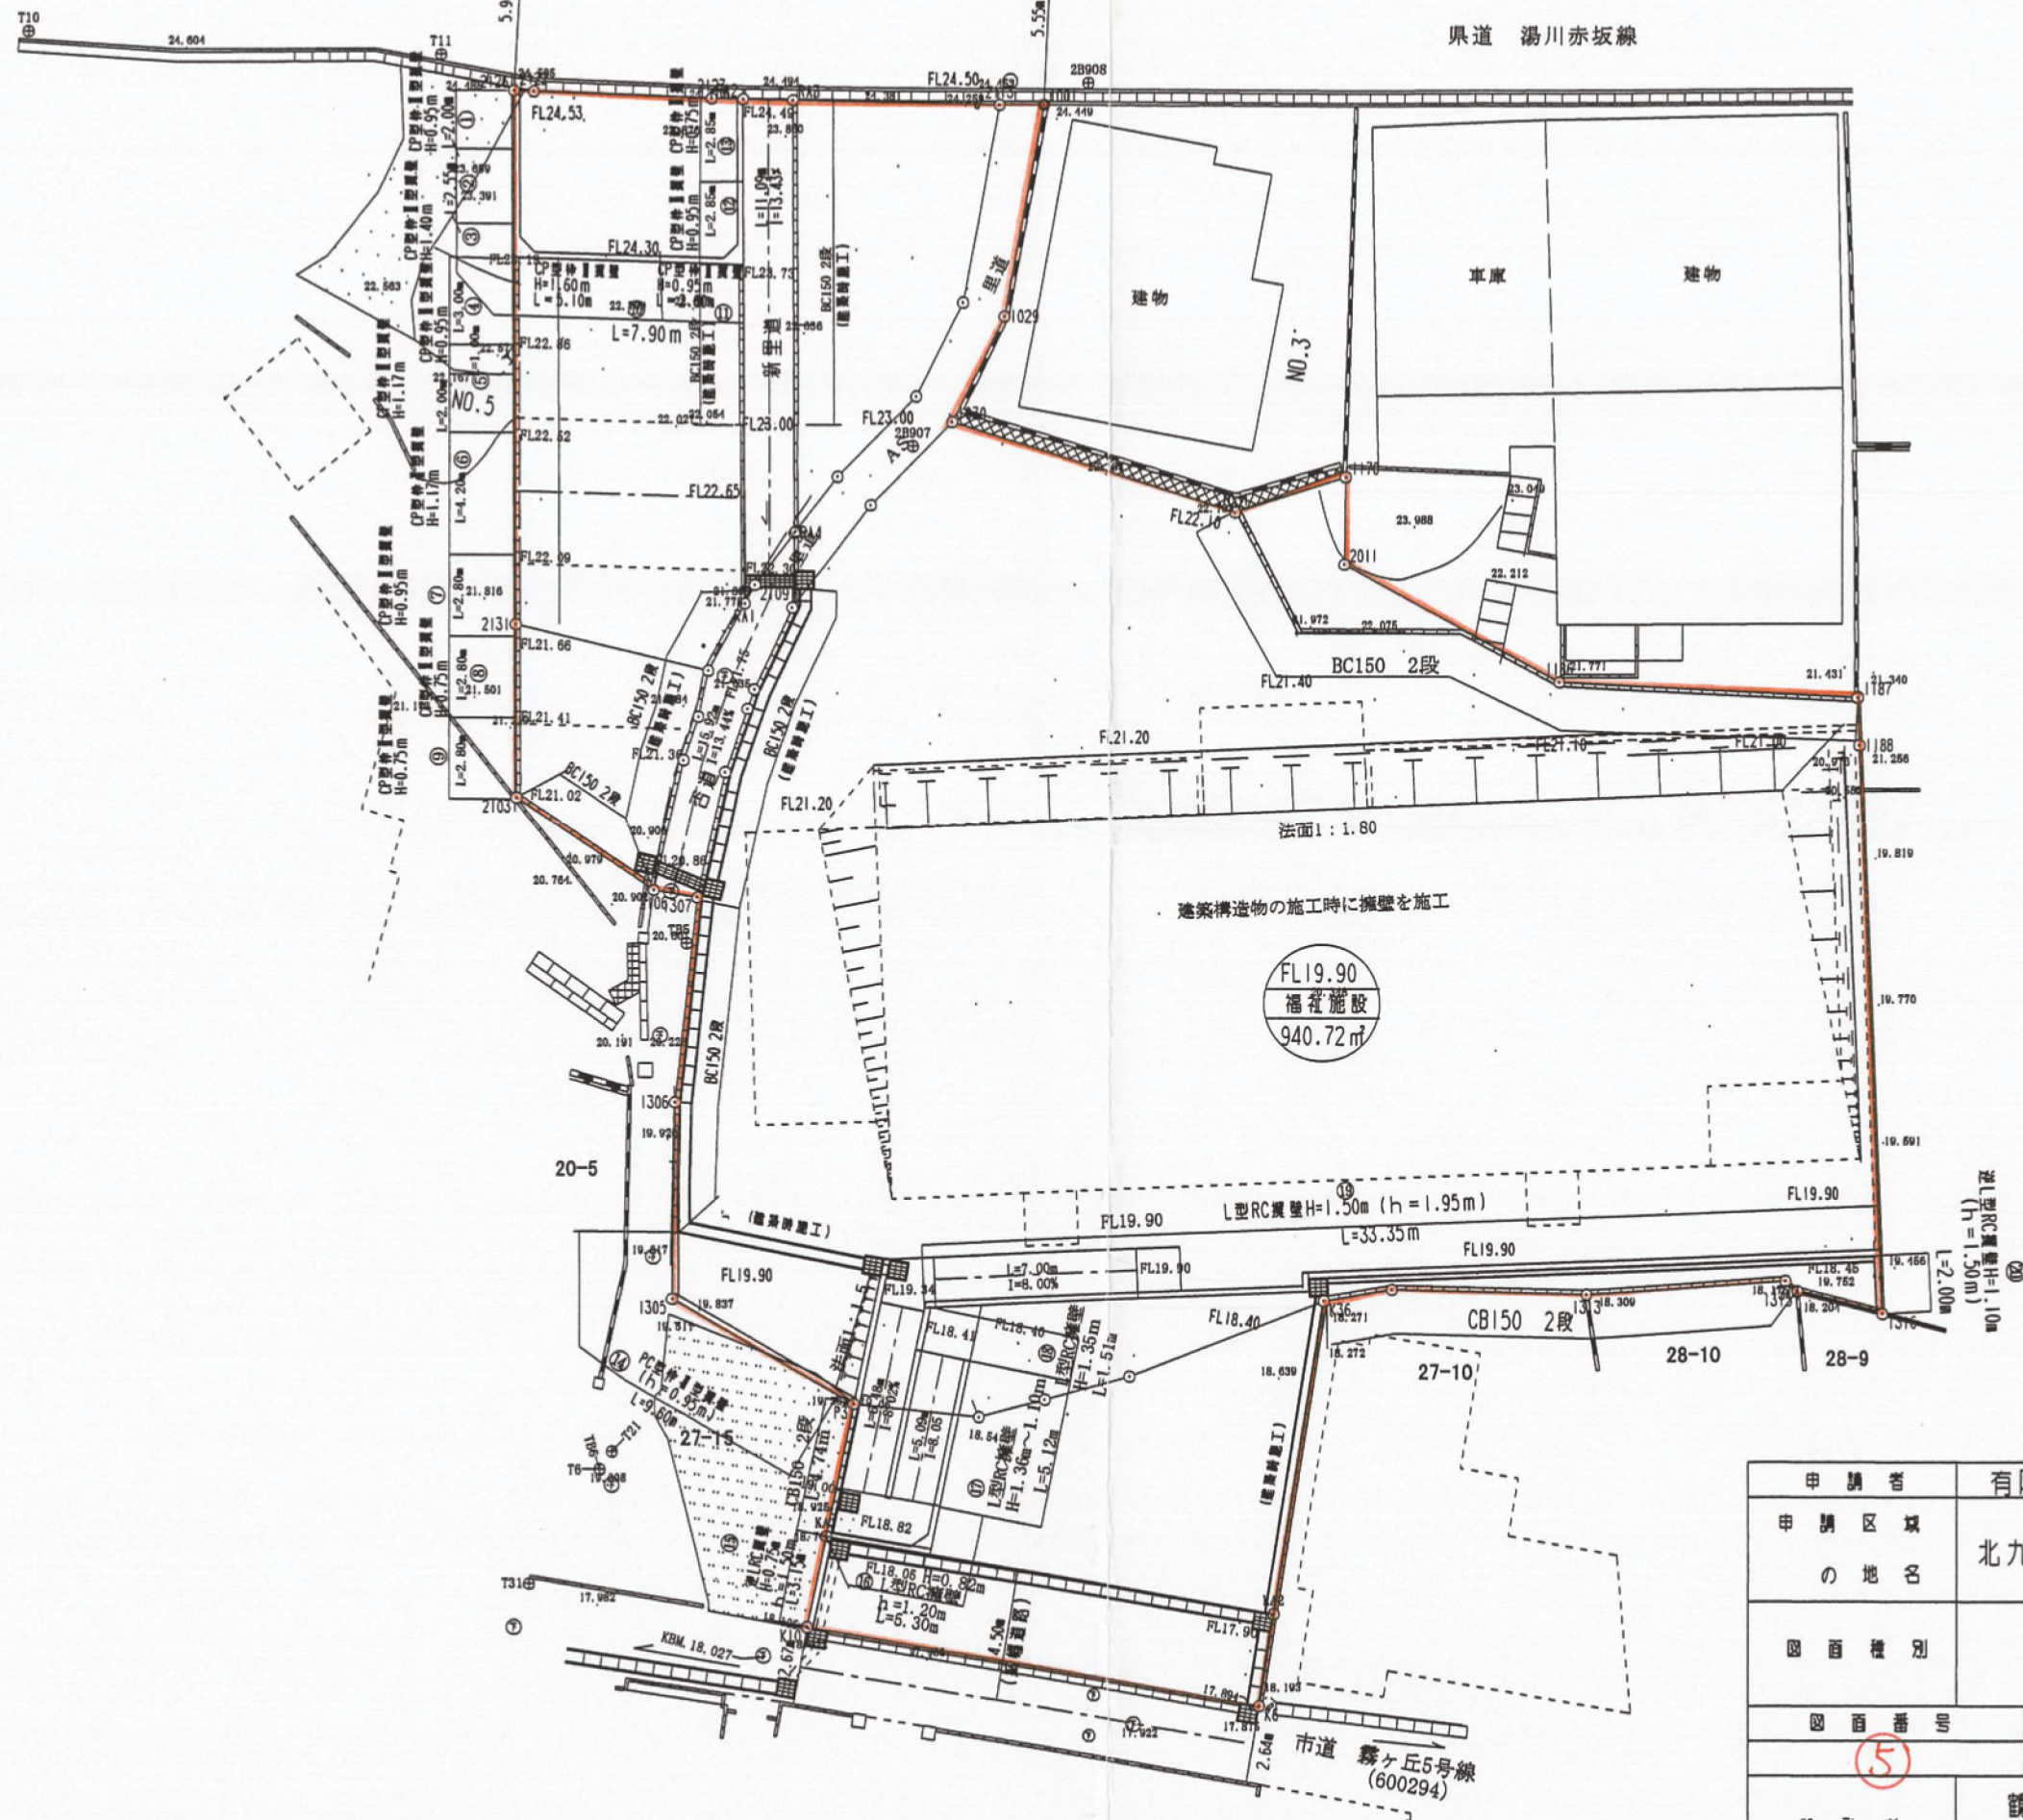


土地利用計画平面図

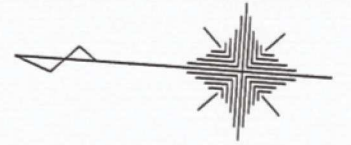

竣工図

申請者	有限会社 ケアサプライ小倉		
申請区域 の地名	北九州市小倉北区霧ヶ丘三丁目25番ほか		
図面種別	土地利用計画平面図		
図面番号	縮尺	設計年月日	
(5)	1/250	平成28年5月17日	
設計者	鶴丸土地家屋調査士事務所 土地家屋調査士 鶴丸 政 勝 093-692-8033		