


所在地	北九州市小倉北区寿山町506-1
面積	1550.43 m ²
戸数・人工	15戸×3.5=52人
駐車場	28台/15戸=186%
開発道路	北九州市帰属
関する区域	北九州市帰属
清掃施設	ゴミ置き場 開発者管理
水道	公営水道に接続
汚水、雑排水	公共下水道に放流
雨水	道路側溝に放流

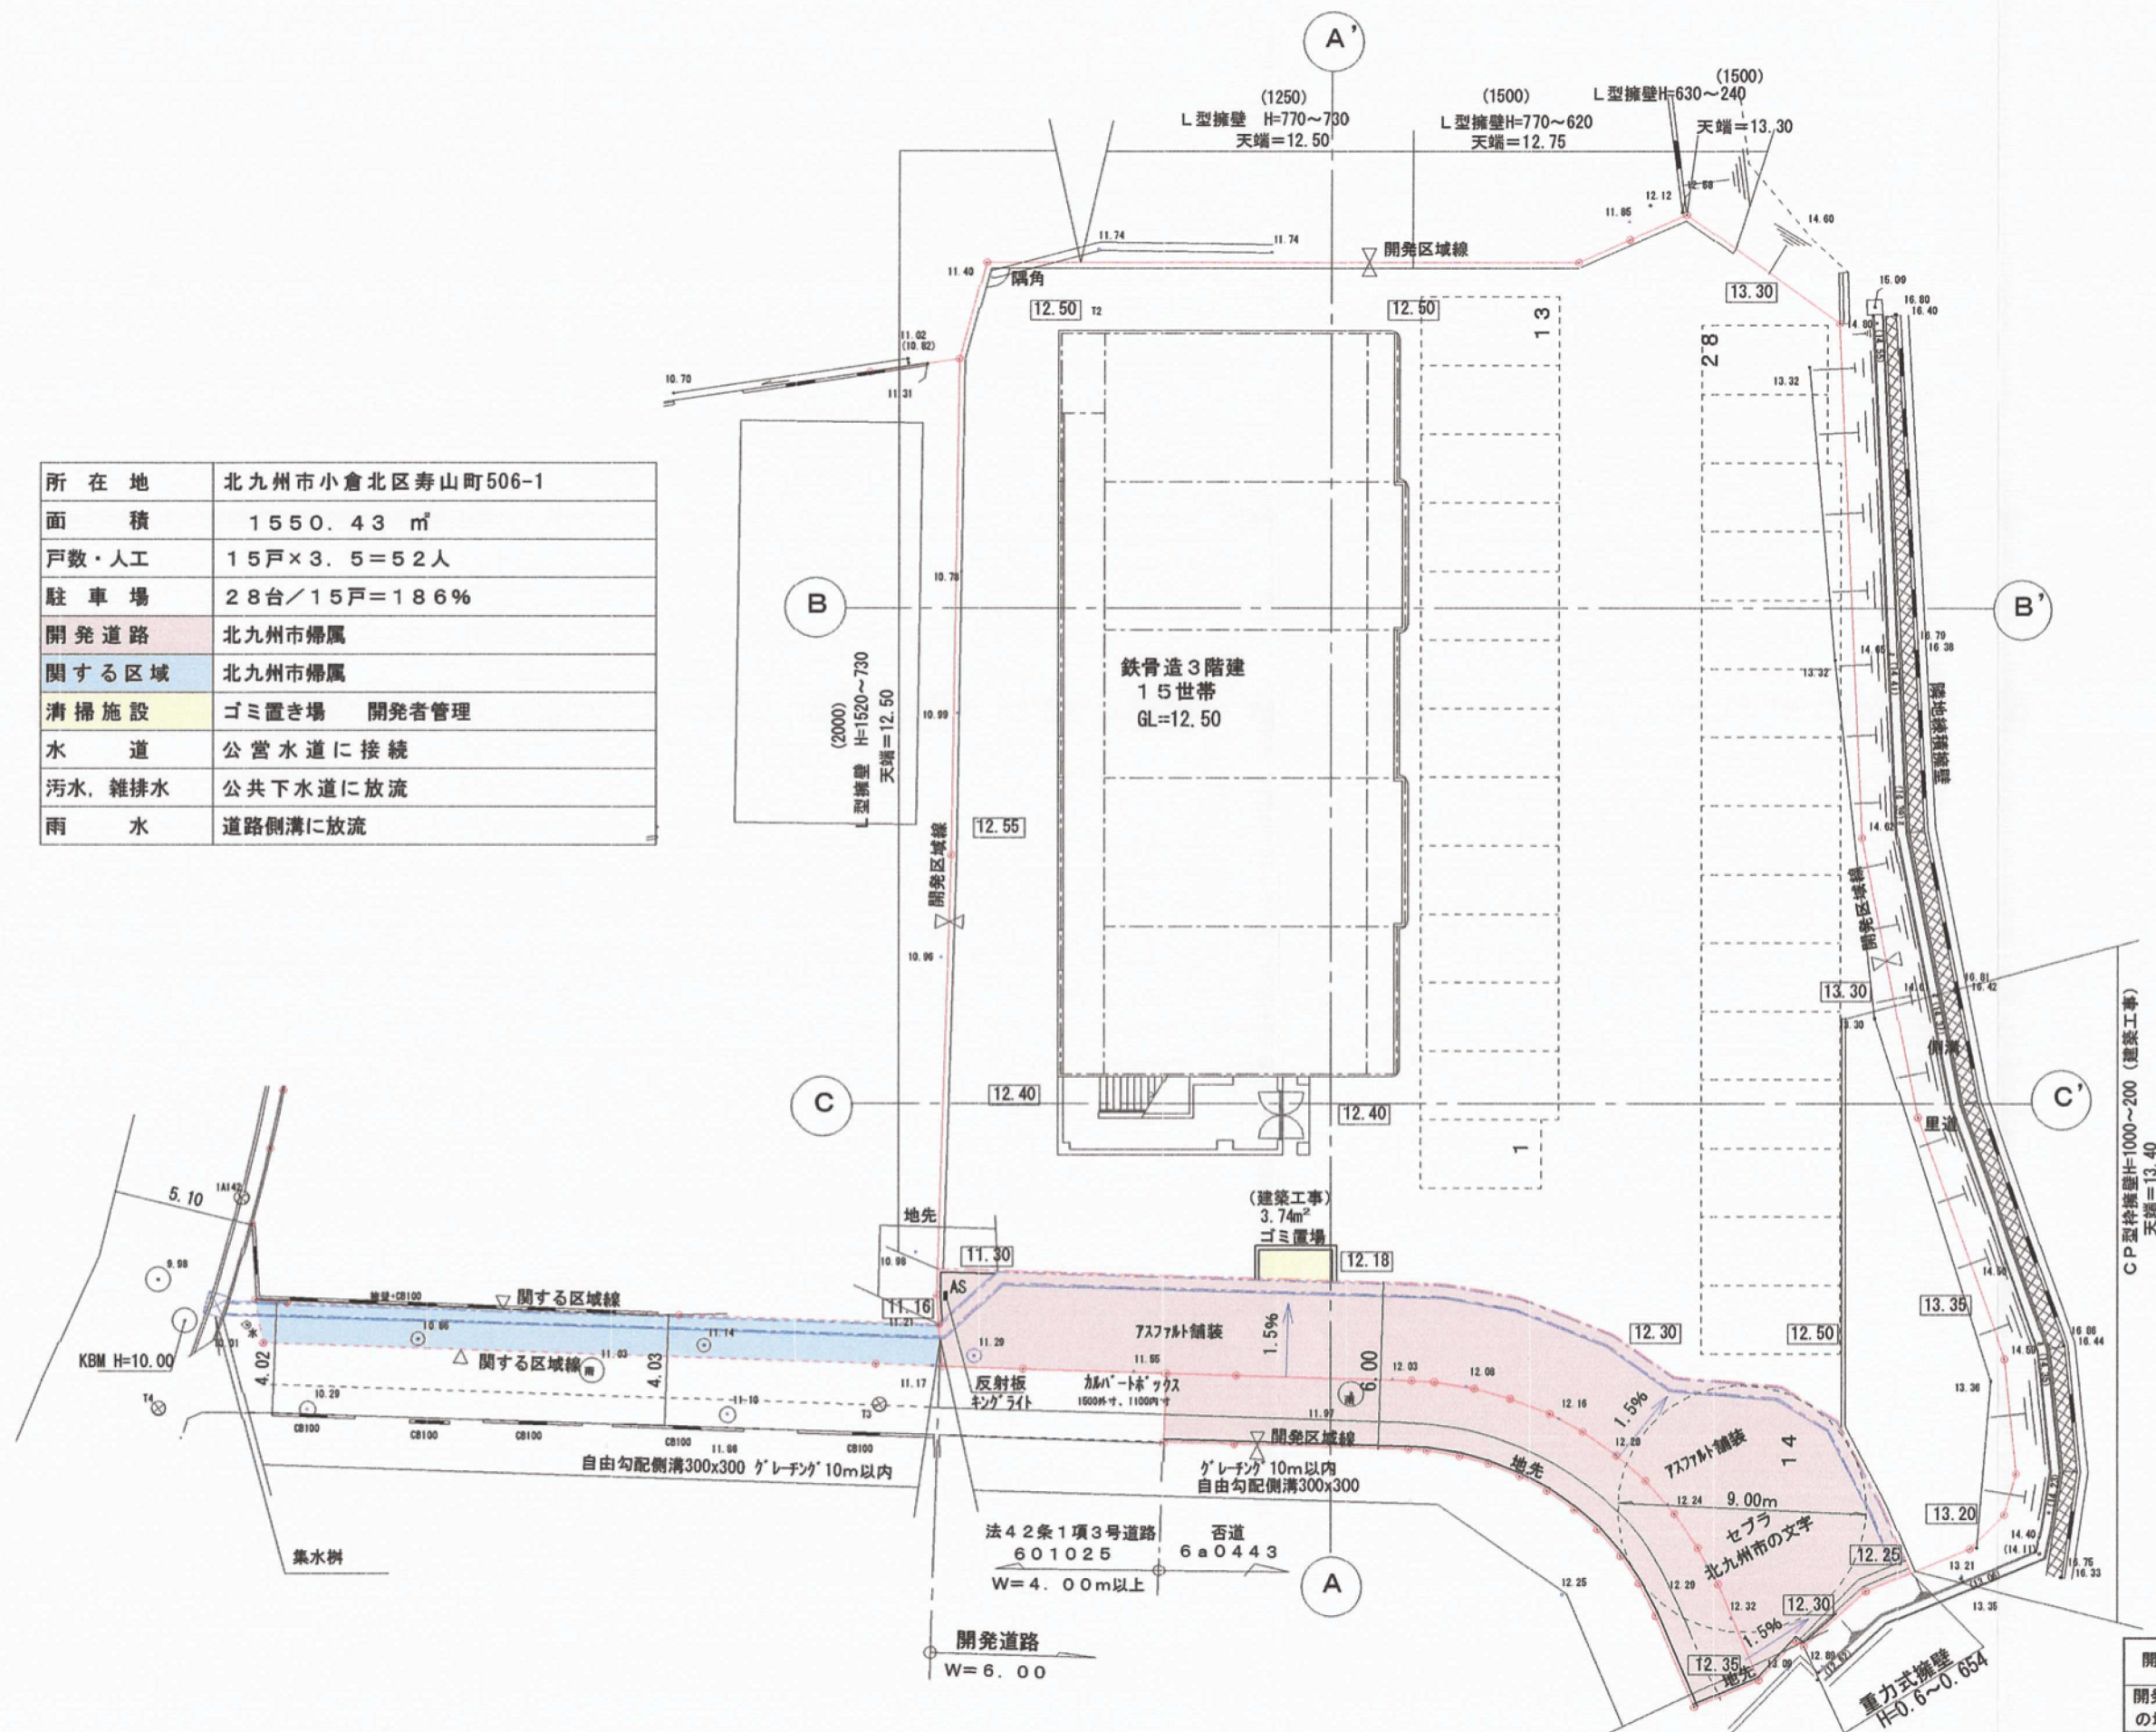

竣工図面

開発者	夏山 正博	
開発区域の地名	北九州市小倉北区寿山町506-1ほか	
図面種別	土地利用計画平面図	
図面番号	縮尺	設計年月日
6	1/250	平成29年11月27日
設計者	北九州市小倉小倉北区足立2丁目5-29-111 (株)星和設計コンサルト 柿田 日出夫 TEL. 093-932-1156	