


土地利用計画平面図 縮尺 A1版：S=1/250 A3版：S=1/500

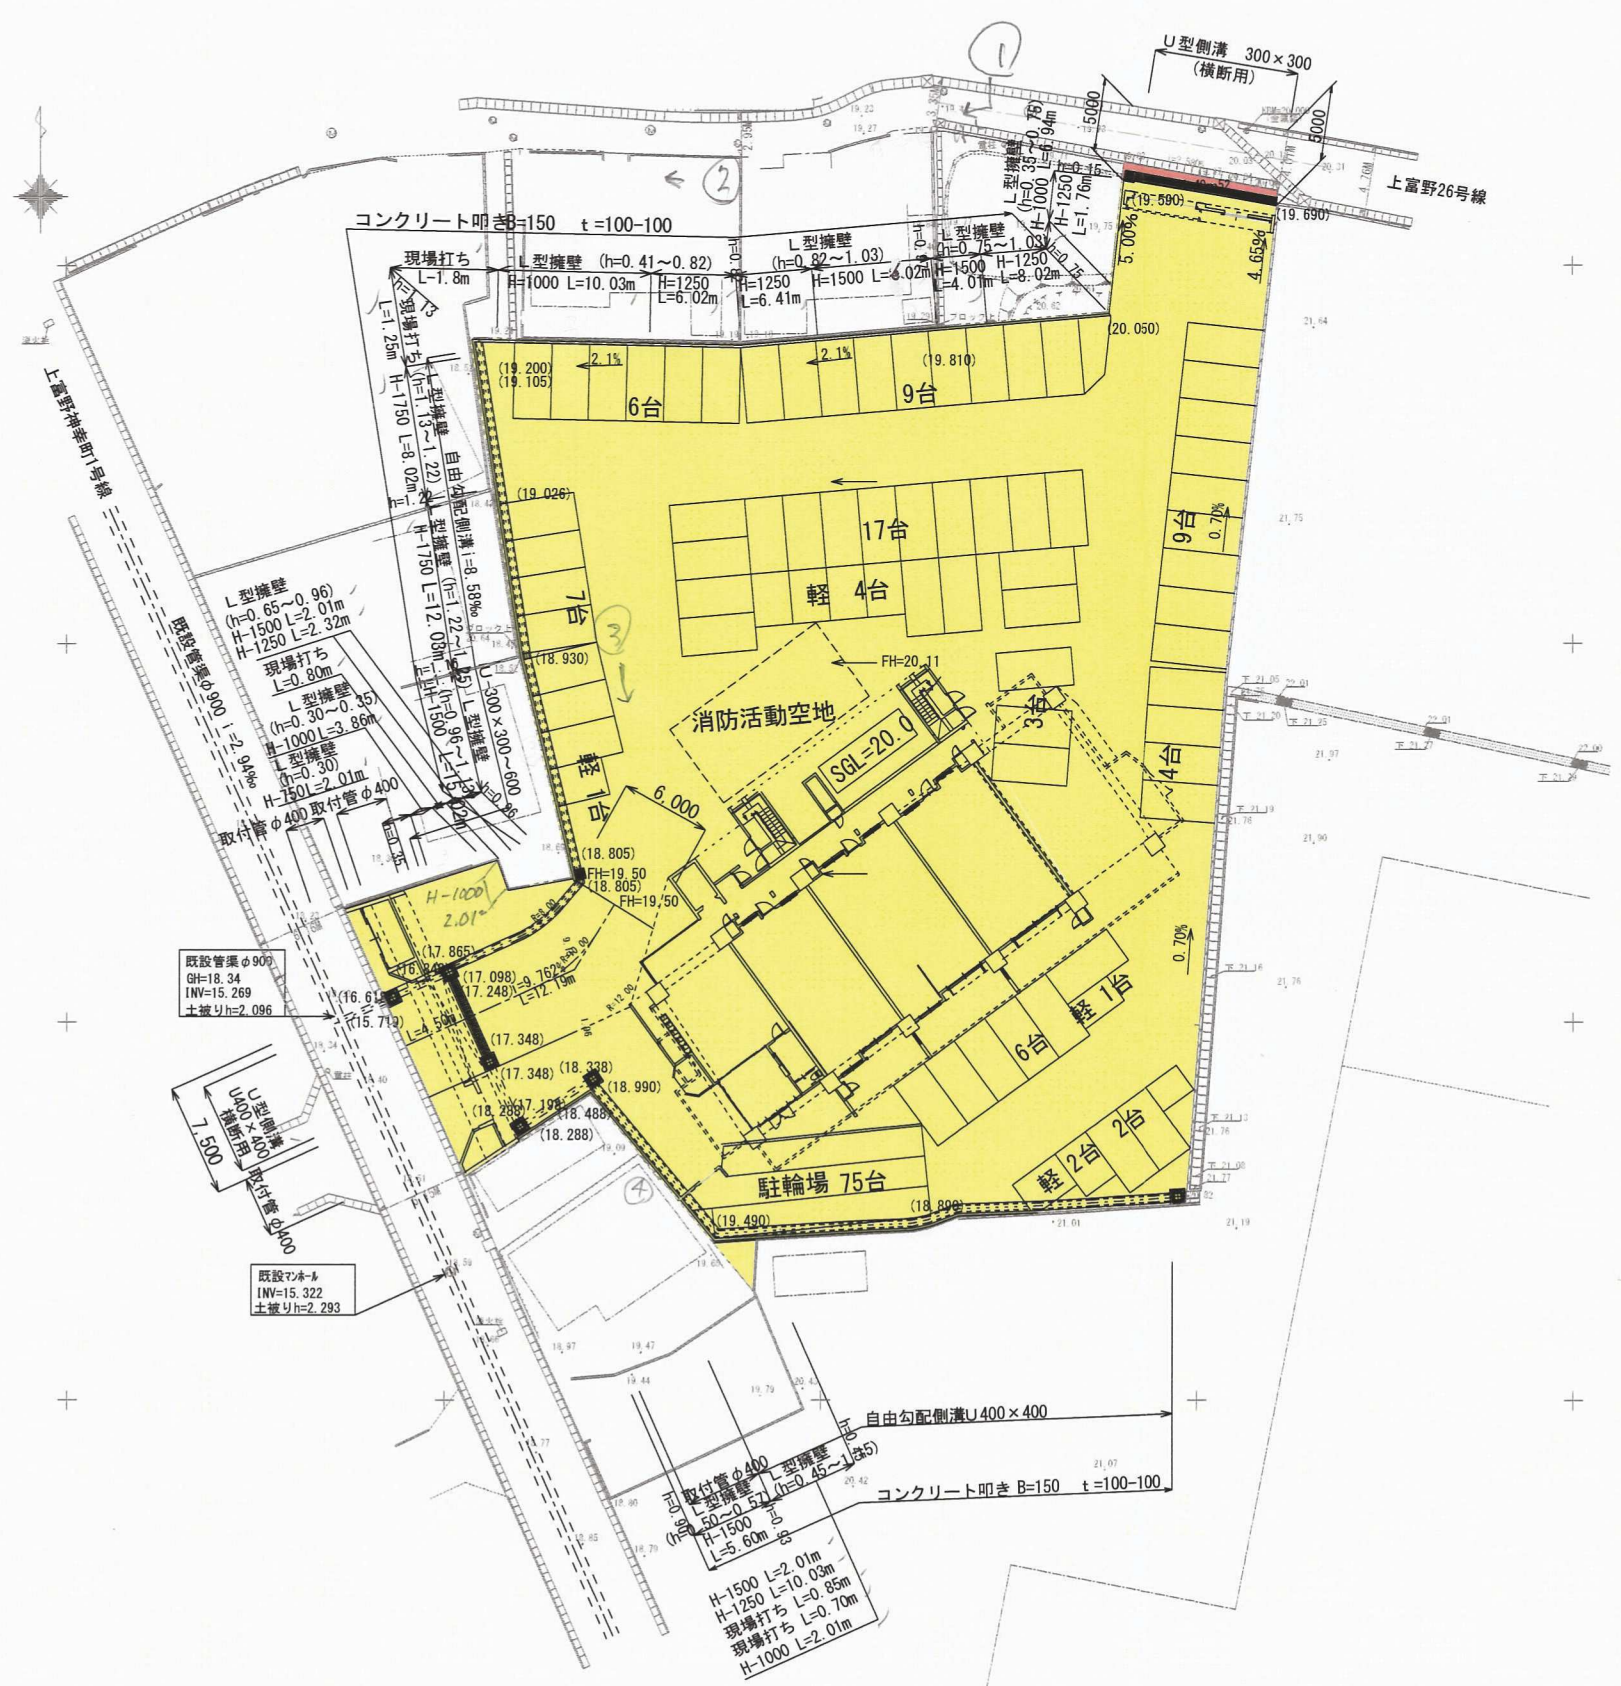

土地利用計画表

施設名称	面積 (㎡)	坪数	比率 (%)
施工面積	2,950.37	892.48	100.00
公共施設			
セットバック	11.47	3.47	0.39
マンション用地その他	2,938.90	889.01	99.61

※ゴミ置場は建築工事にて設置。

マンション 14階・RC造り・65世帯
建築面積 : 558.12m²
床面積 : 6,440.03m²

竣工図

開発者	北九州市門司区黄金町3番4-102号 株式会社 なかやしき TEL 093-581-5300		
開発区域 の地名	北九州市小倉北区上富野二丁目104番5 ほか		
図面 種別	土地利用計画平面図		
図面番号	縮尺	設計年月日	
6 / 19	A1版：S=1/250 A3版：S=1/500	平成 29 年 7 月 日	
設計者	北九州市小倉北区大門2丁目1番20号 巧建総合設計 園井ひろし TEL 093-582-4234		

29119