
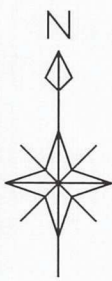


# 土地利用竣工図

S=1:250

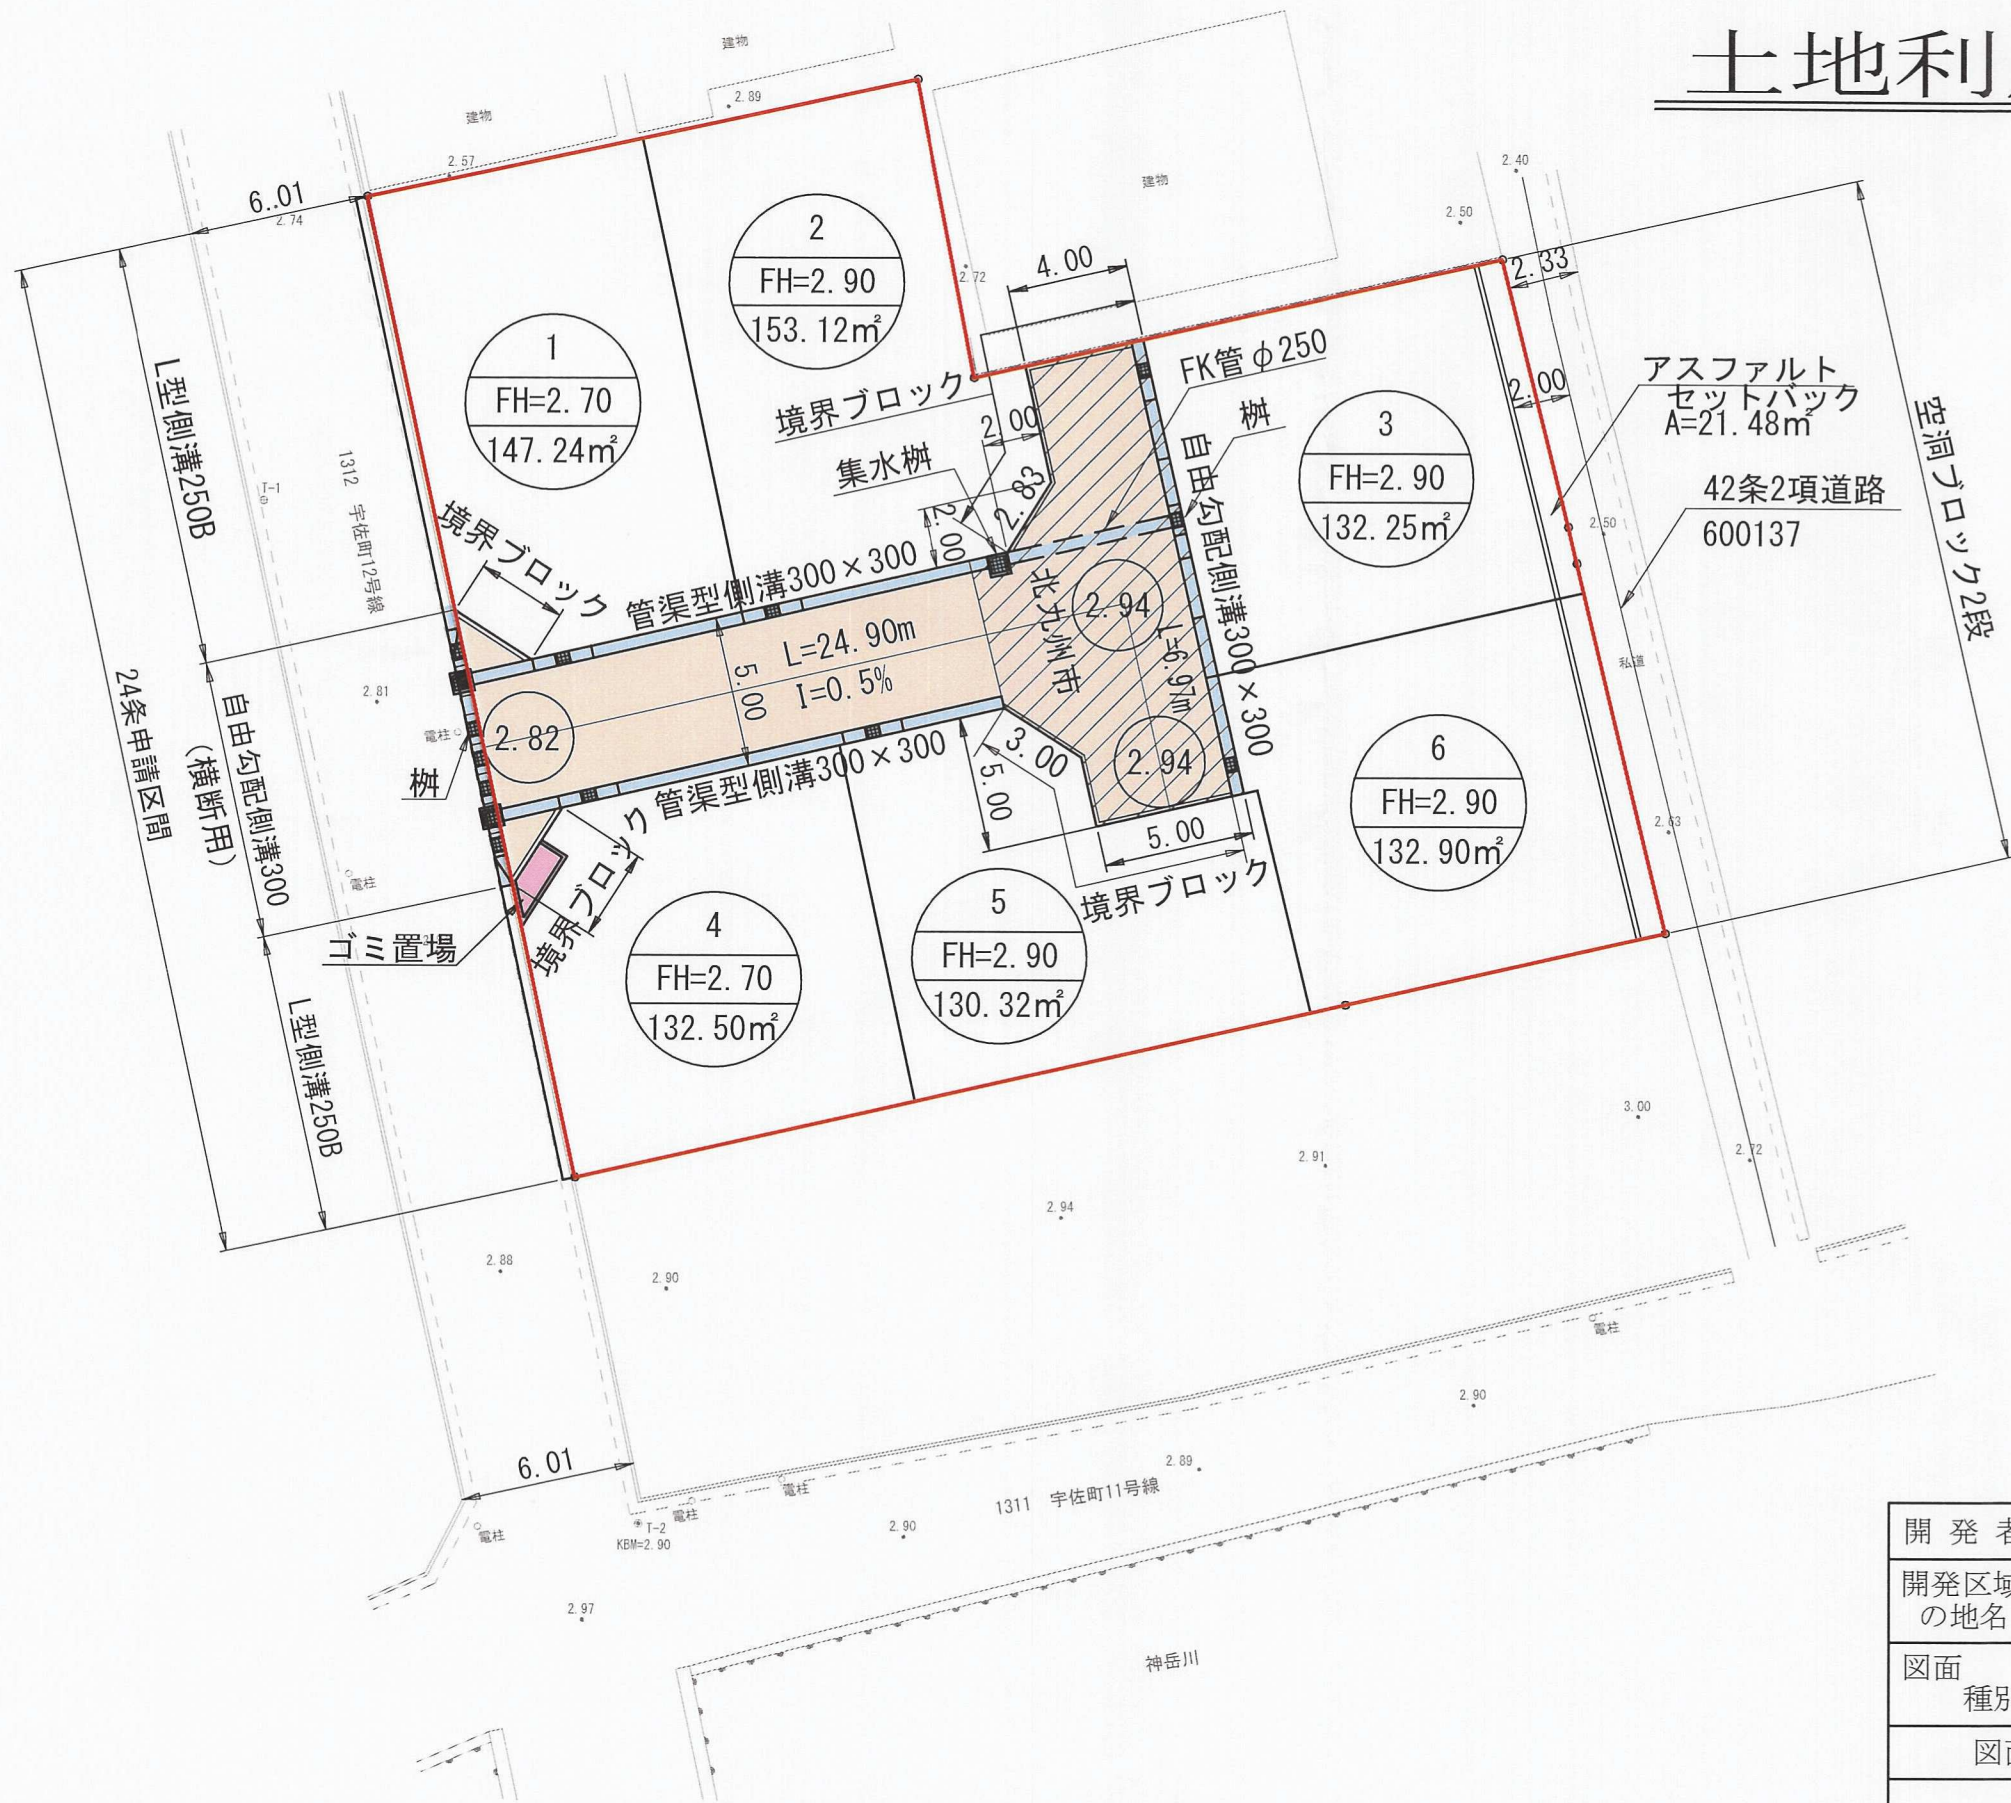

## 凡 例

	開発区域境界
	道 路
	ごみ置場
	側 溝、枡

## 竣 工 図

開 発 者	TEL 093-571-1555 東宝ホーム株式会社		
開発区域 の地名	北九州市小倉北区宇佐町二丁目13番11外		
図面 種別	土 地 利 用 竣 工 図		
図面番号		縮 尺	設計年月日
6		S=1:250	R2. 5. 7
設計者	北九州市小倉北区馬借三丁目3番37号 (有)高尾設計事務所 TEL 093-511-4067 氏名 高 尾 容 旦		