
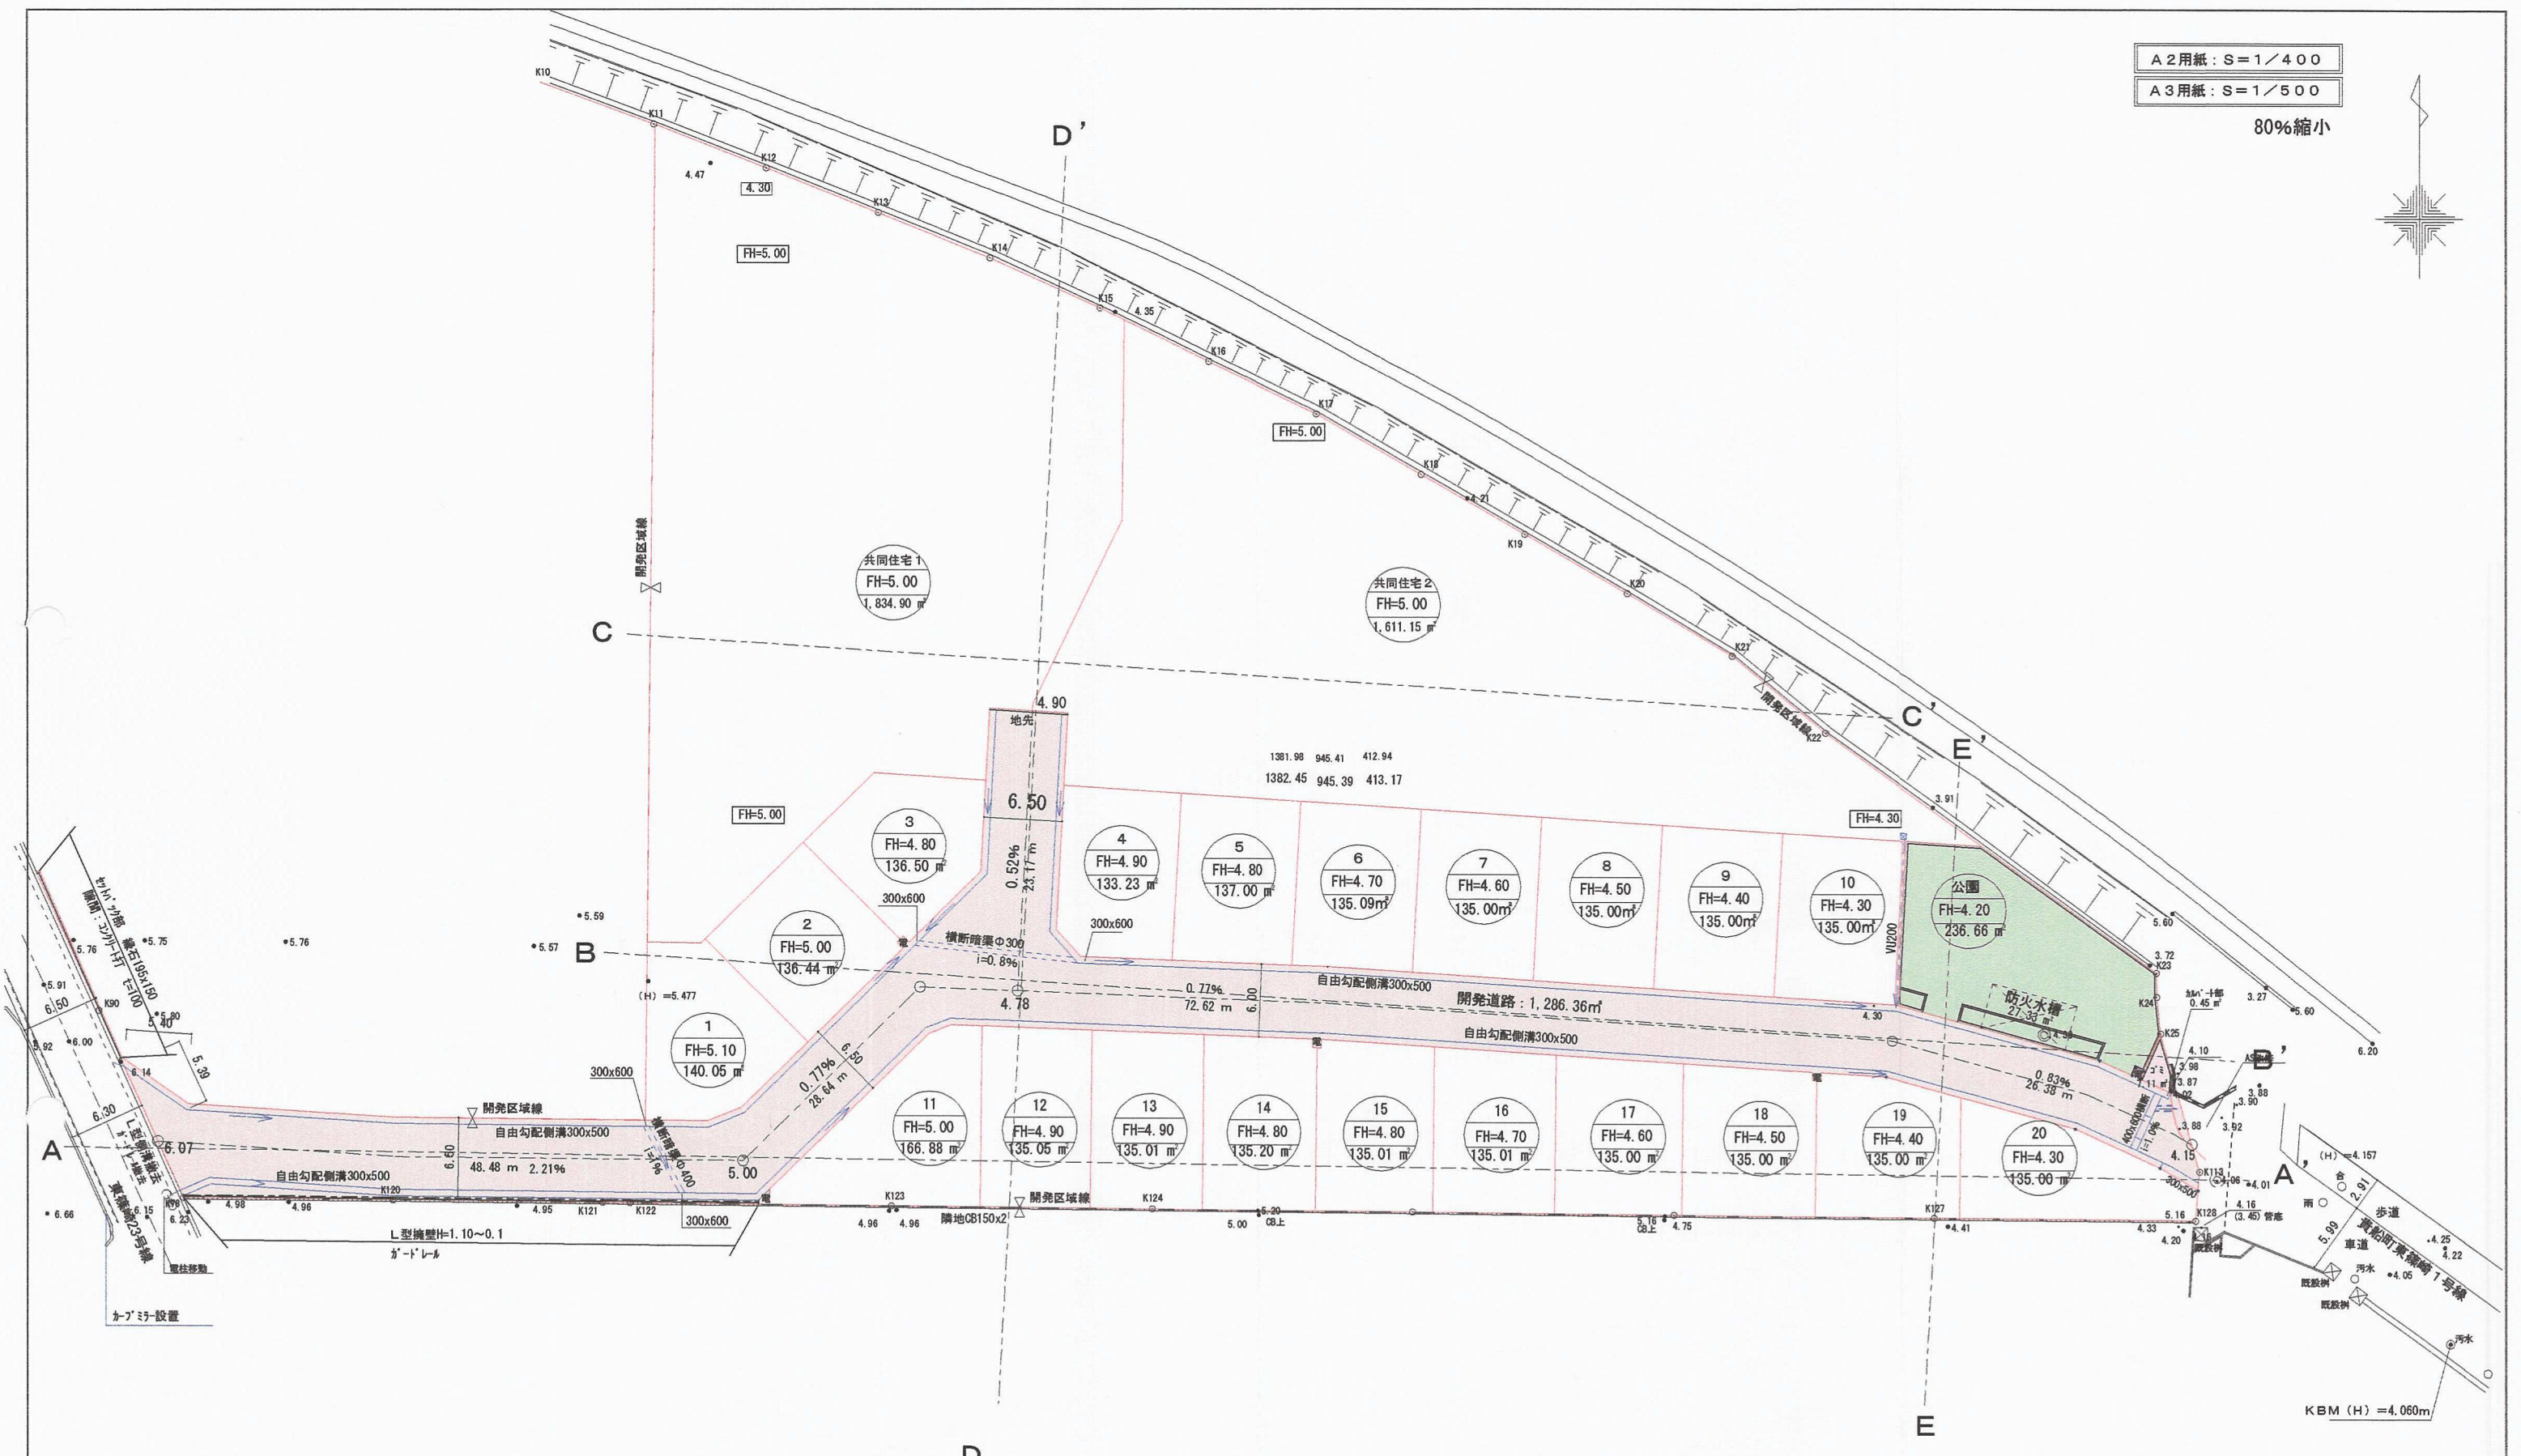


A2用紙: S=1/400
A3用紙: S=1/500

80%縮小

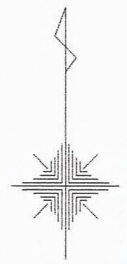

竣工図 26141

	面積 (㎡)	比 (%)
宅地	2,740.34	35.39
共同住宅用	3,446.06	44.50
道路+電柱	1,286.36	16.61
公園	236.66	3.06
防火水槽	27.33	0.35
ゴミ置場	7.11	0.09
全体面積	7,743.86	100.00

開発者	株式会社 川口興産	
開発区域の地名	北九州市小倉北区東篠崎三丁目191番15ほか	
図面種別	土地利用計画平面図	
図面番号	縮尺	設計年月日
5	図示	平成27年4月10日
設計者	北九州市小倉小倉北区足立2丁目5-29-111 (株) 星和設計コンサルタント 柿田 日出夫 TEL 093-932-1156	