
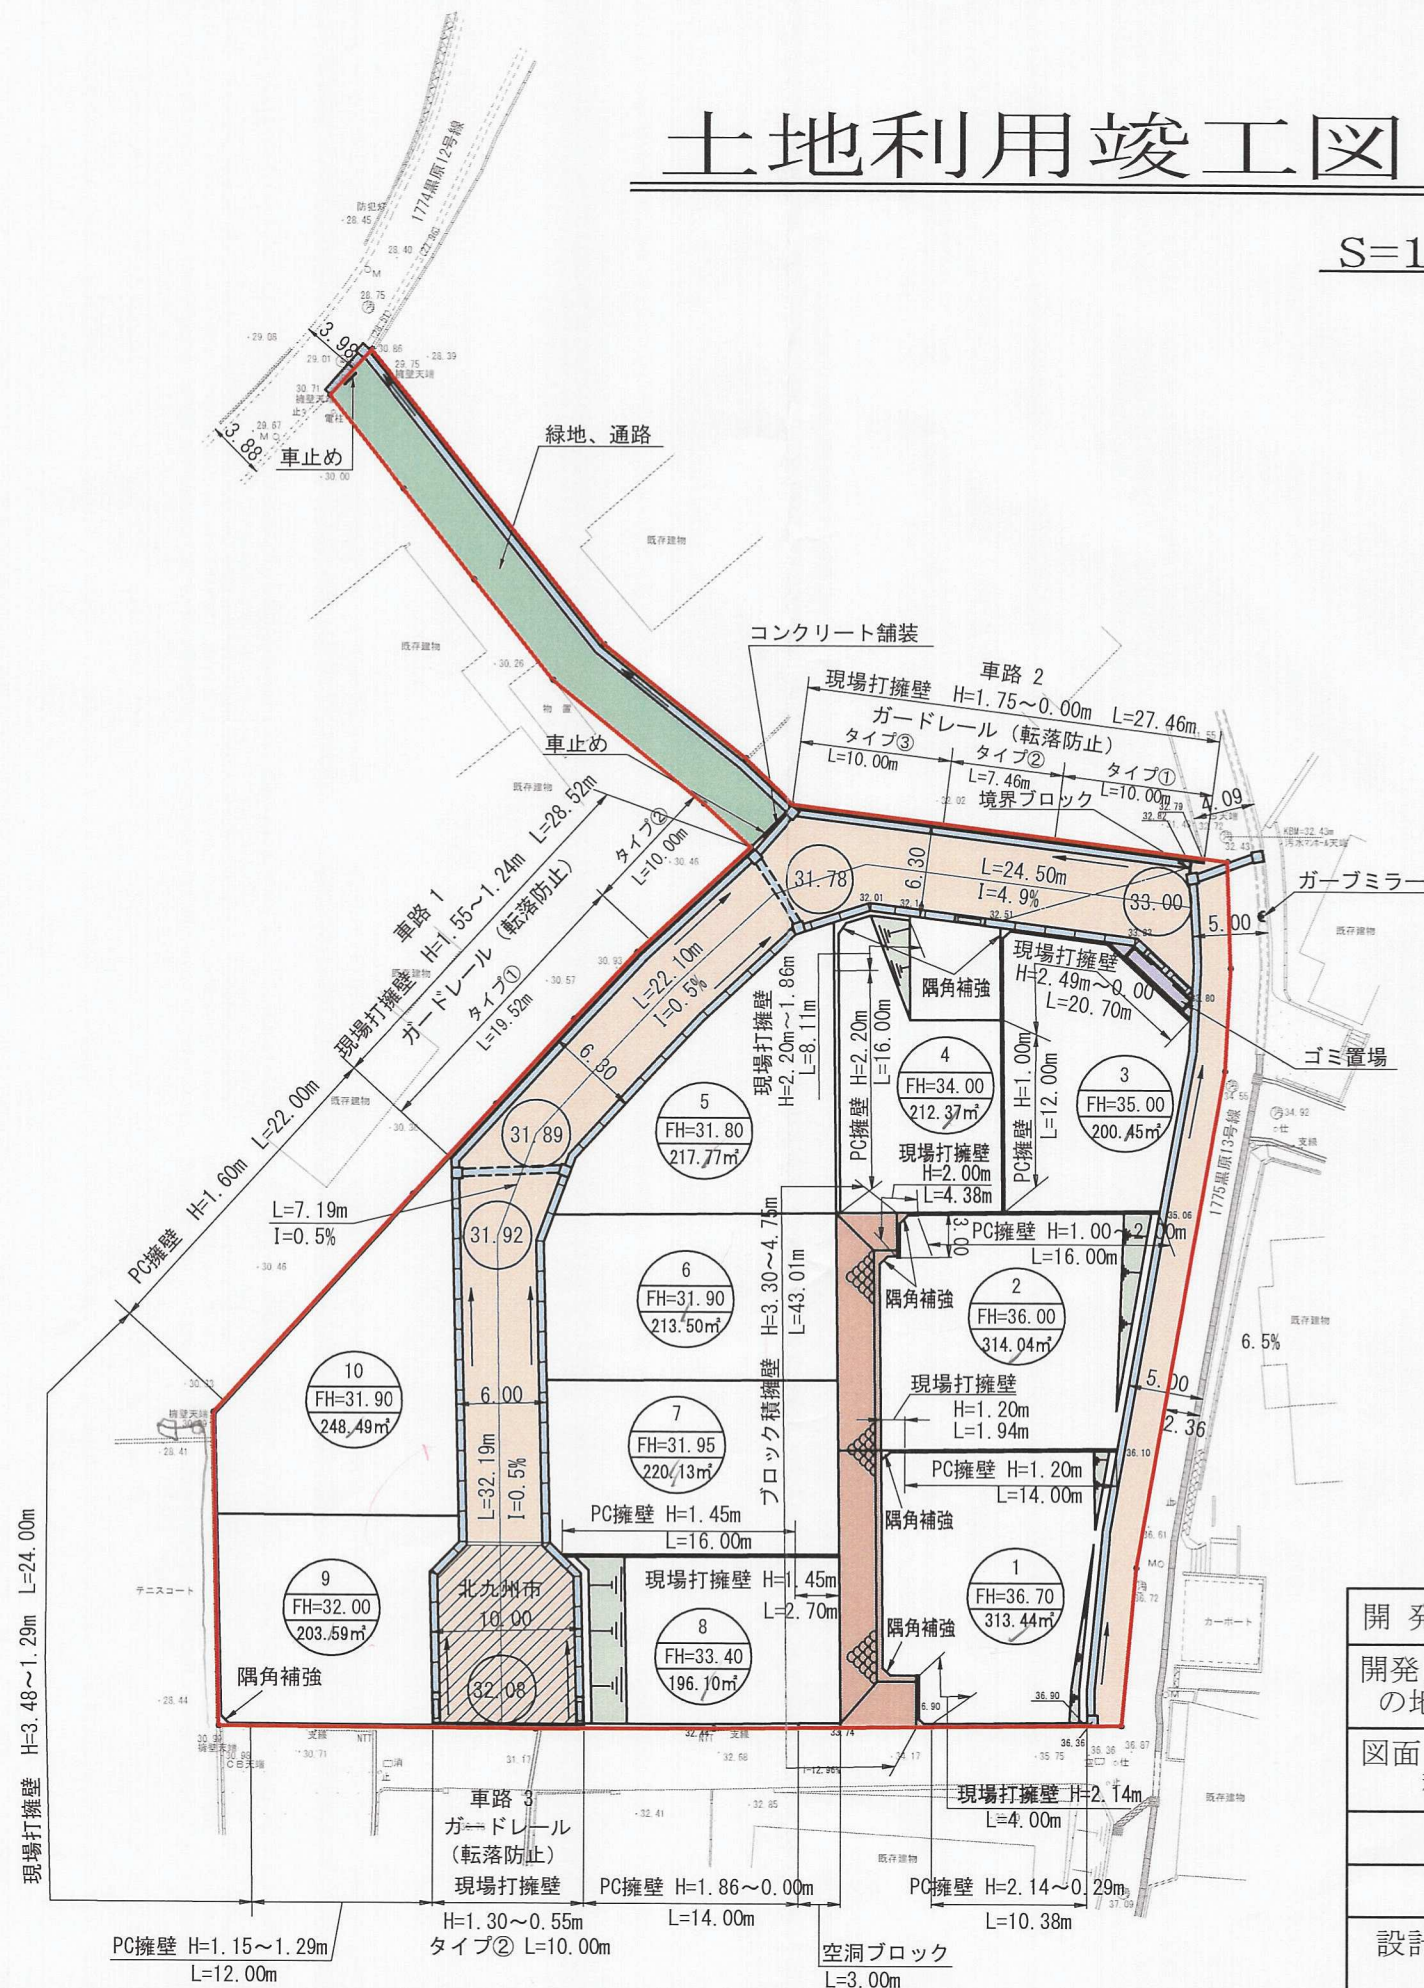


# 土地利用竣工図

S=1:500

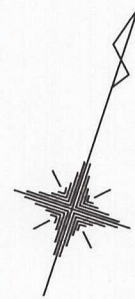

## 凡 例

	開発区域境界
	道 路
	緑 地
	ごみ置場
	側 溝、樹
	PC、現場打擁壁
	法 面
	石 積 擁 壁

## 竣 工 図

開 発 者	TEL 093-952-6266	有限会社 住 販
開発区域 の地名	北九州市小倉北区黒原二丁目141番3外	
図面 種別	土 地 利 用 竣 工 図	
図面番号	縮 尺	設計年月日
6	S=1:500	R1. 10. 31
設計者	北九州市小倉北区馬借三丁目3番37号 (有)高尾設計事務所 TEL 093-511-4067 氏名 高尾 容 旦	