
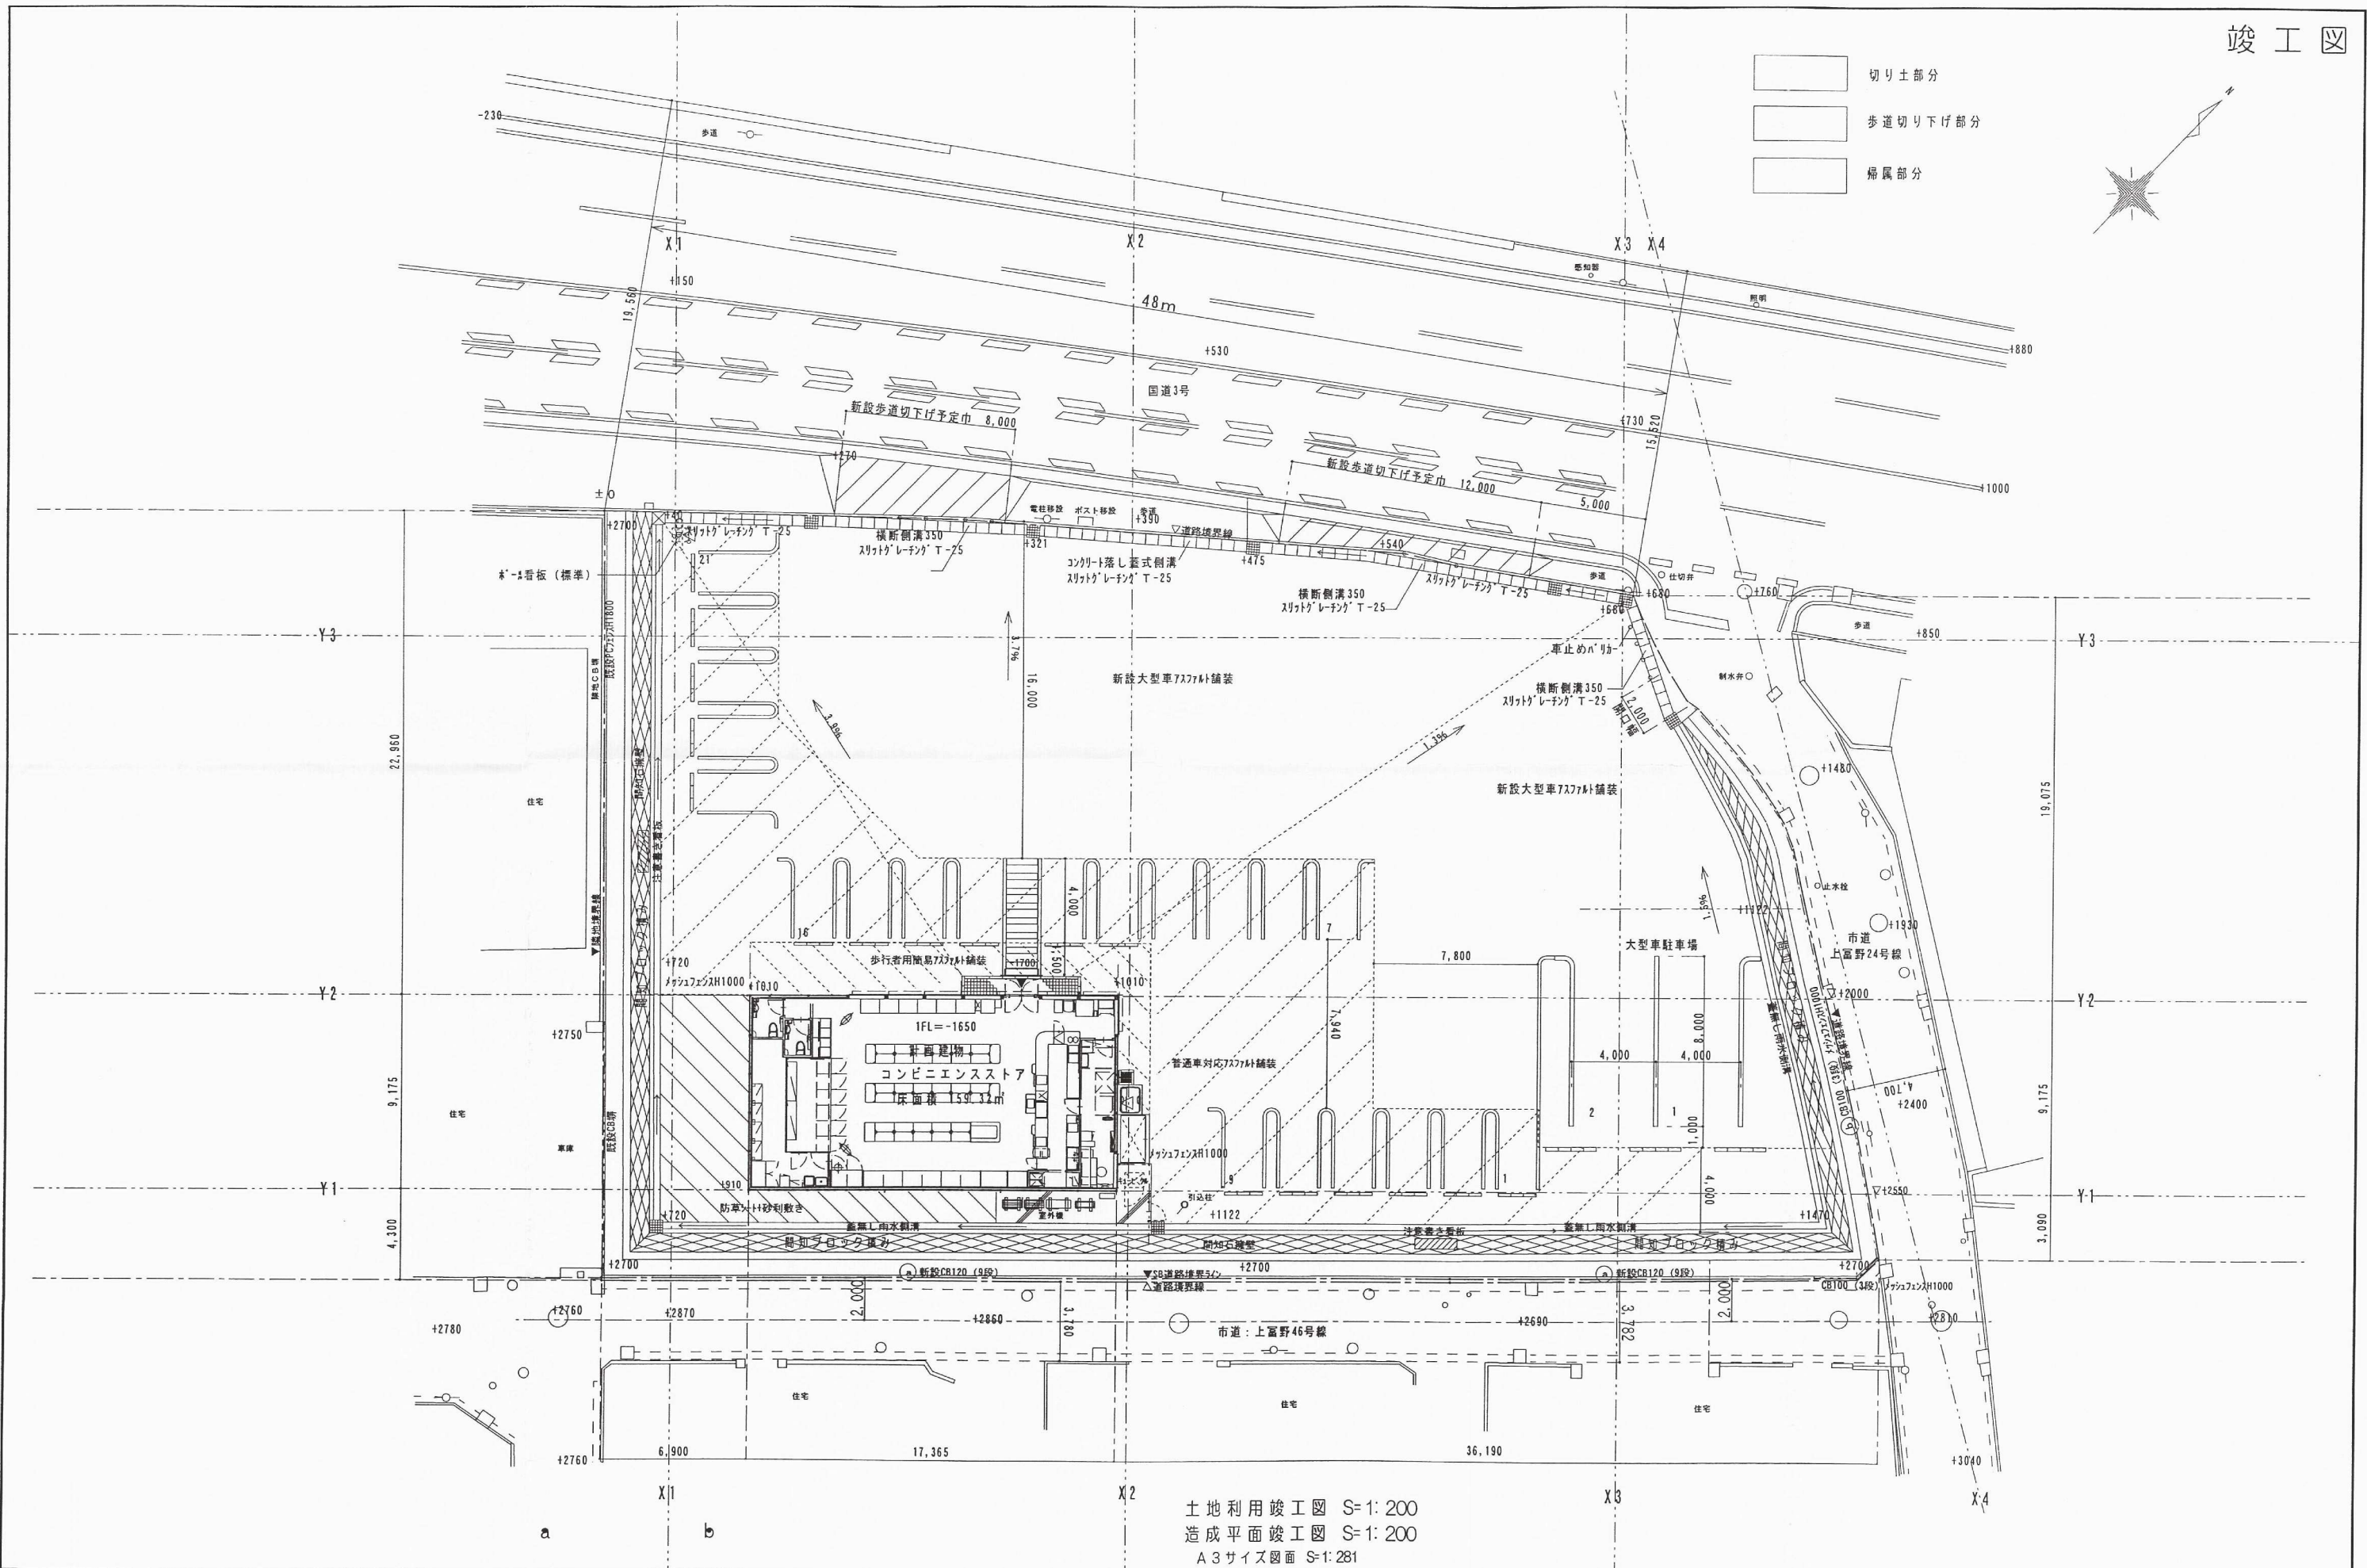


- 切り土部分
- 歩道切り下げ部分
- 帰属部分

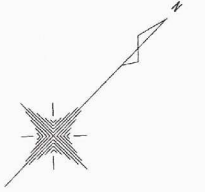

土地利用竣工図 S=1:200
造成平面竣工図 S=1:200
A3サイズ図面 S=1:281

特記事項

長尾時男 一級建築士事務所

北九州市八幡西区豊后崎 7-37 TEL(093) 644-5107 FAX(093) 644-5108
1級建築士 第120890号 長尾時男

仮称F.M.小倉上富野店 造成工事

設計図

図面番号
A-05

図面	土地利用竣工図	造成平面竣工図	平成24年	設計	捺印
SCALE	S=1:200	A3サイズ図面 S=1:281	11月8日	NAGAO	