

土地利用計画平面図 S=1:500
北九州市小倉北区南丘二丁目 890-1外


拡大図
S=1:200

凡 例	
	開発区域境界
	土羽工 勾配 1:1.5
	空胴ブロック積
	管渠型側溝300 F
	自由勾配側溝 300×300~500
	横断暗渠 FK管φ250
	横断暗渠 FK管φ300
	雨水枡 500×500
	流下方向
	区画境界
	宅 地
	道 路
	排水用地
	ごみ置場

1 宅地番号
12.00
計画高
敷地面積(小数点以下切捨て)

竣工図面

開 発 者	(株)小倉地研		
開発区域 の地名	北九州市小倉北区南丘二丁目 890-1外		
図面 種別	土地利用計画平面図		
図面番号		縮 尺	設計年月日
7		1:500	H30 10
設計者	北九州市小倉北区今町三丁目17番6号 (有)光洋技建 TEL (093) 591-6869 氏名 永井 正嗣		

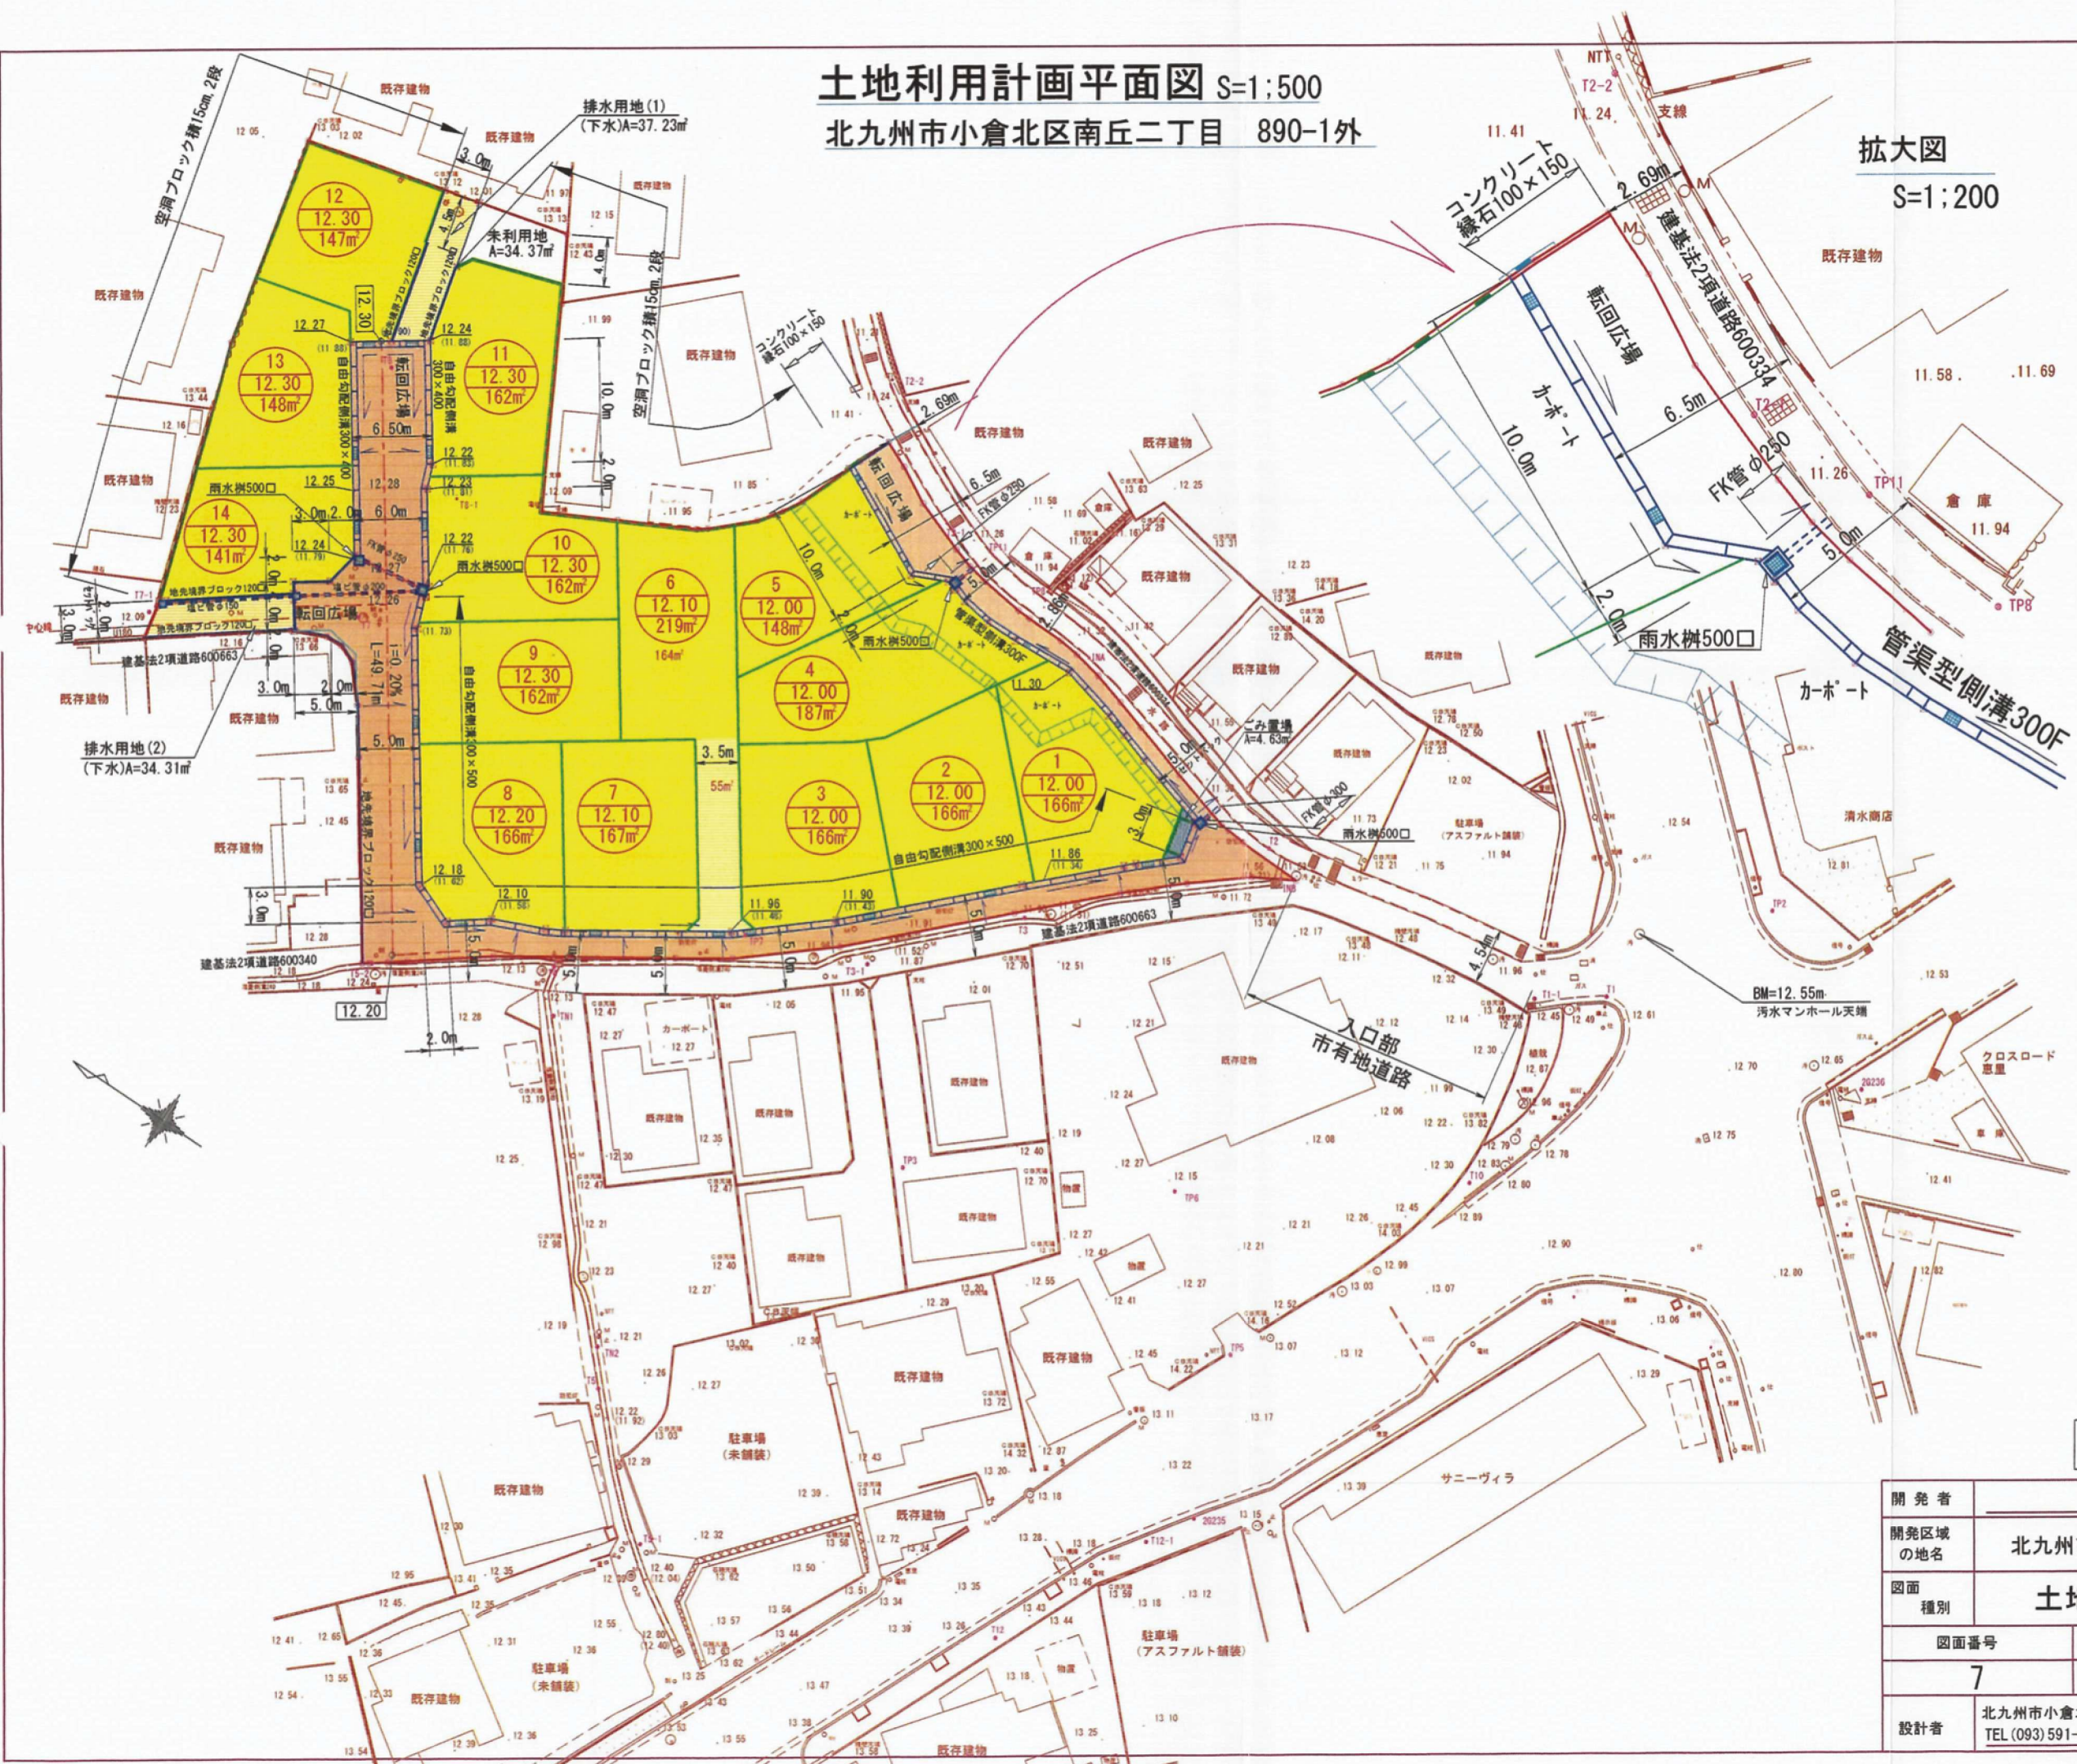

30107