

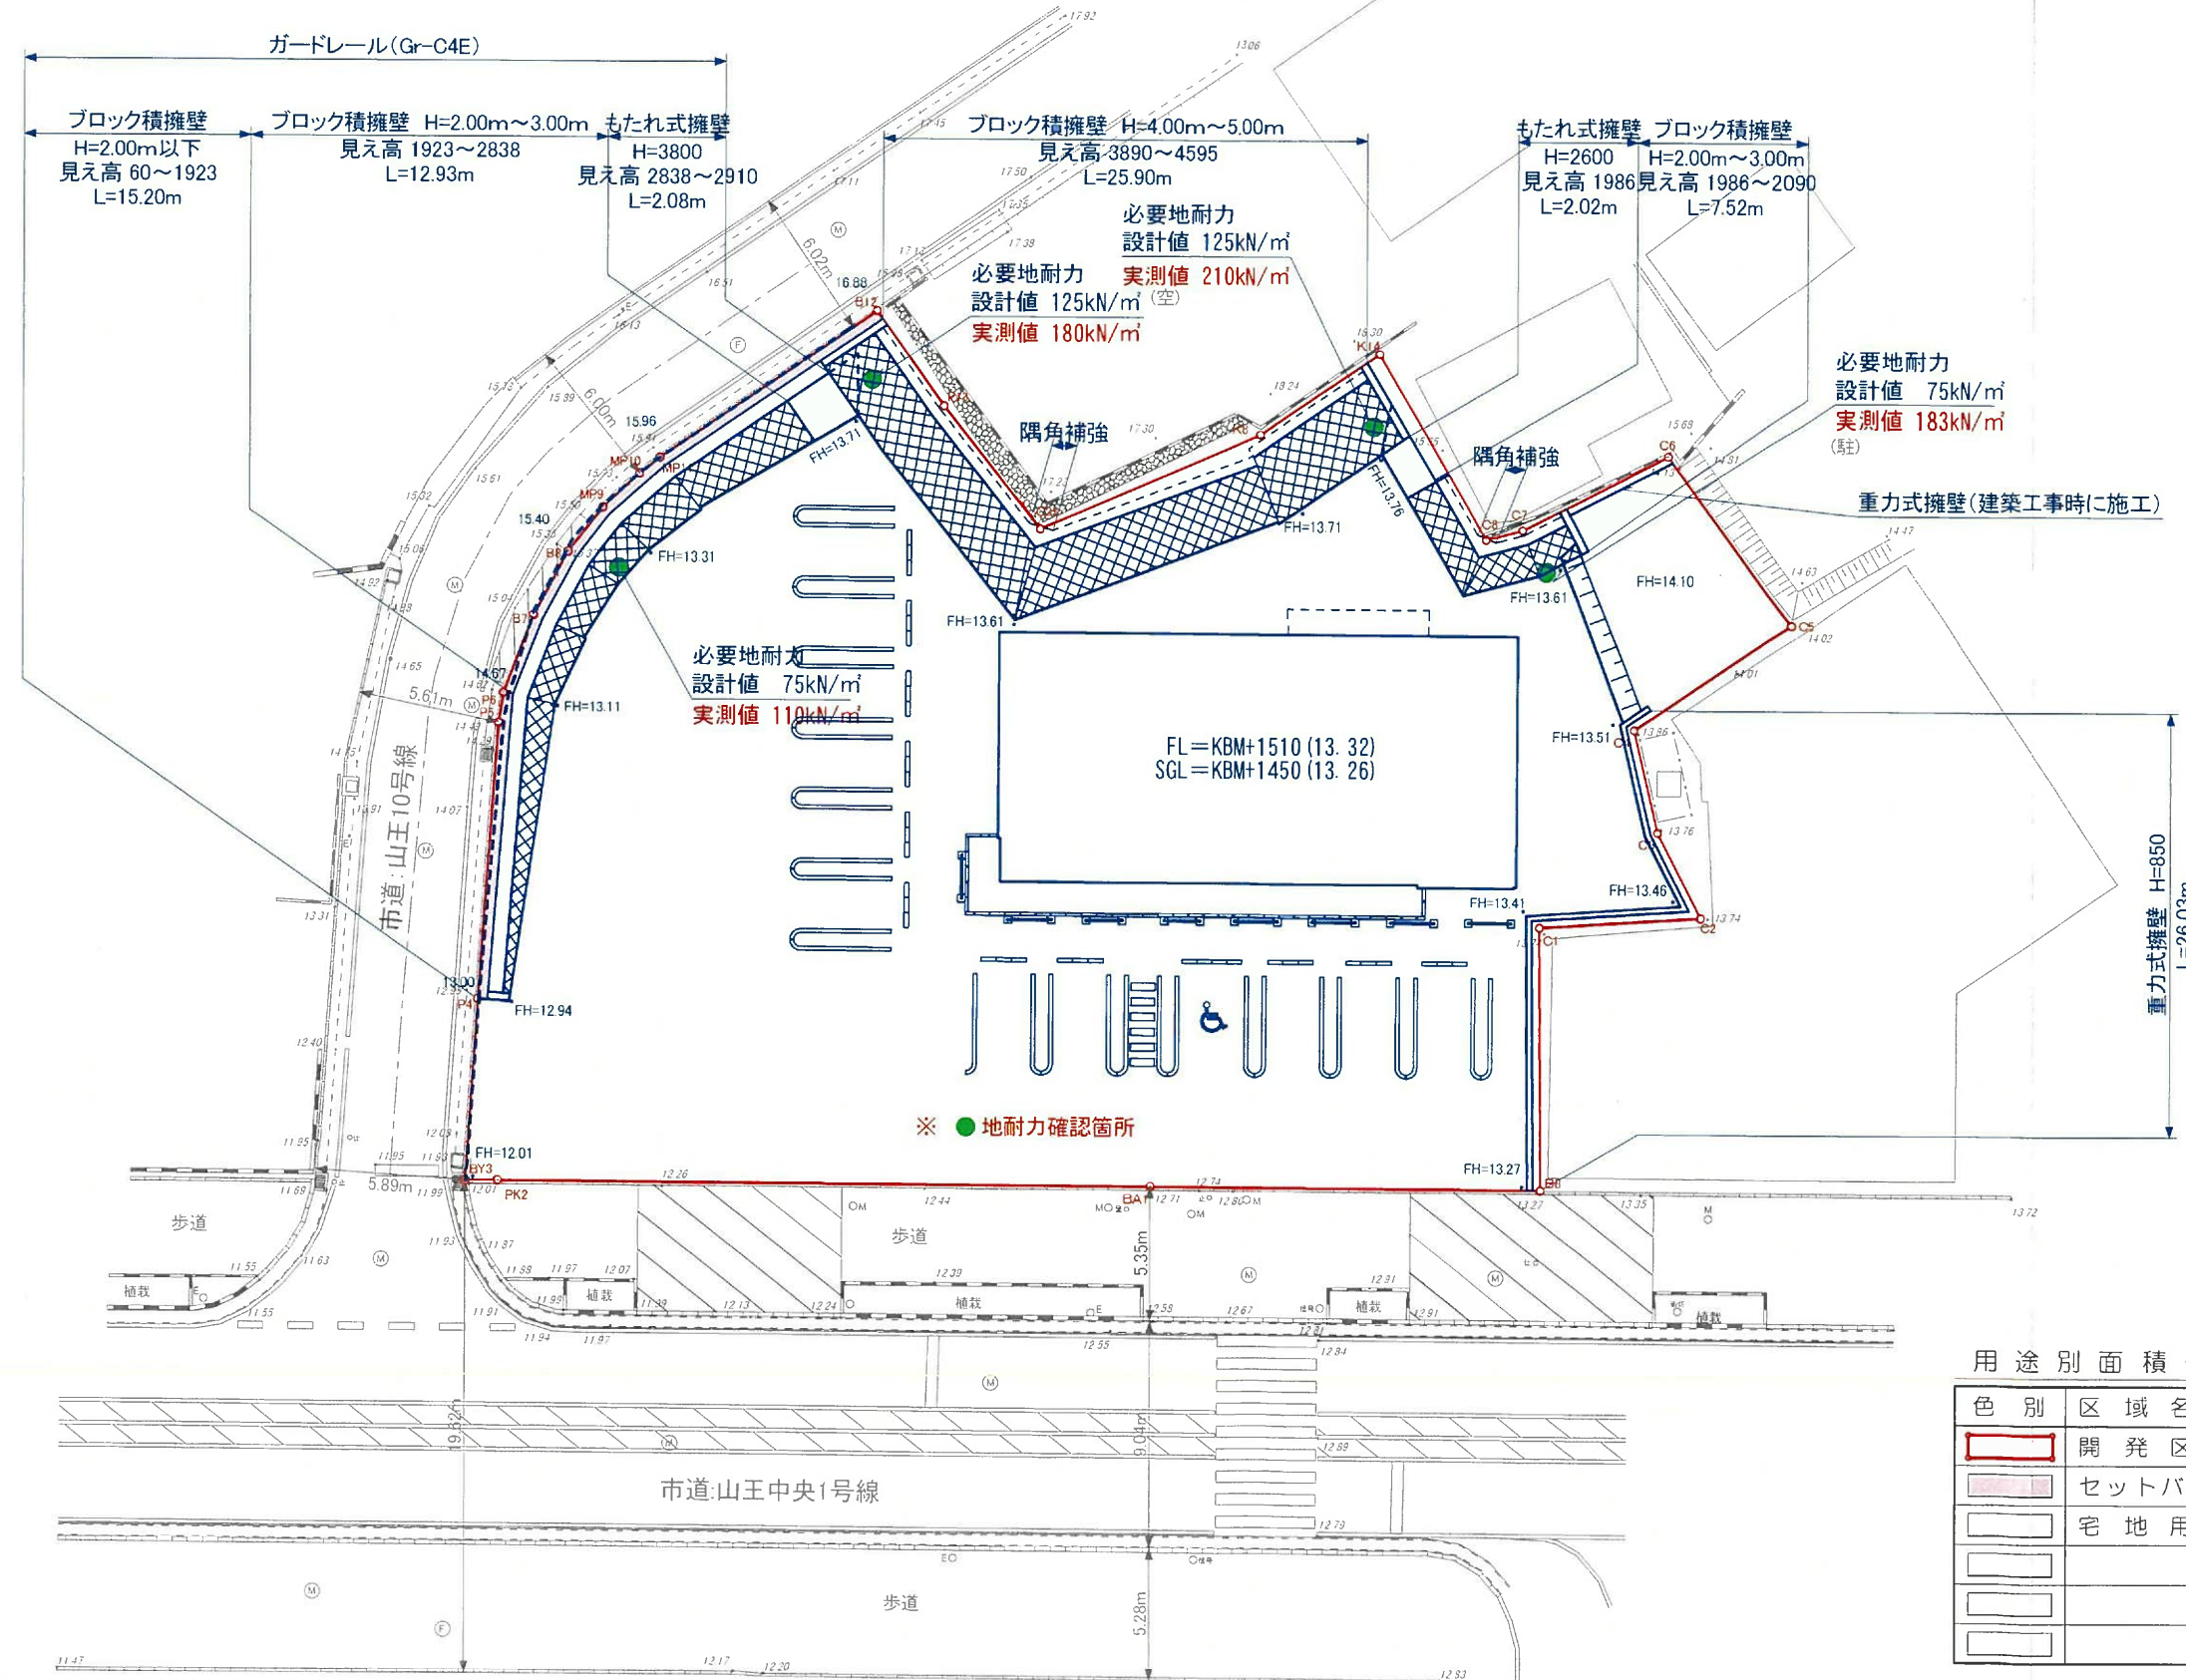


土地利用計画図

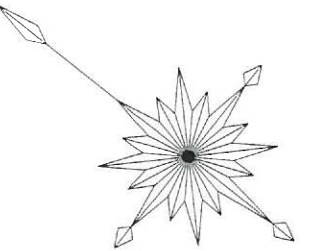

用途別面積一覧

色別	区域名称	面積(m ²)	面積(坪)	比率
	開発区域	1329.54 m ²	402.1 坪	100.0 %
	セットバック	14.43 m ²	4.3 坪	1.1 %
	宅地用地	1315.11 m ²	397.8 坪	98.9 %
				
				
				

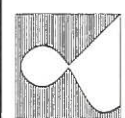

KOBAYASHI
ARCHITECTURAL
DESIGN
OFFICE CO., LTD

株式会社 小林建築設計事務所

代表取締役 永澤 正哉
1級建築士登録第266739号

〒805-0061

北九州市八幡東区西本町1丁目3-18

TEL : 093 (616) 6511 FAX : 093 (616) 6513

作製年月日

令和5年11月

名称

八幡山王2丁目店新築工事

図面No.

7

図名

(竣工図)

土地利用計画図

縮尺

1/300