



北九州市小倉北区霧ヶ丘一丁目

土地利用計画平面図 A3版S=1:250

プロテクトウォールLP H-1000 L=24.44m
H-1250 L=12.00m
H-1750 L=12.00m (地上高 H=0~1.25m)

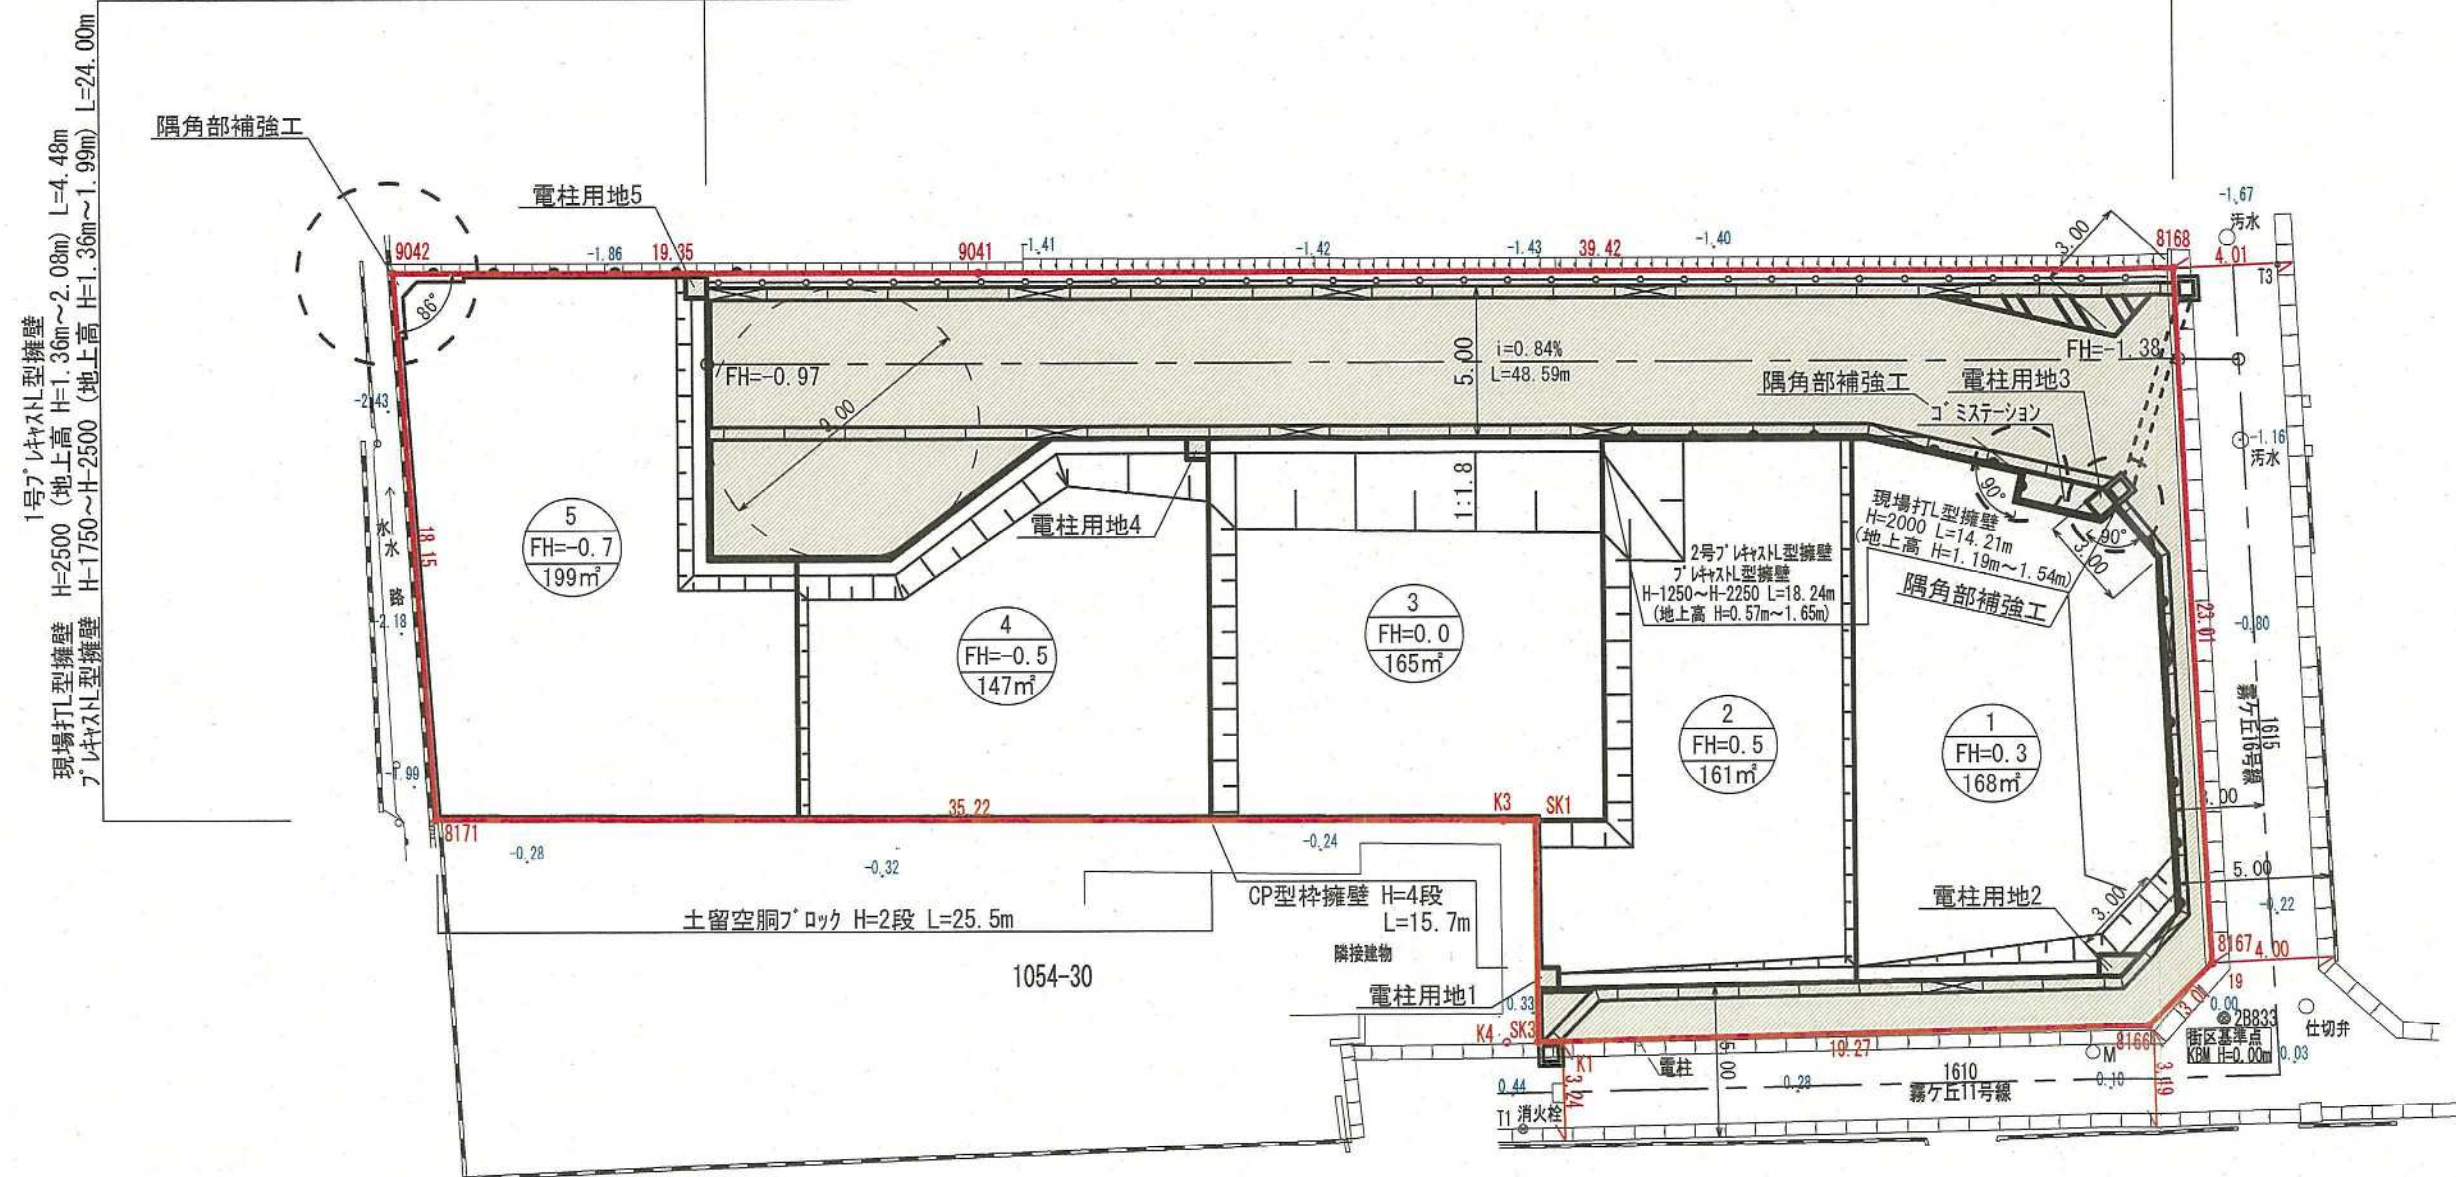

標準横断面図 A3版S=1:100

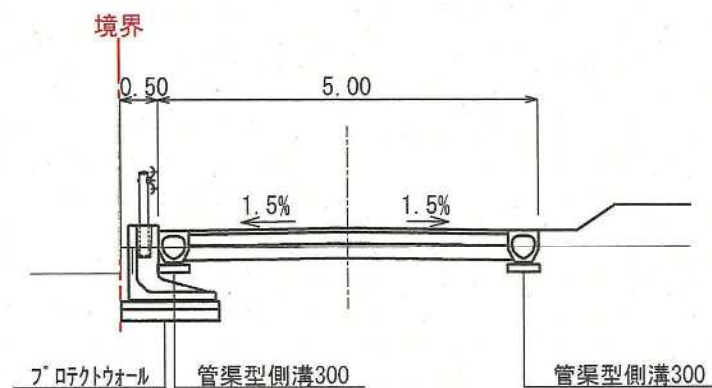

土地利用計画集計表				
種別	面積(m²)	比率(%)	適用	備考
宅地	843.80	69.31	宅地戸数 5戸	区画番号 FH=0 計画高 敷地面積
道路	371.23	30.49		5.0m道路・セツパ'カ含む
ゴミステーション	2.40	0.20		申請者管理
開発区域	1,217.43	100.00		

竣工図面

開発者	大英産業株式会社		
所在	北九州市小倉北区霧ヶ丘一丁目1054番29ほか		
図名	土地利用計画平面図	年月日	R03.9.1
縮尺	A3版 S=1:250	図番	7/23
設計	〒808-0131 北九州市若松区塩屋四丁目7番9号 アスカプランニング 設計者 川村 乾次郎 TEL/FAX (093) 982-6868		