
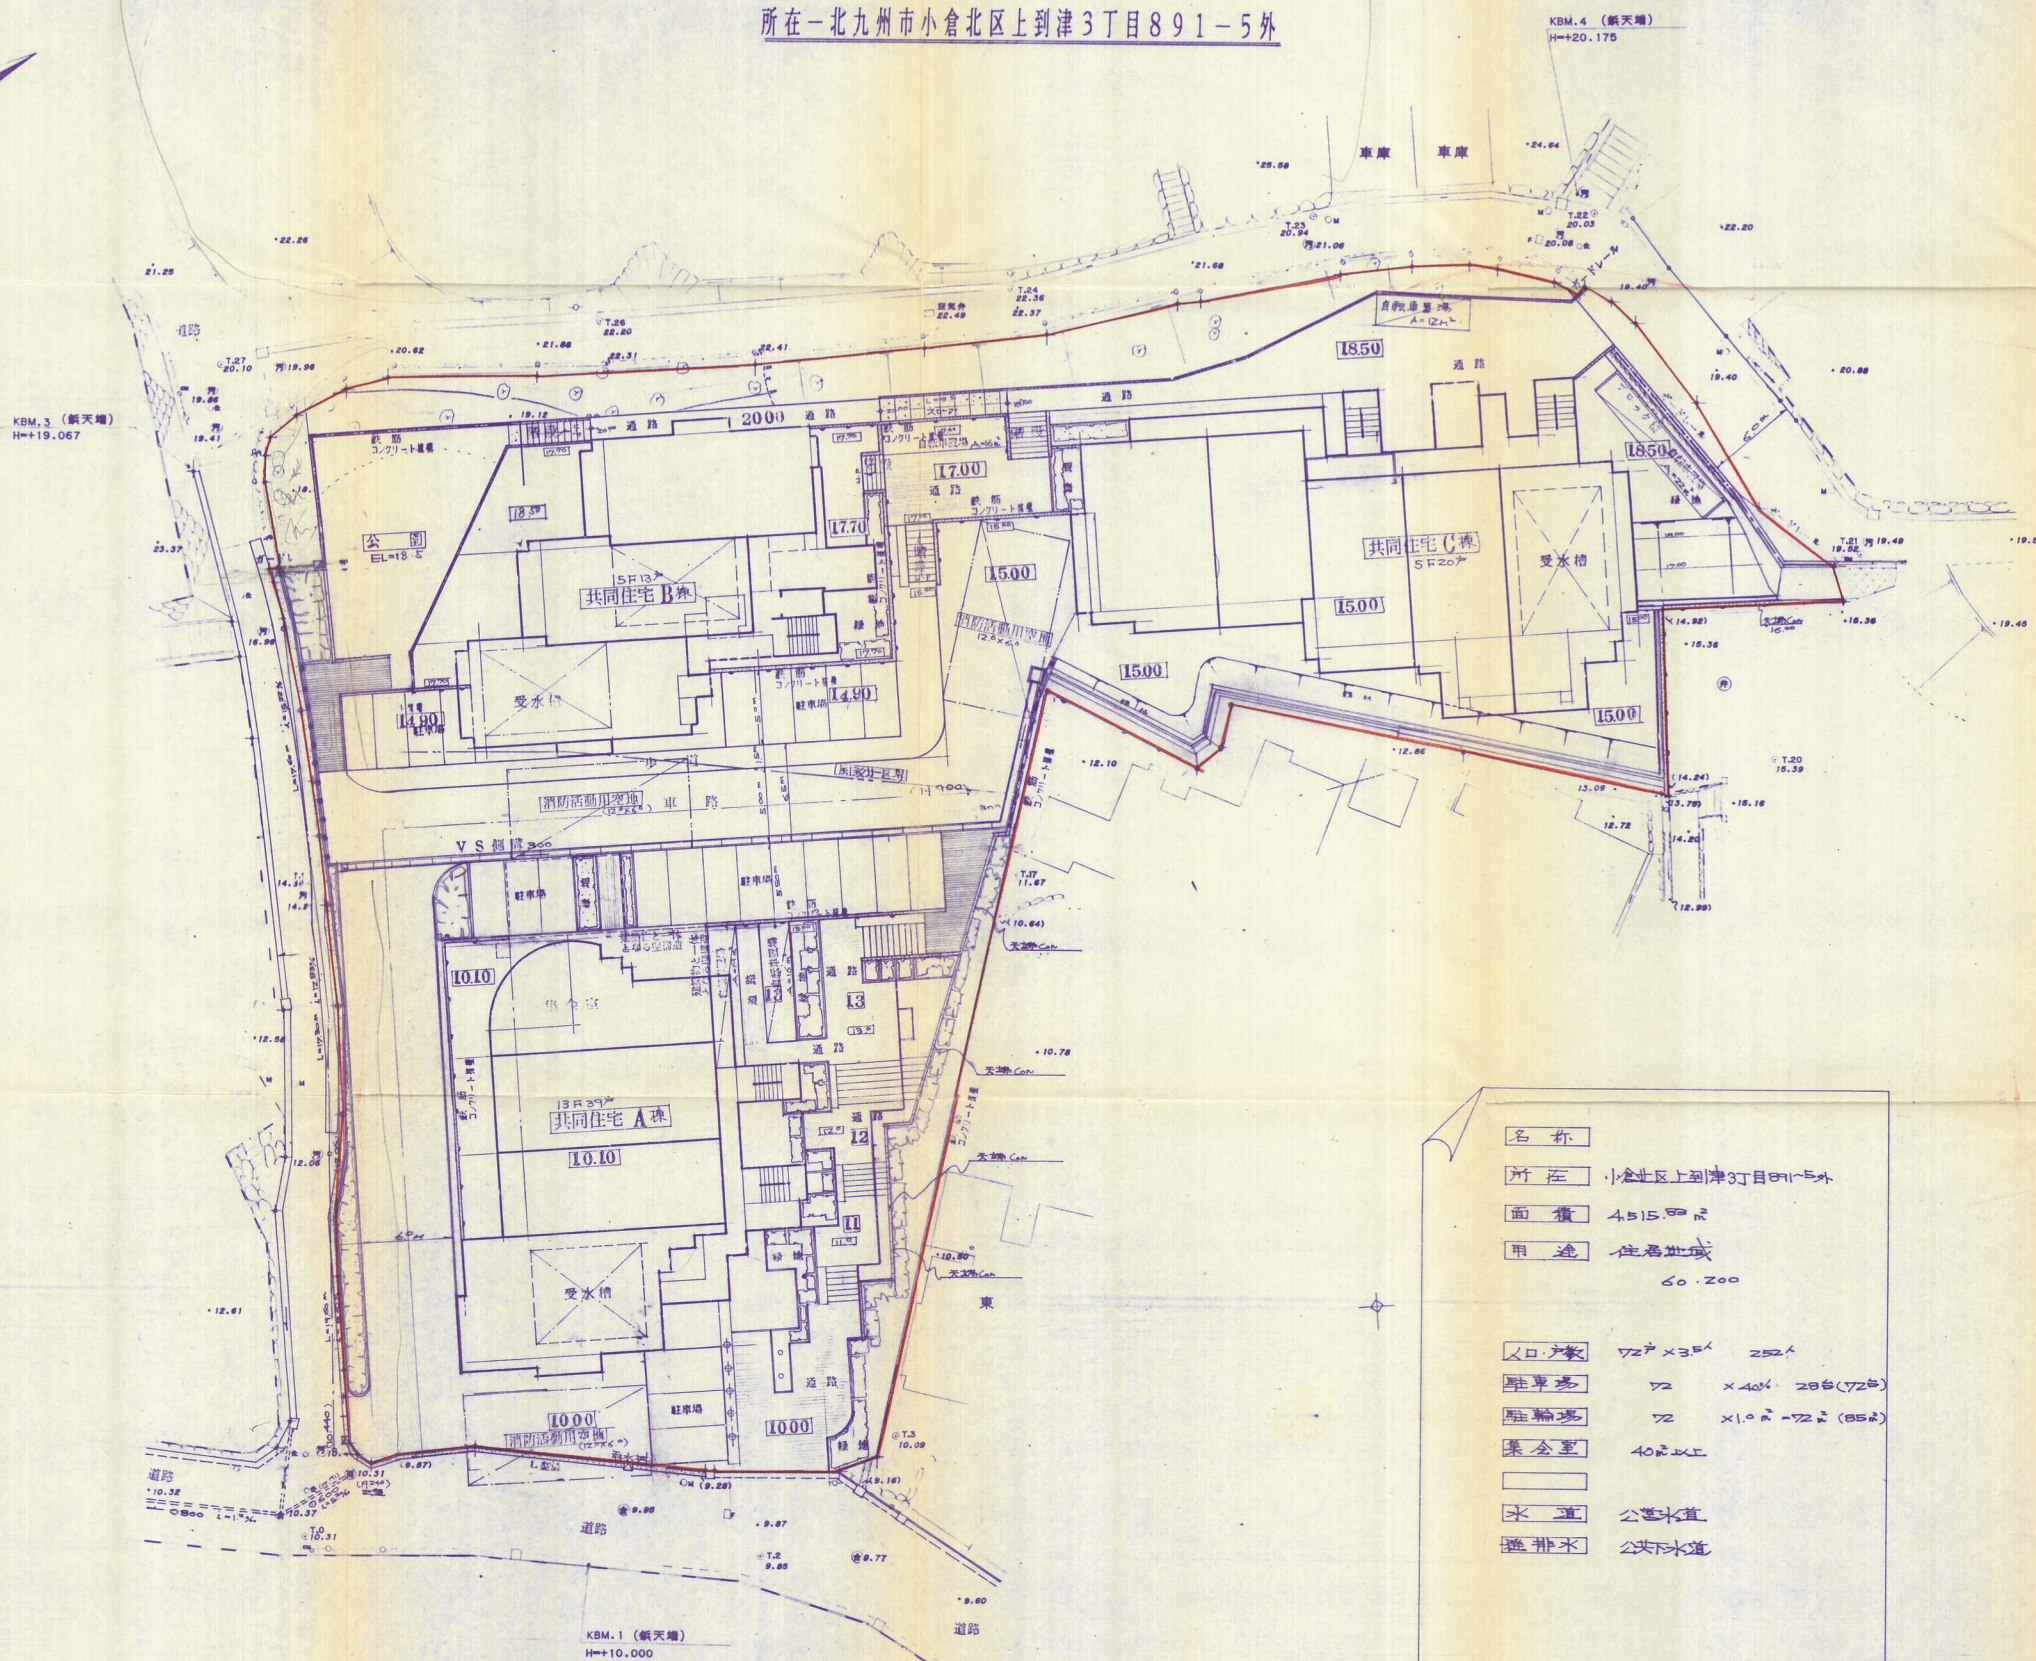


平面図

S=1:250

所在一北九州市小倉北区上到津3丁目891-5外

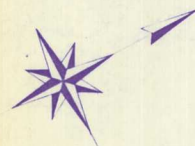

名称  
所在 小倉北区上到津3丁目891-5外  
面積 4,515.00㎡  
用途 住宅地  
60.200

人口数 72戸×3.5人 252人  
駐車場 72 × 40% 28台(72戸)  
駐輪場 72 × 1.0㎡ = 72㎡ (85人)  
集金室 40㎡以上  
水道 公営水道  
排水 公営排水

竣工図 3-75

図号	5	図名	北九州市小倉北区上到津3丁目891-5外
図別	土地利用計画図	設計年月日	
設計者	北九州市小倉北区片野 丁目1-1	設計者	北九州市小倉北区片野 丁目1-1
