
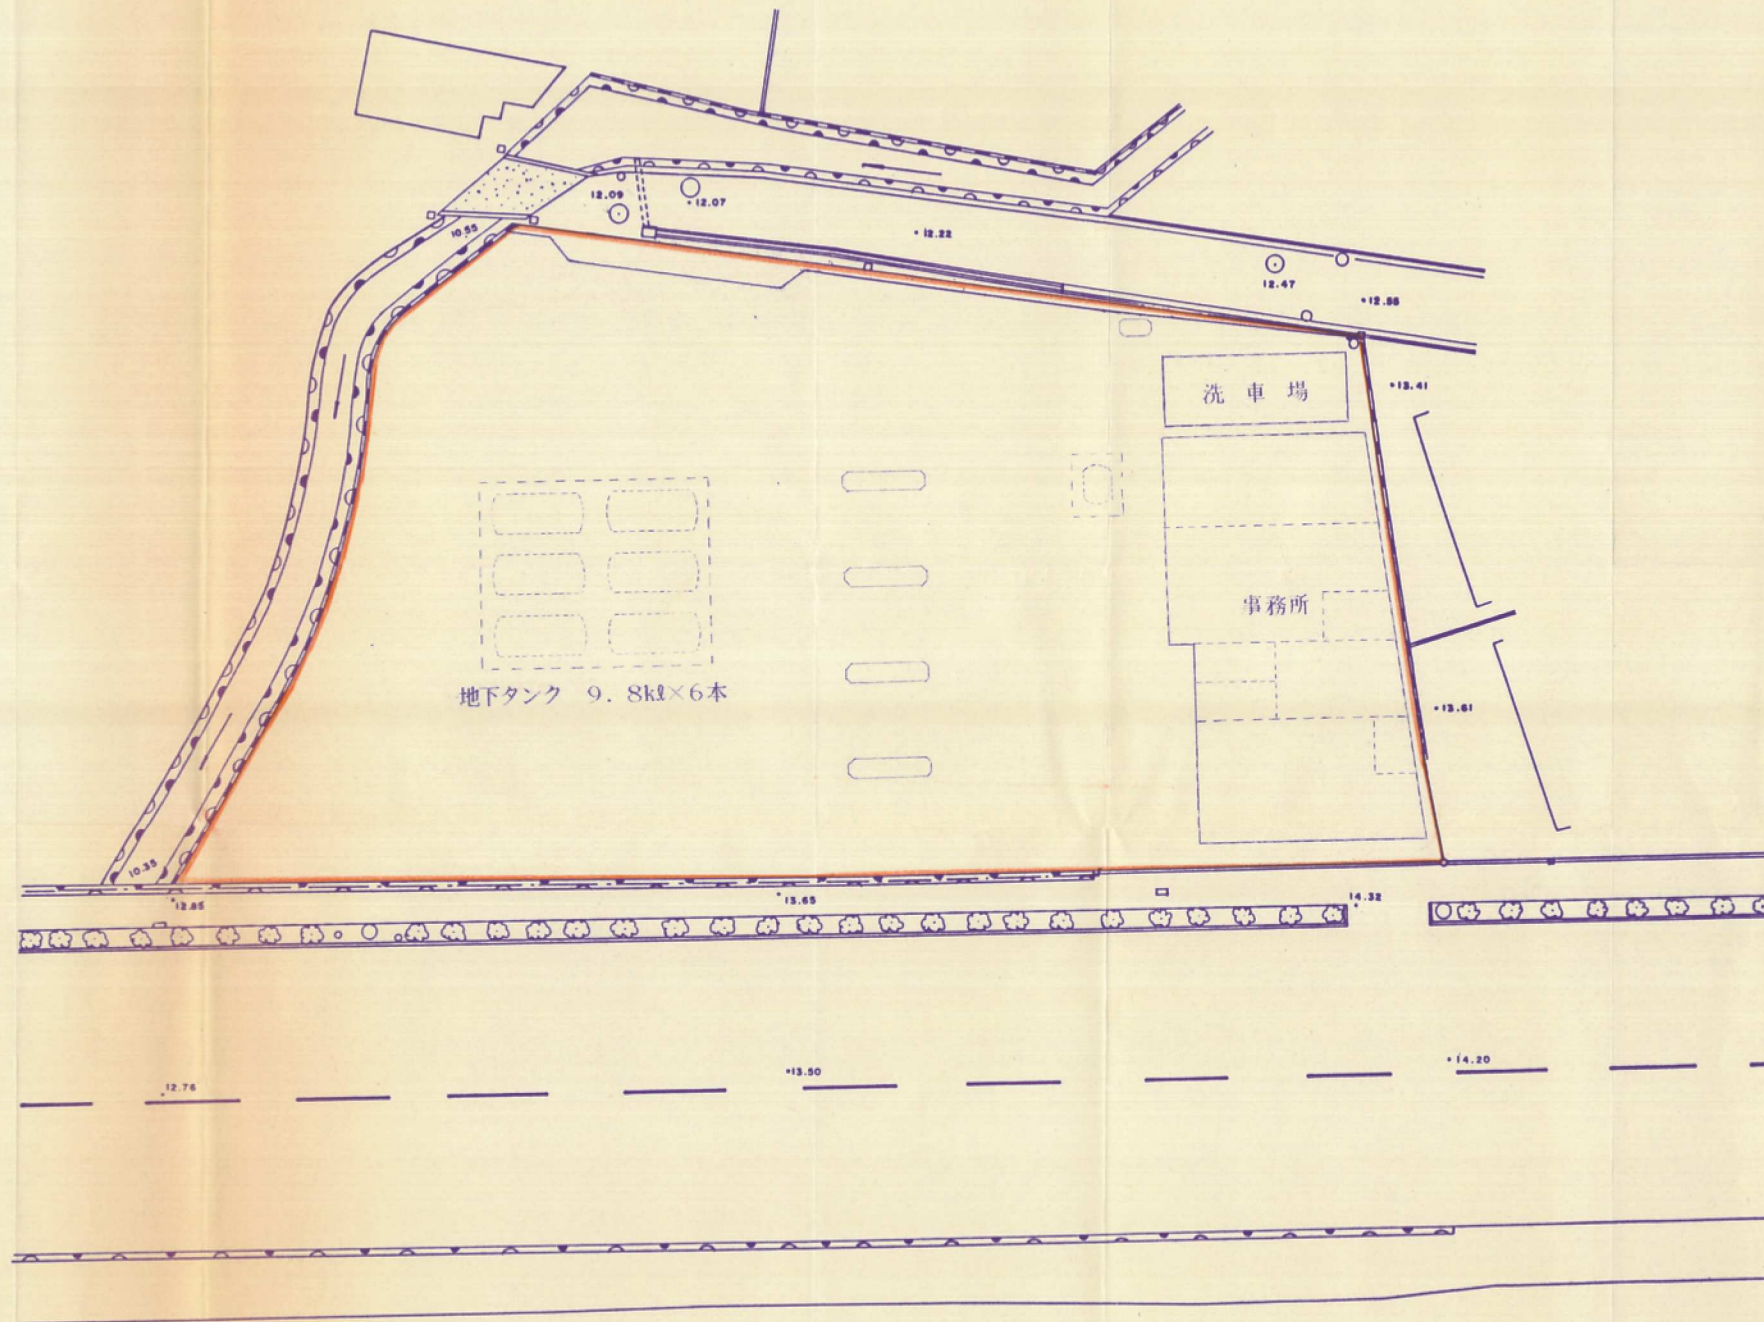


土地利用計画図

S=1:250

所在一北九州市小倉北区下富野5丁目1630番5外

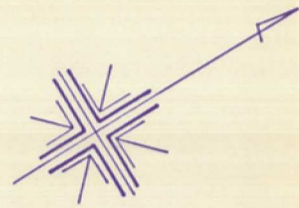

竣工図

※洗車場の設置、地下タンクの埋設等は、
申請建物（事務所）の建築時に施工致します。
5-15

開発者	☎ 092 752-3351 日本石油福岡支店		
開発区域の地名	下富野ガソリンスタンド		
図面種別	土地利用計画図		
図面番号	縮尺	設計者	
No. 6	1:250	H5. 〇〇	
設計者	☎ 561-2266 ㈱ 花田測量設計コンサル		