



造成竣工平面図

縮尺 1:250

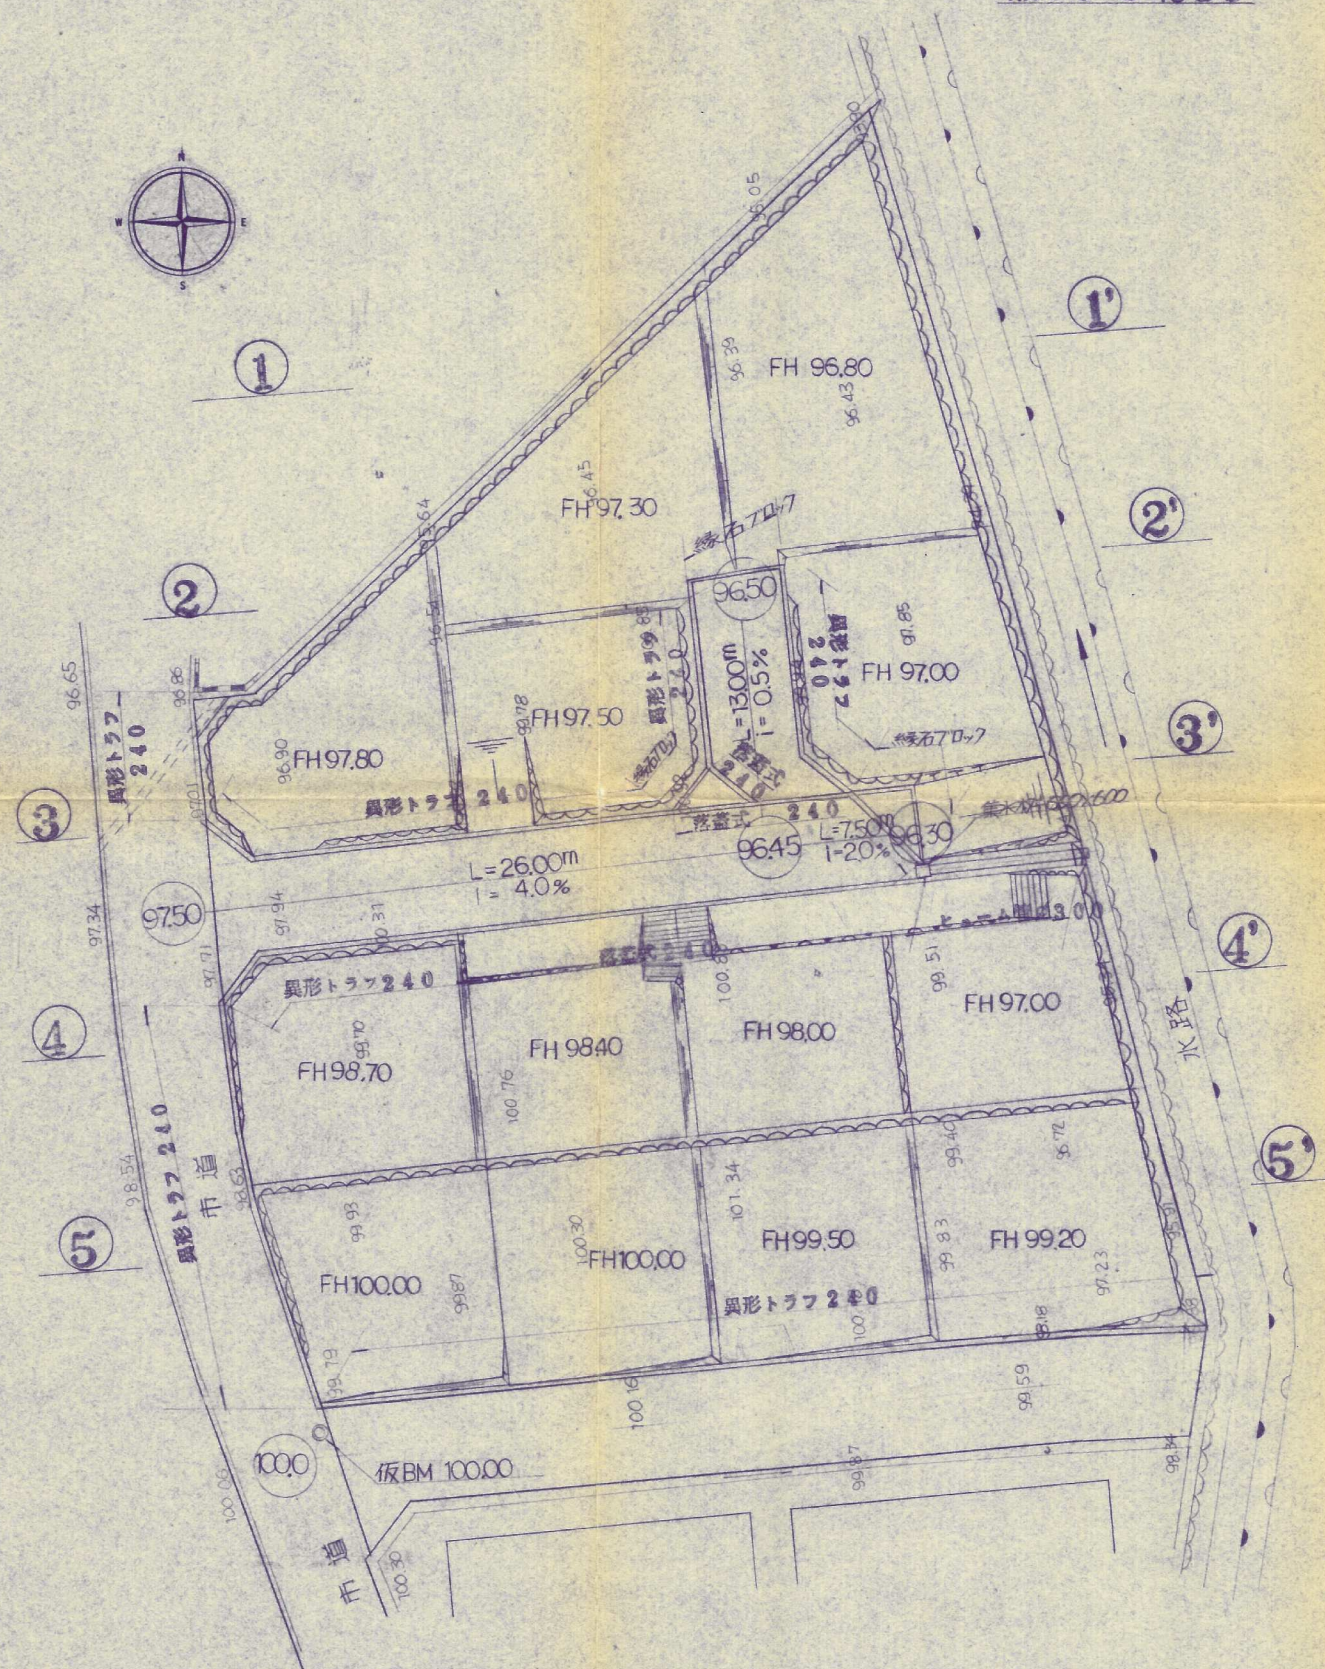

土地利用竣工図

縮尺 1:250

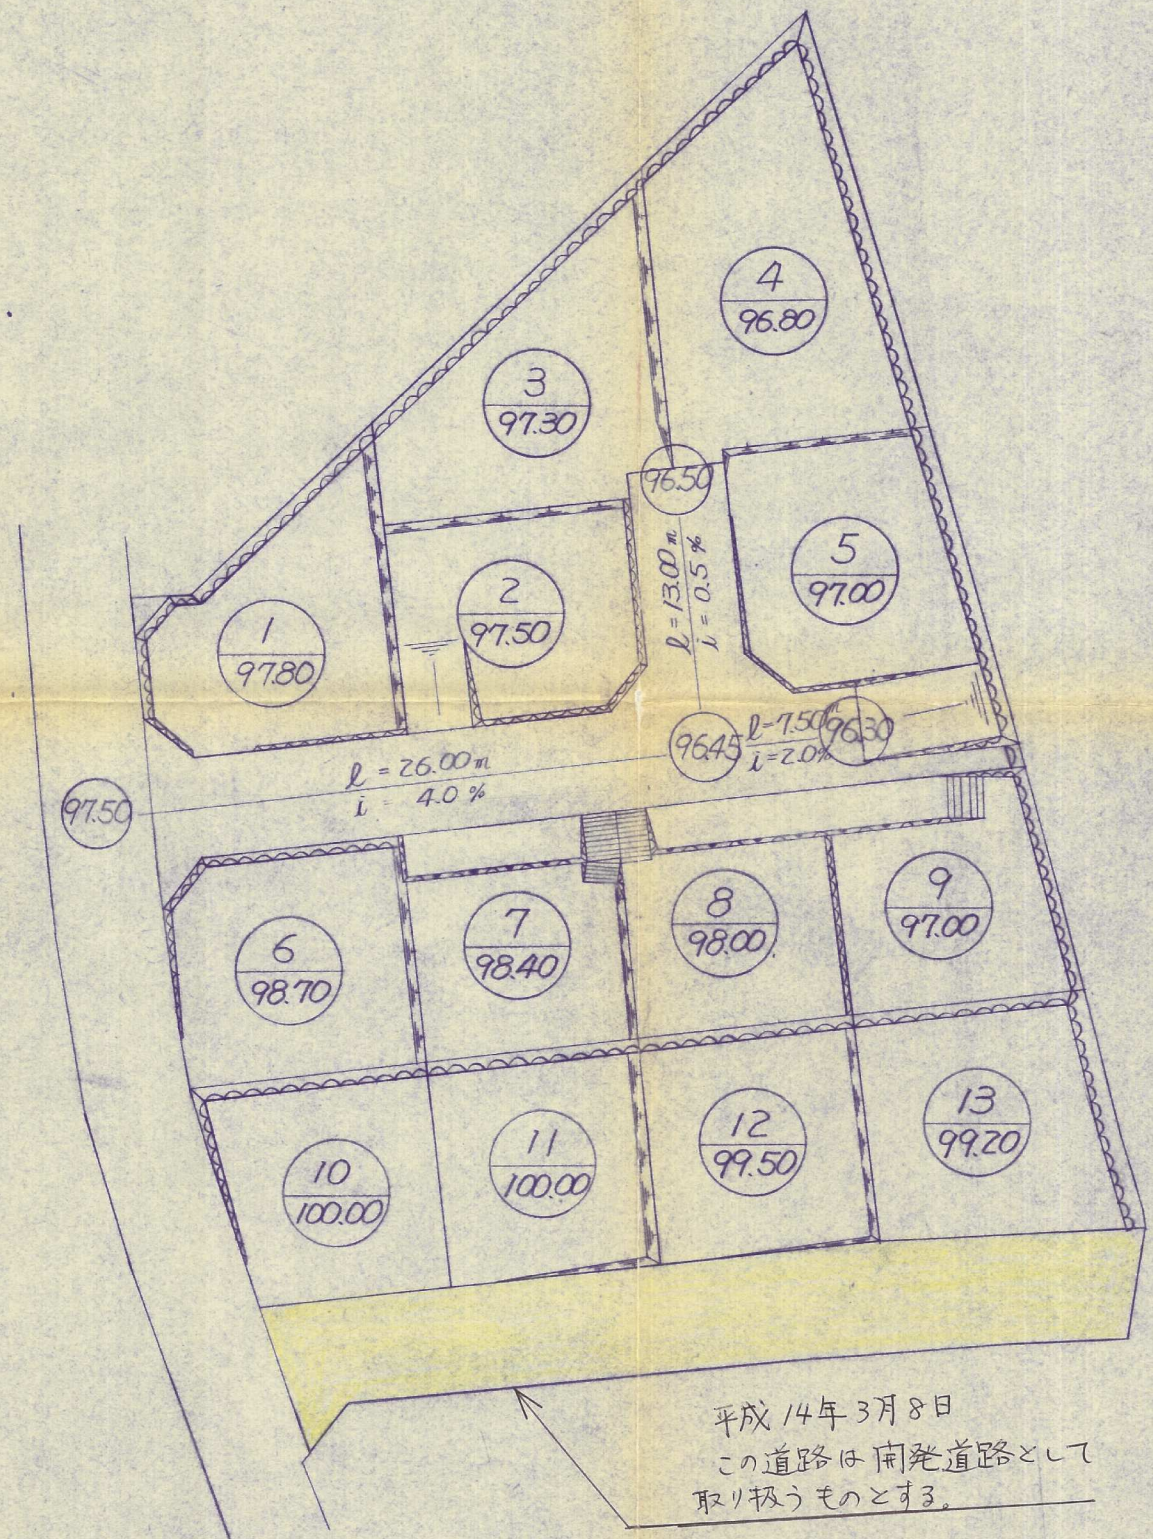

土木・建築・設計・測量

太平開発株式会社

摘要

工事場所

門司区上藤松丁目386-8

件名

宅地造成工事

縮尺 1/250

担当

図名

造成・排水竣工平面図
土地利用竣工図

図面番号 5.6