


土地利用計画平面図 S-1:250

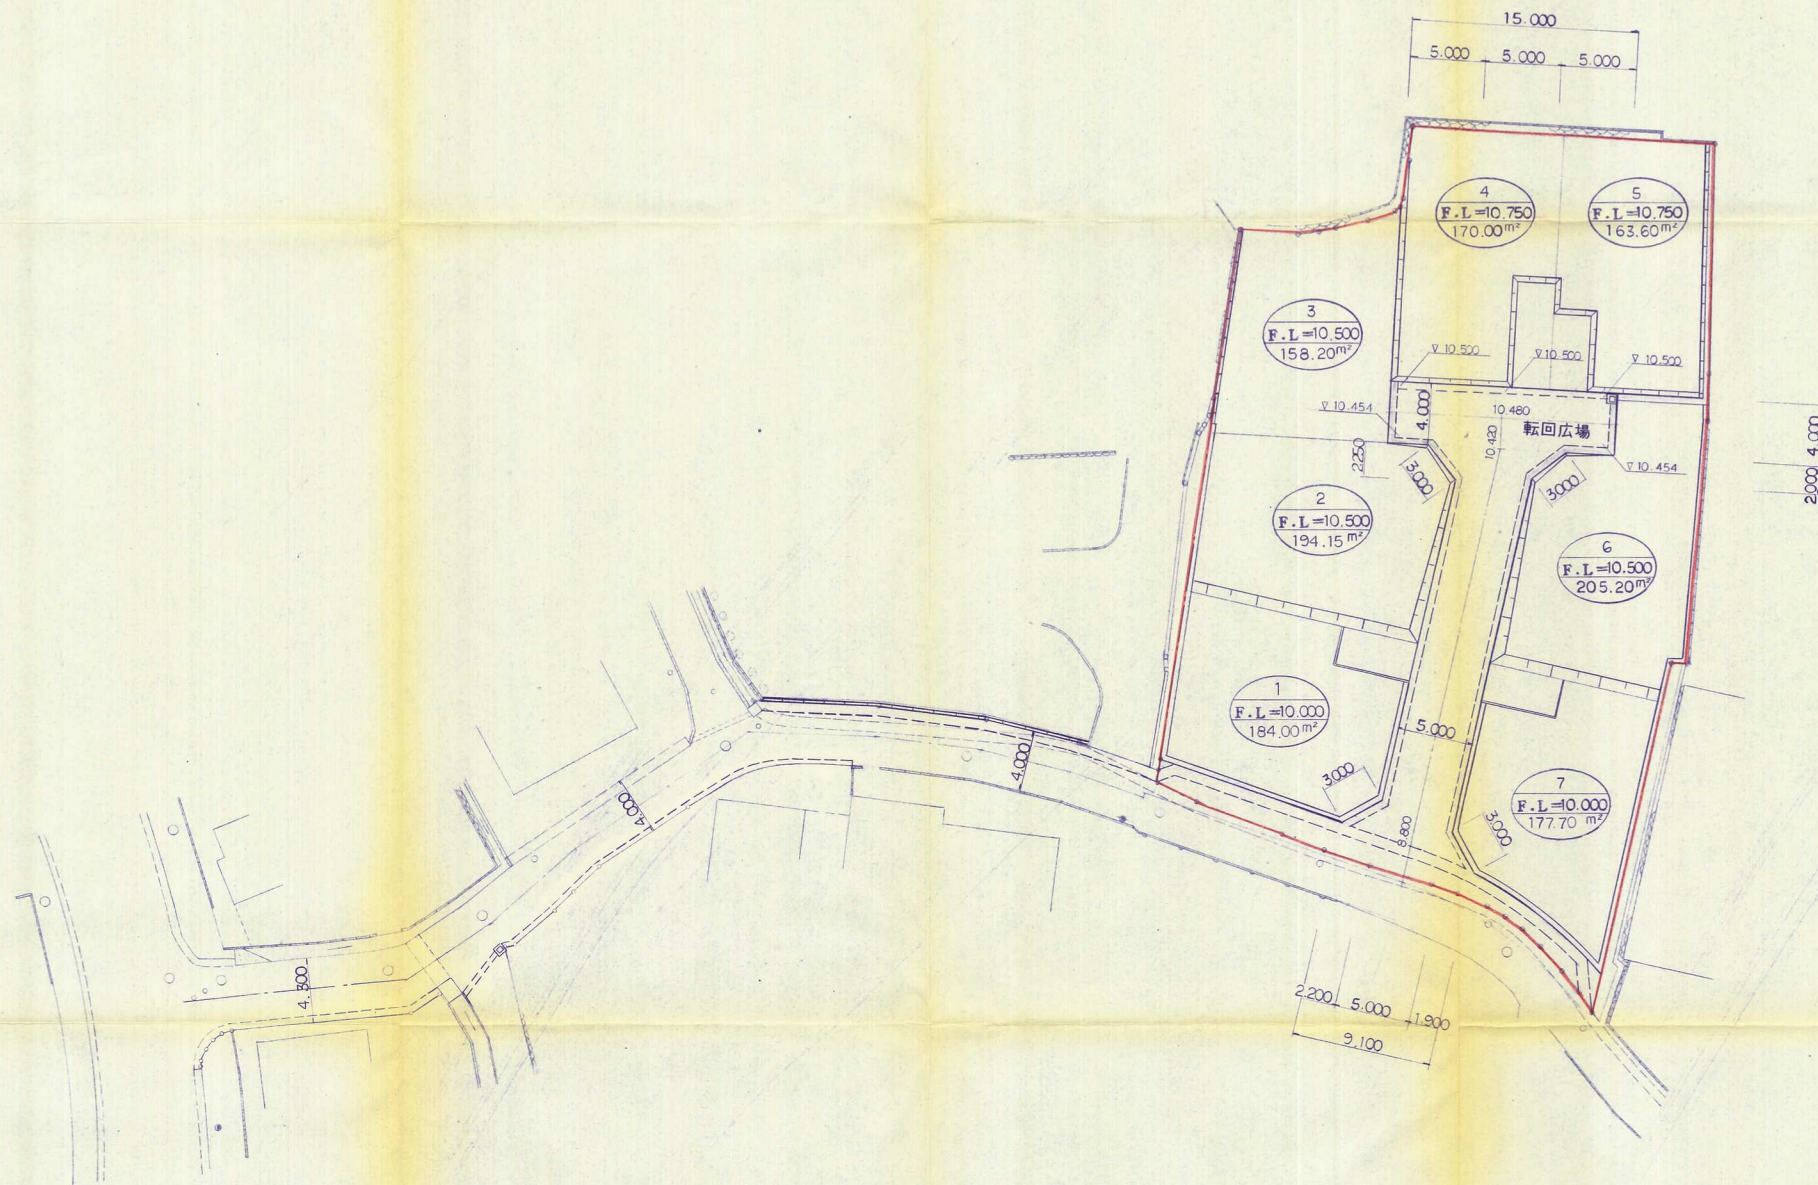

竣工図

開発者	有限会社門司地所 TEL 381-5674	6
工事名	北九州市小倉南区中吉田6丁目1180-1他 (仮称) 門司地所中吉田敷地造成工事	13
図名	土地利用計画平面図	縮尺 1:250
承認	北九州市小倉北区下鶴町1丁目2番11号 山本測量設計事務所	平成 5 年 11 月