


土地利用竣功図

縮尺 1:300

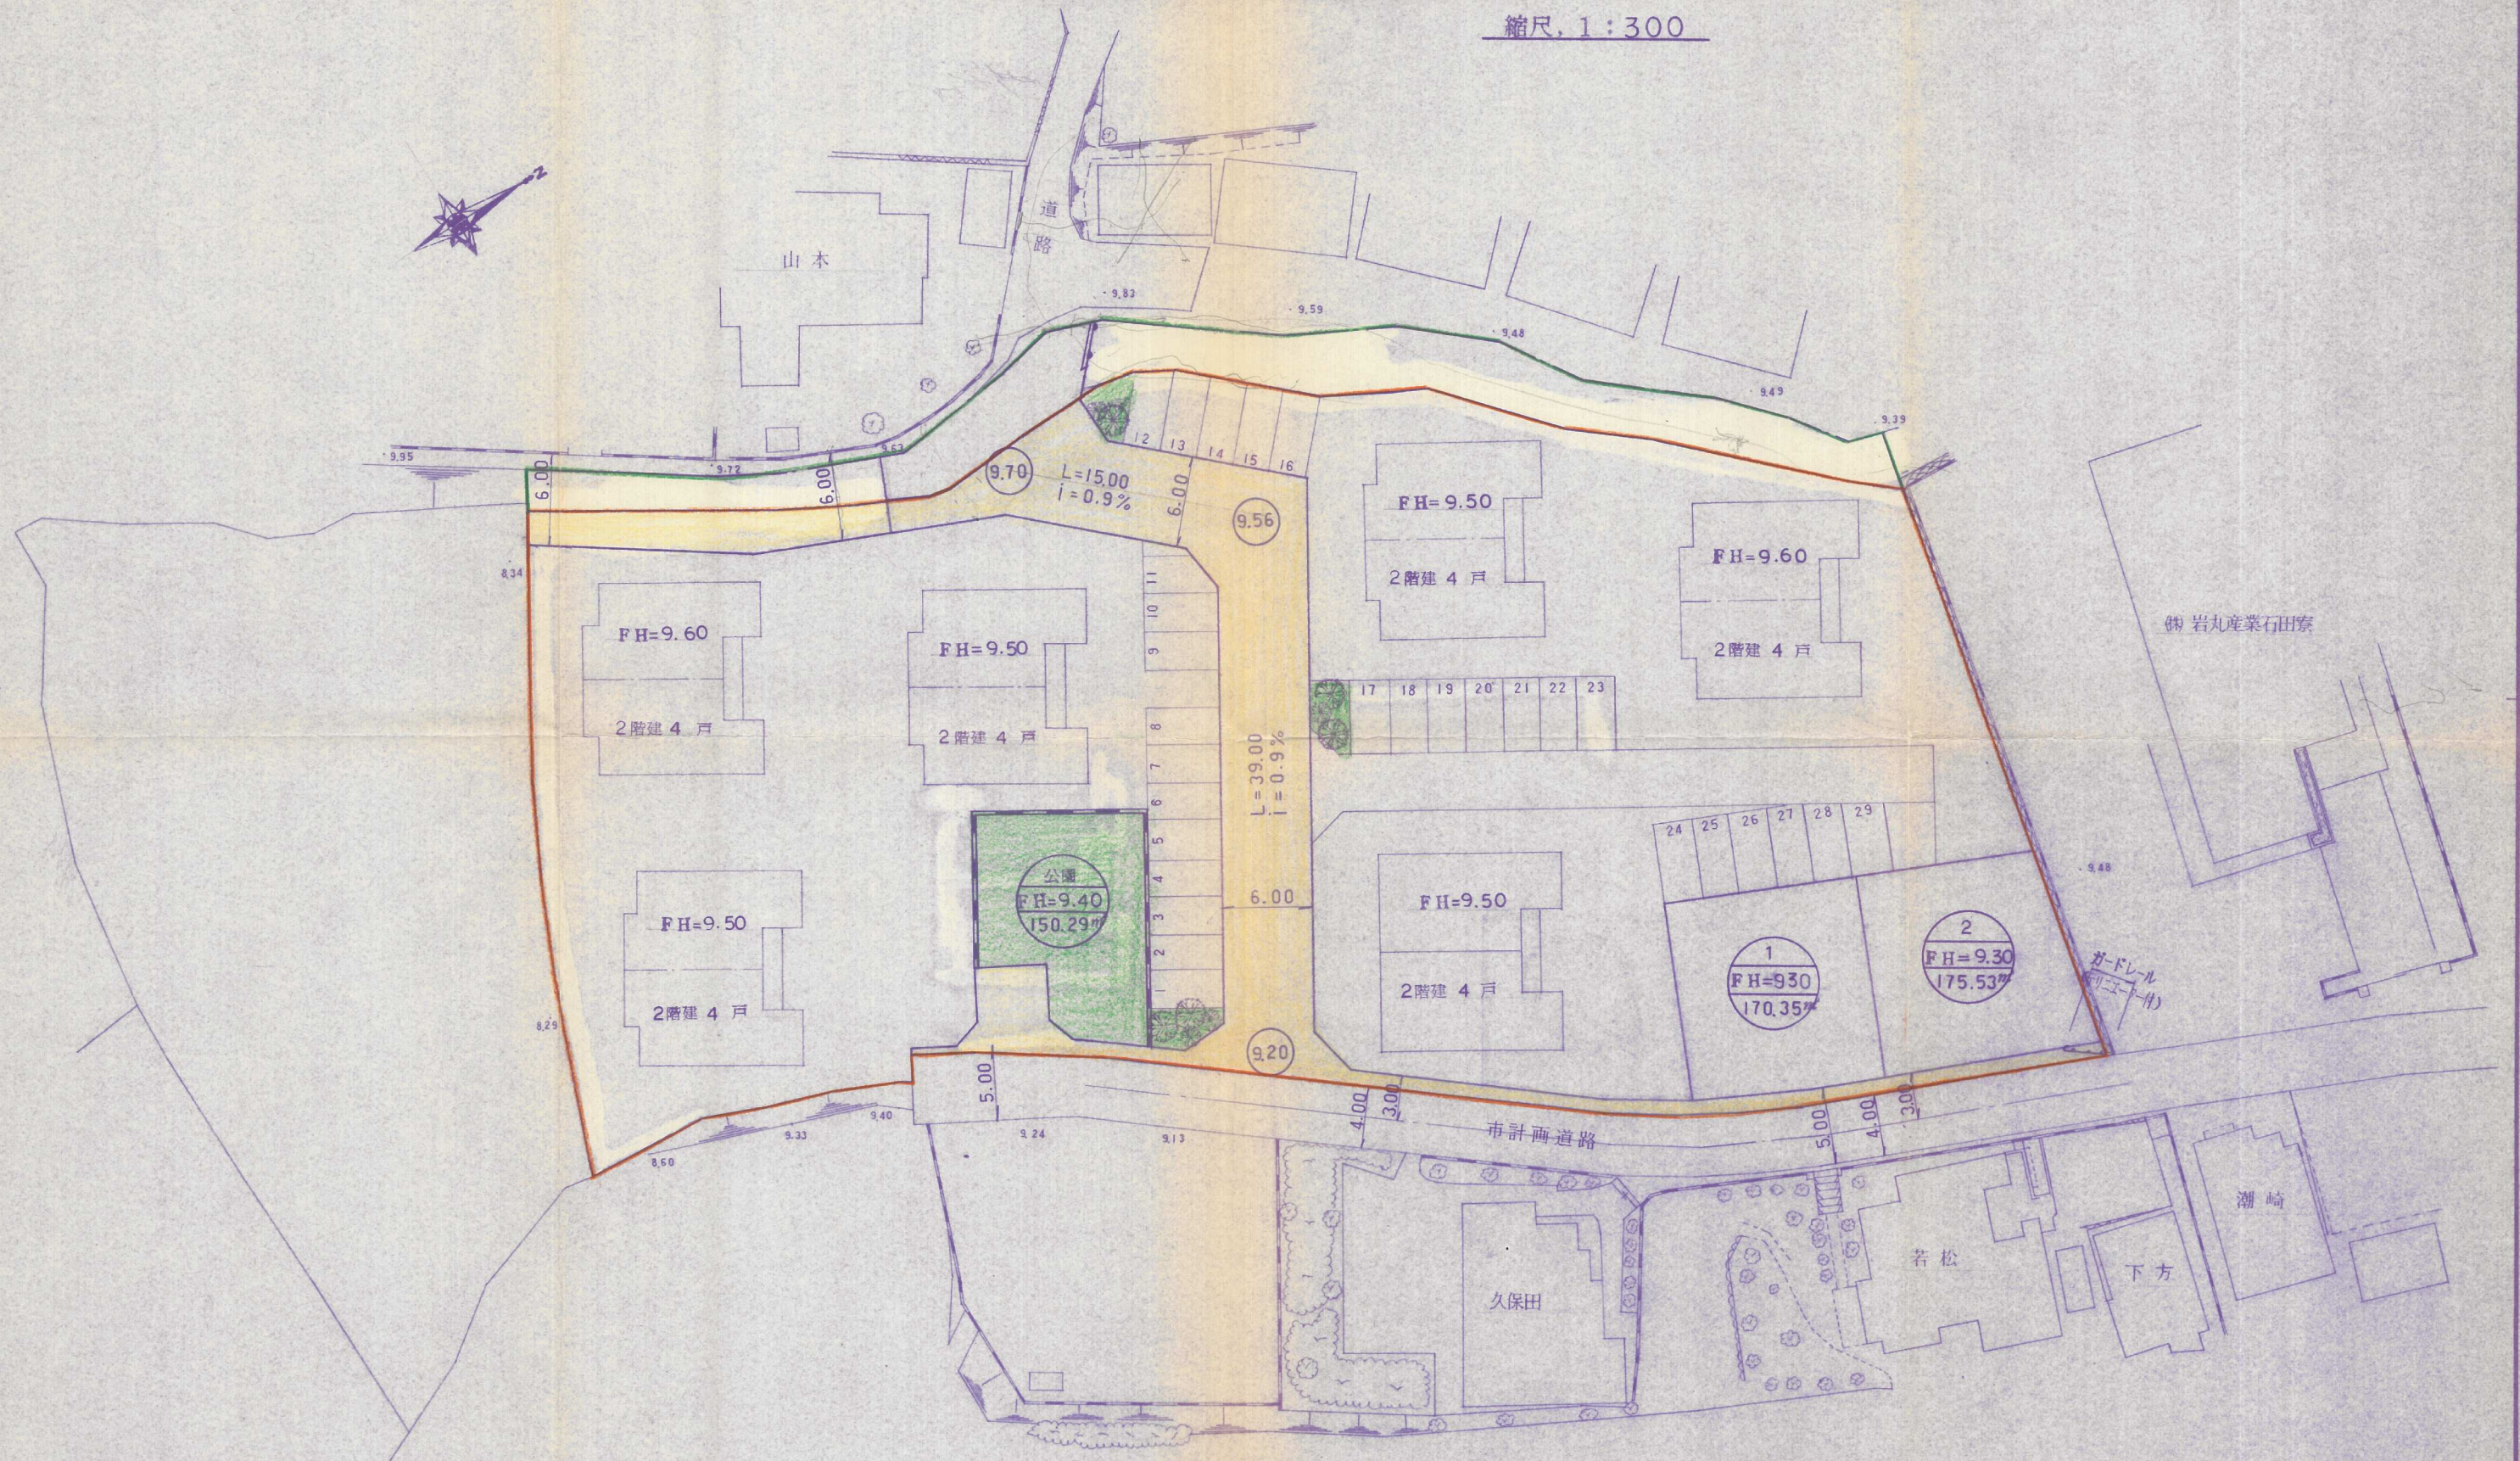

竣工図

北九州市小倉北区馬場3丁目3-37
高尾設計事務所 (40)511-4067

承認 設計 担当

縮尺
S=1:300
設計年月日

工事名称 小倉南区下石田一丁目 宅地造成工事
図面名称 土地利用竣功図

6-36
No. 6